

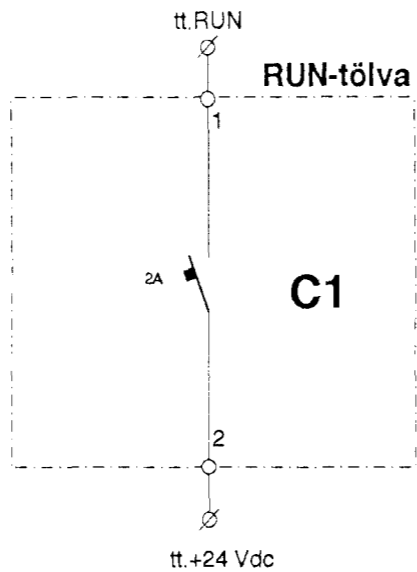
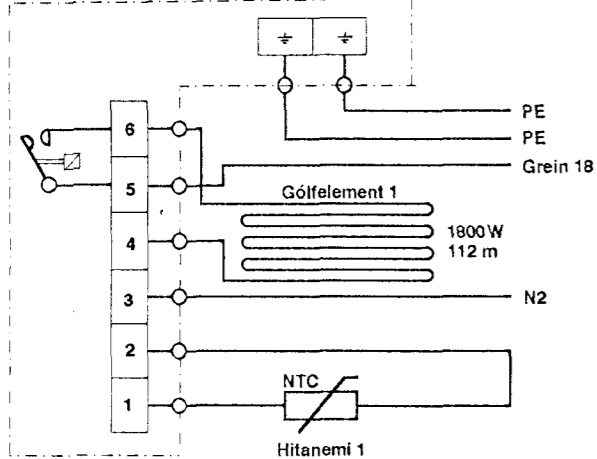




FT-1 (gólfhitastillir 1)

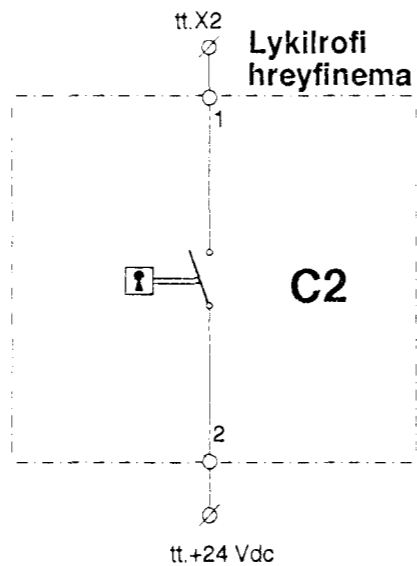



FT-1 (gólfhitastillir 2)

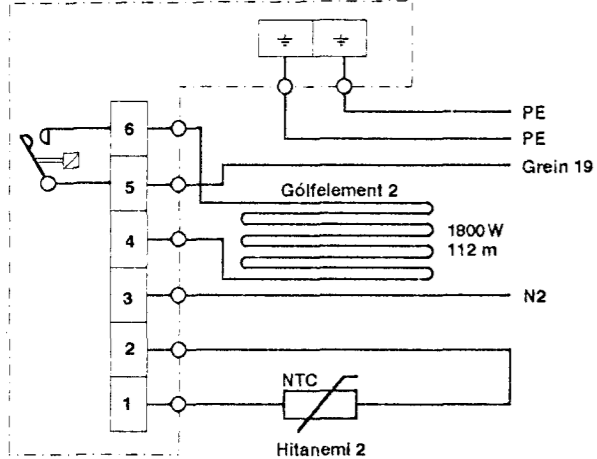

FT-1 (gólfhitastillir 3)

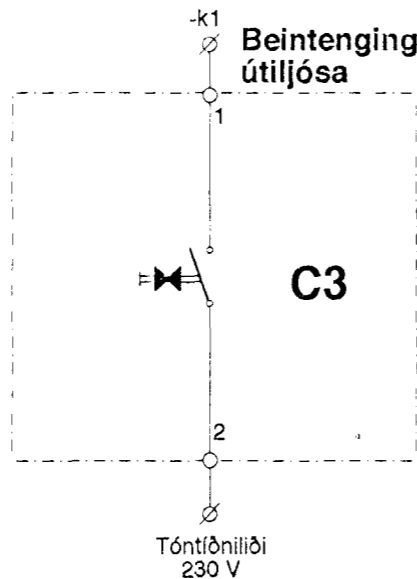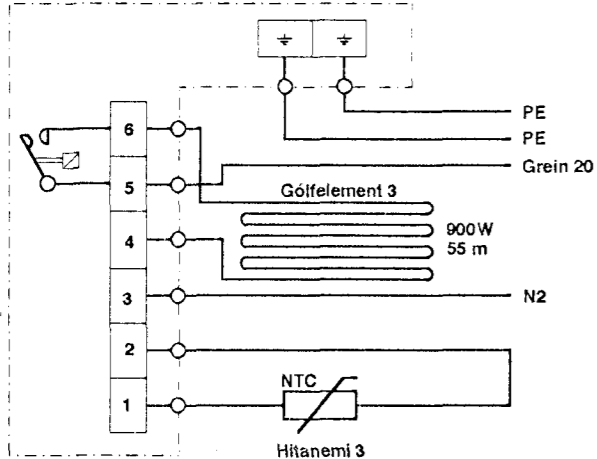

TALVAN ER  
230V

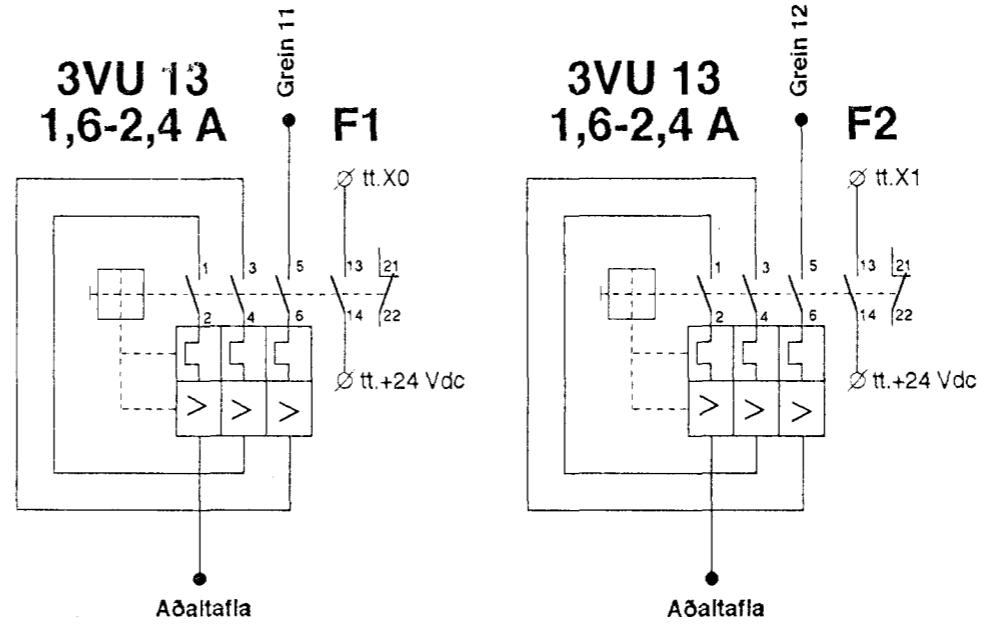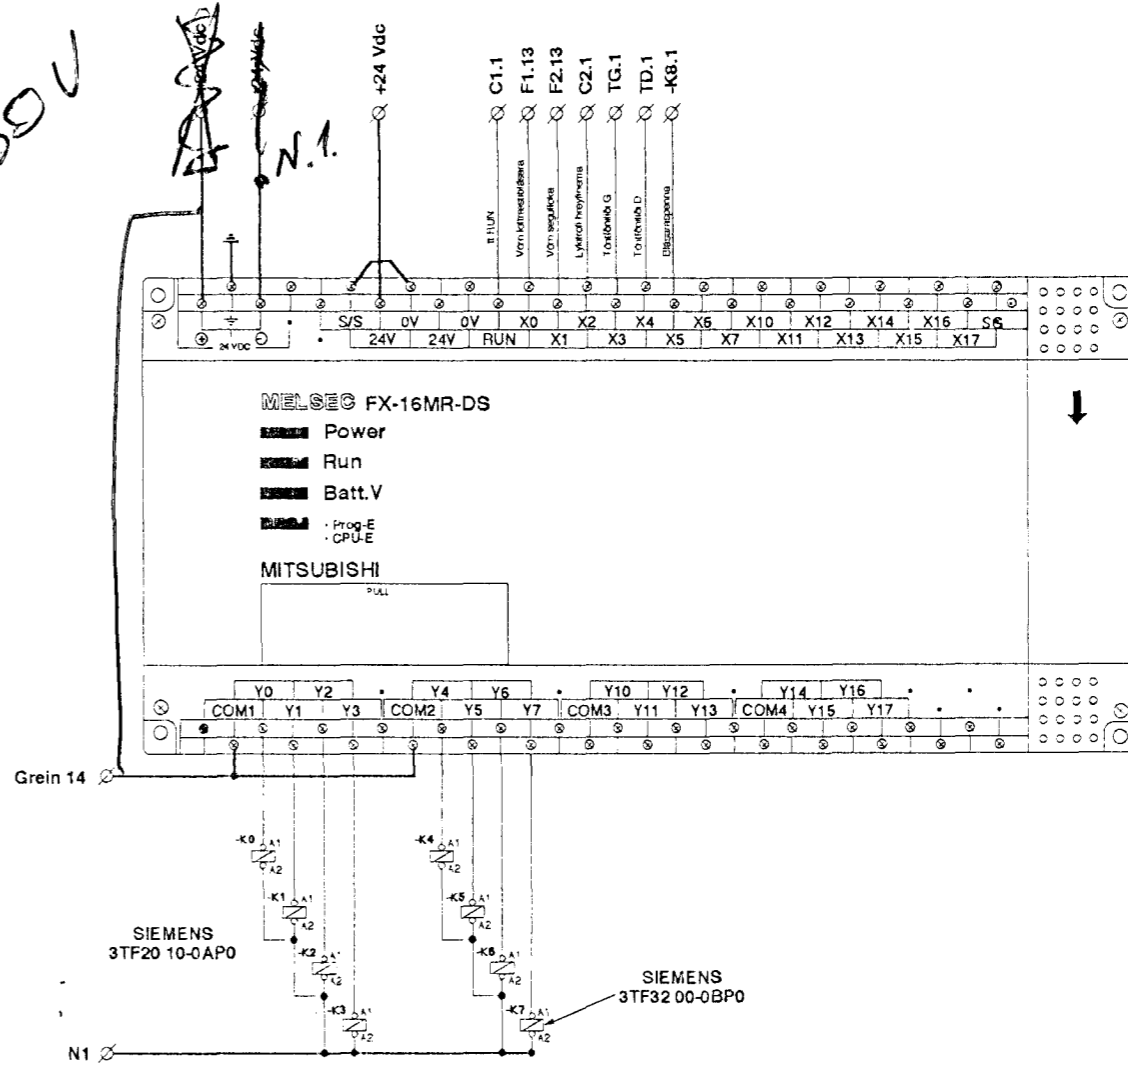

RAFVEITA HAFNARFJARÐAR

Höfði: ROFASTÖÐ  
Stjórnúnaður-einliðmynd  
Stjórnólva

Teikn. nr.: RH-97-29-R1

Daga:	okt. 97
Flánnab:	wvs
Teiknað:	kw/wvs
Samb:	
Kvarði:	120

Stofnset 1988