


ÁSKILIÐ, ELDRI
TEIKNING ÓGILD

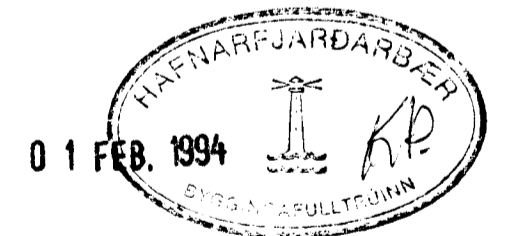

BREYTT Í JAN 1994

HERMANN ISEBARN	ITFI	n-677544
SUDURHOLT NR. 4, HAFNARFIRÐI		
MÁL	1:50	VATNS OG HITALAGNIR GRUNNMÝND
DAGS.	ÁGÚST 1993	
BLAÐ	4	<i>Hermann Iseba</i>