Suðurholt nr. 4 Hafnarfirði m. 1:100 / 1:500

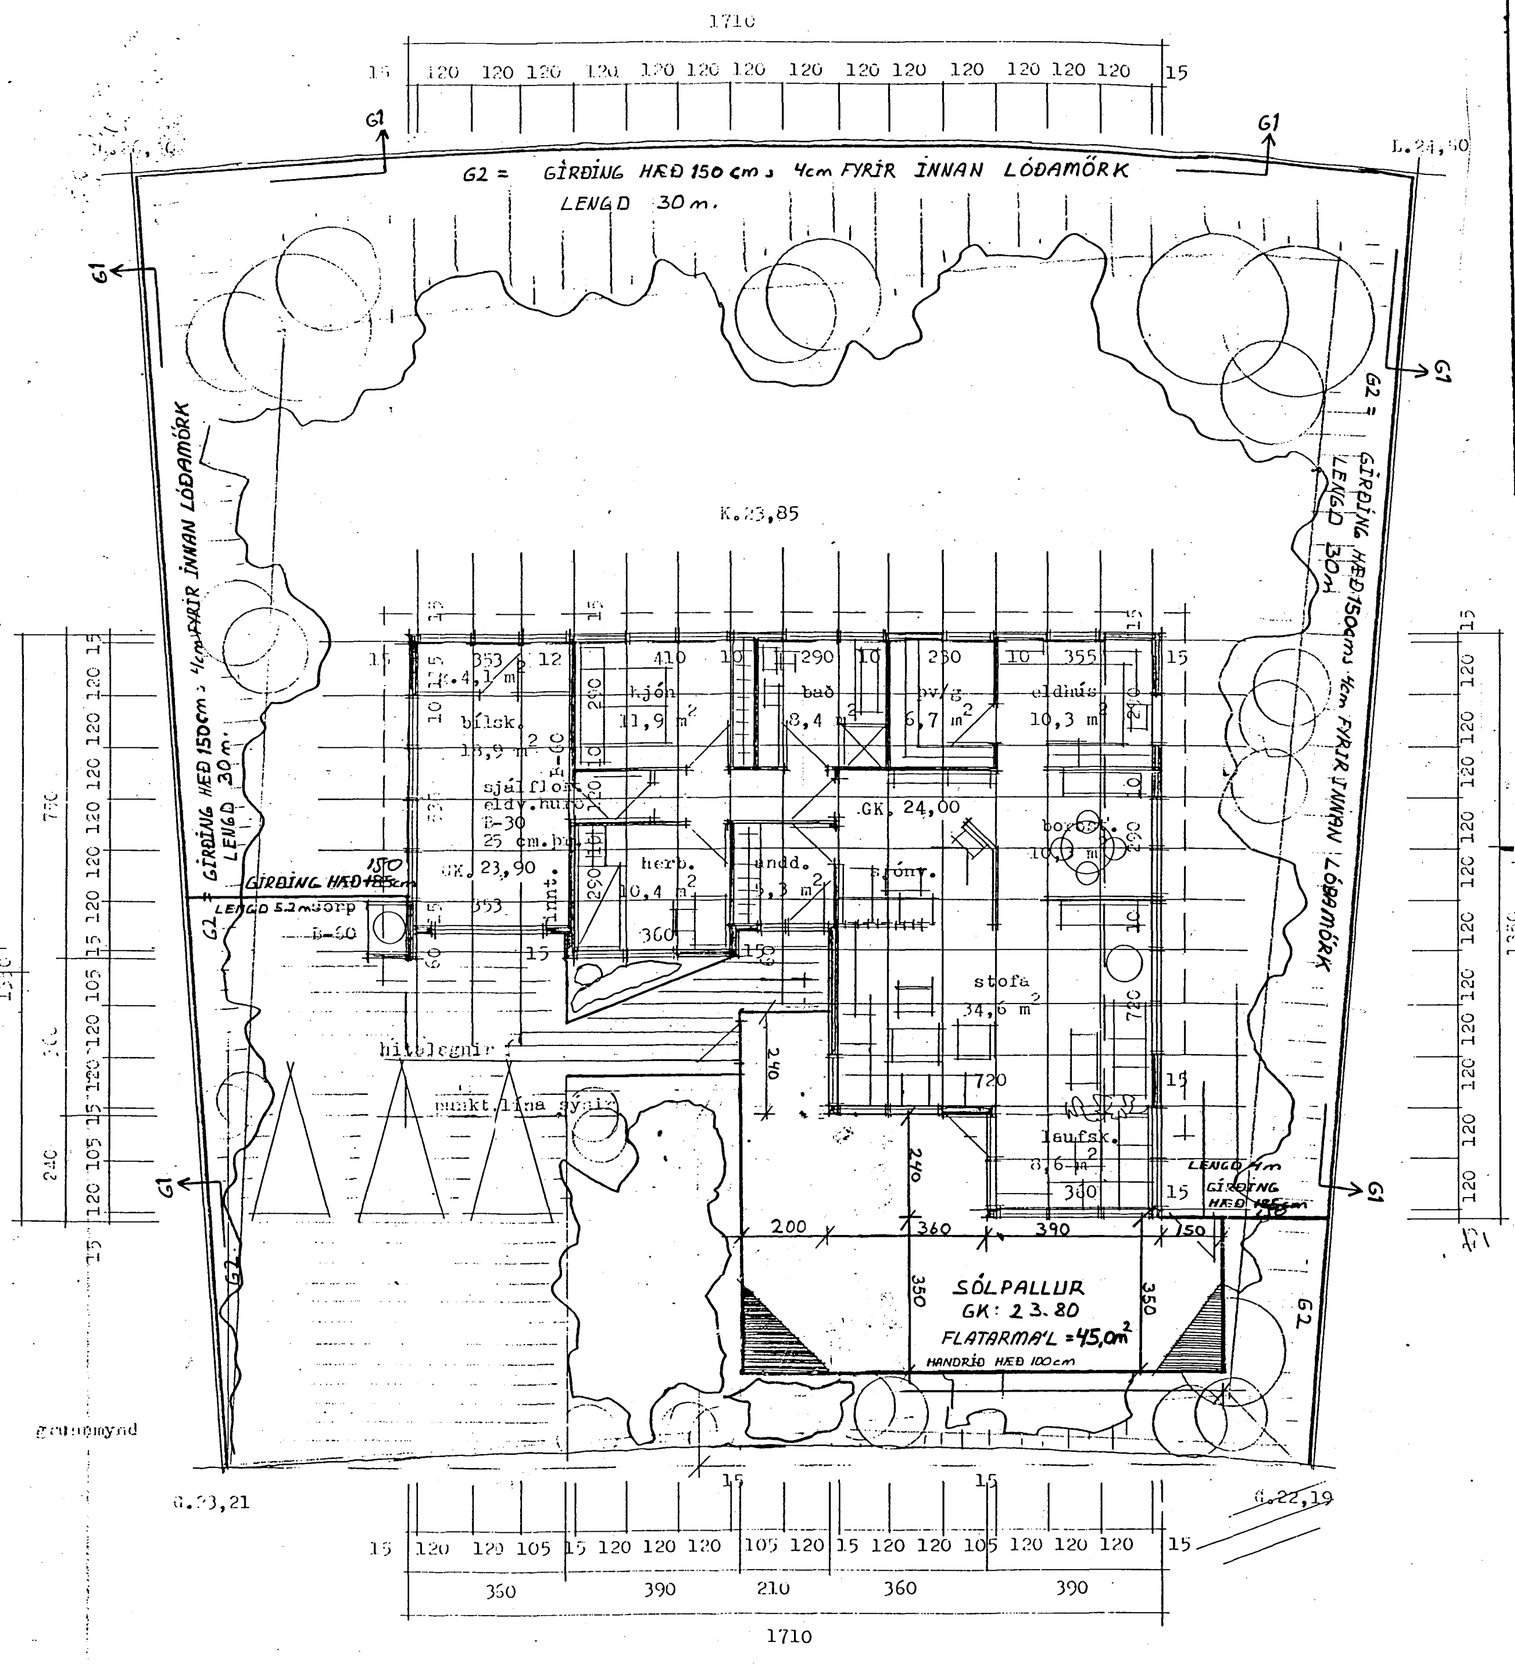

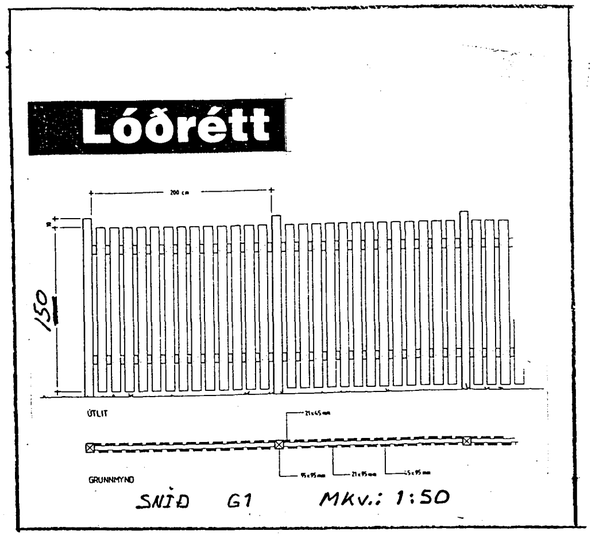

Samþykkt á fundi byggingarnefndar þann
25 MARS 1998
Byggingafulltrúinn í Hafnarfirði
Erlendur Hjálmarsson

Mkv. 1

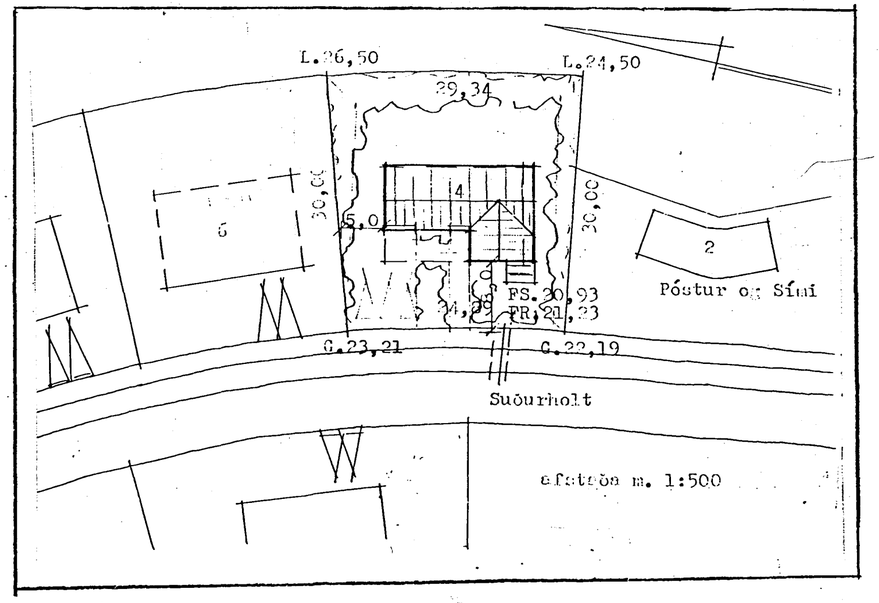

BR:	DAGS:	EÐLI BR:	SIGN:
7			7

STAÐUR: SVEITAF:	SUÐURHOLT 4 220 HAFNARFIRÐI
TEXTI: EFNI:	GIRÐING OG SÓLPALLUR GRUNNMYND OG SNIÐ
DAGS.	4.maí.97
VERK NR.	HKI
TEIKN NR.	101
Mkv.:	1:100;1:50;1:500
HANNAÐ.	SH
TEIKNAÐ.	SH
YFIRF.	SH
SIGURBJARTUR HALLDÓRSSON	
SUÐURGÖTU 78	
HS.565-5707	
UNDIRSKRIFT ÁBYRGÐARHAFA:	