



Samþykkt á fundi bygginga-
nefndar þ. 7/9 1994
BYGGINGAFULLTRÚINN
Í HAFNARFIRÐI

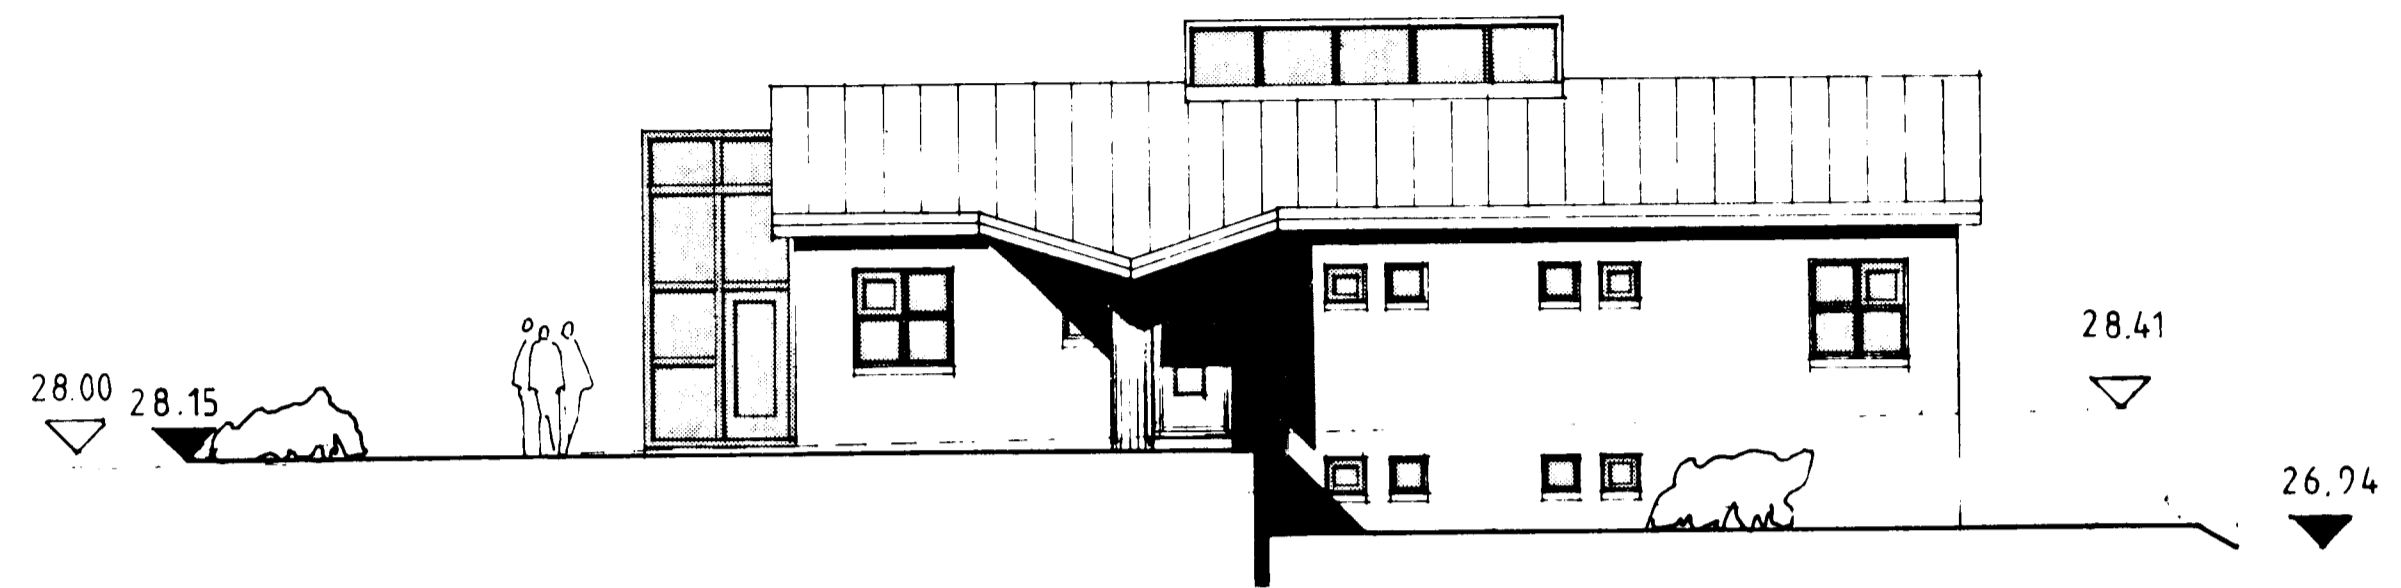

NORÐ AUSTUR

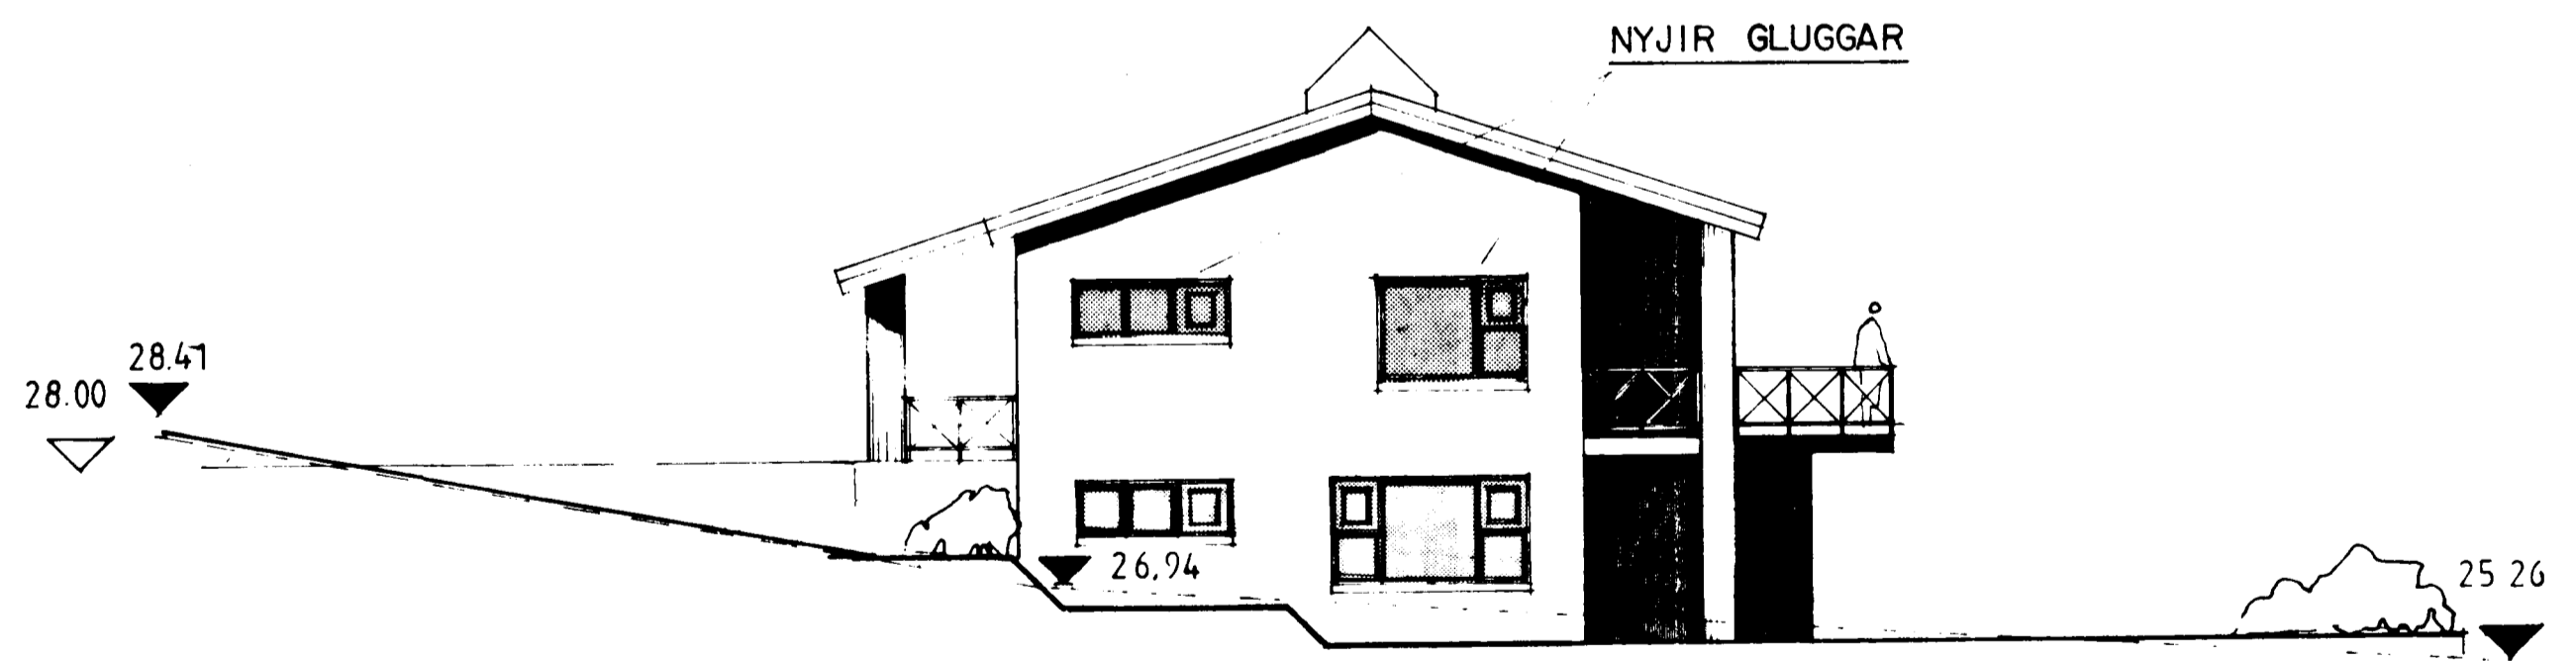

NORÐ VESTUR

BREYTT 15.08.1994
NYJIR GLUGGAR A EFRIMÆÐ NORÐ VESTUR GAFLS

BREYTT 05-11 '91

Stefán Hallsson
STEFÁN HALLSSON BYGGINGAFRÆÐINGUR
KALDASELI 24 REYKJAVÍK SIMI 76194
VERK: SUÐURHOLT 8. HANNAÐ SH
ÚTLITSMYNDIR TEIKNAD SH
N.A. NV. ÚTLITSMYNDIR 1:100
DAGS 20-09 '91
SAMBÝKKT KR
TEIKN NR 04