



SNIÐ A.A. 1:100

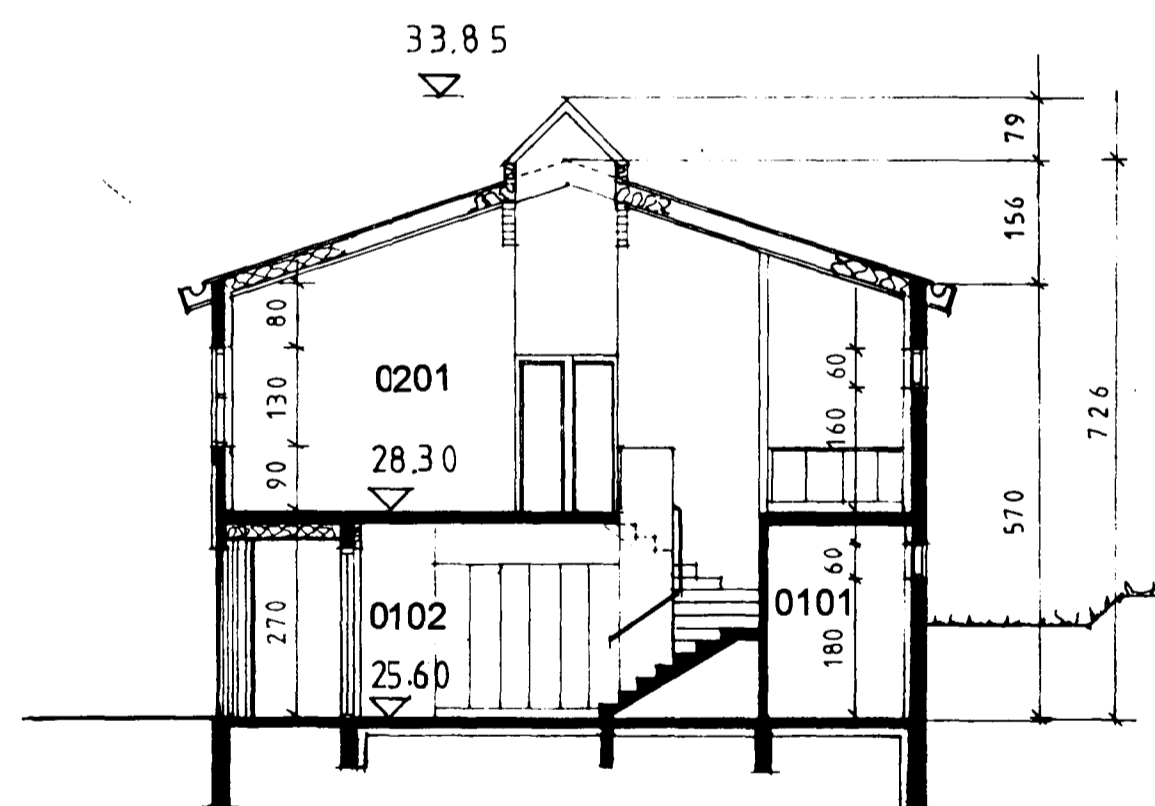

SNIÐ B.B. 1:100

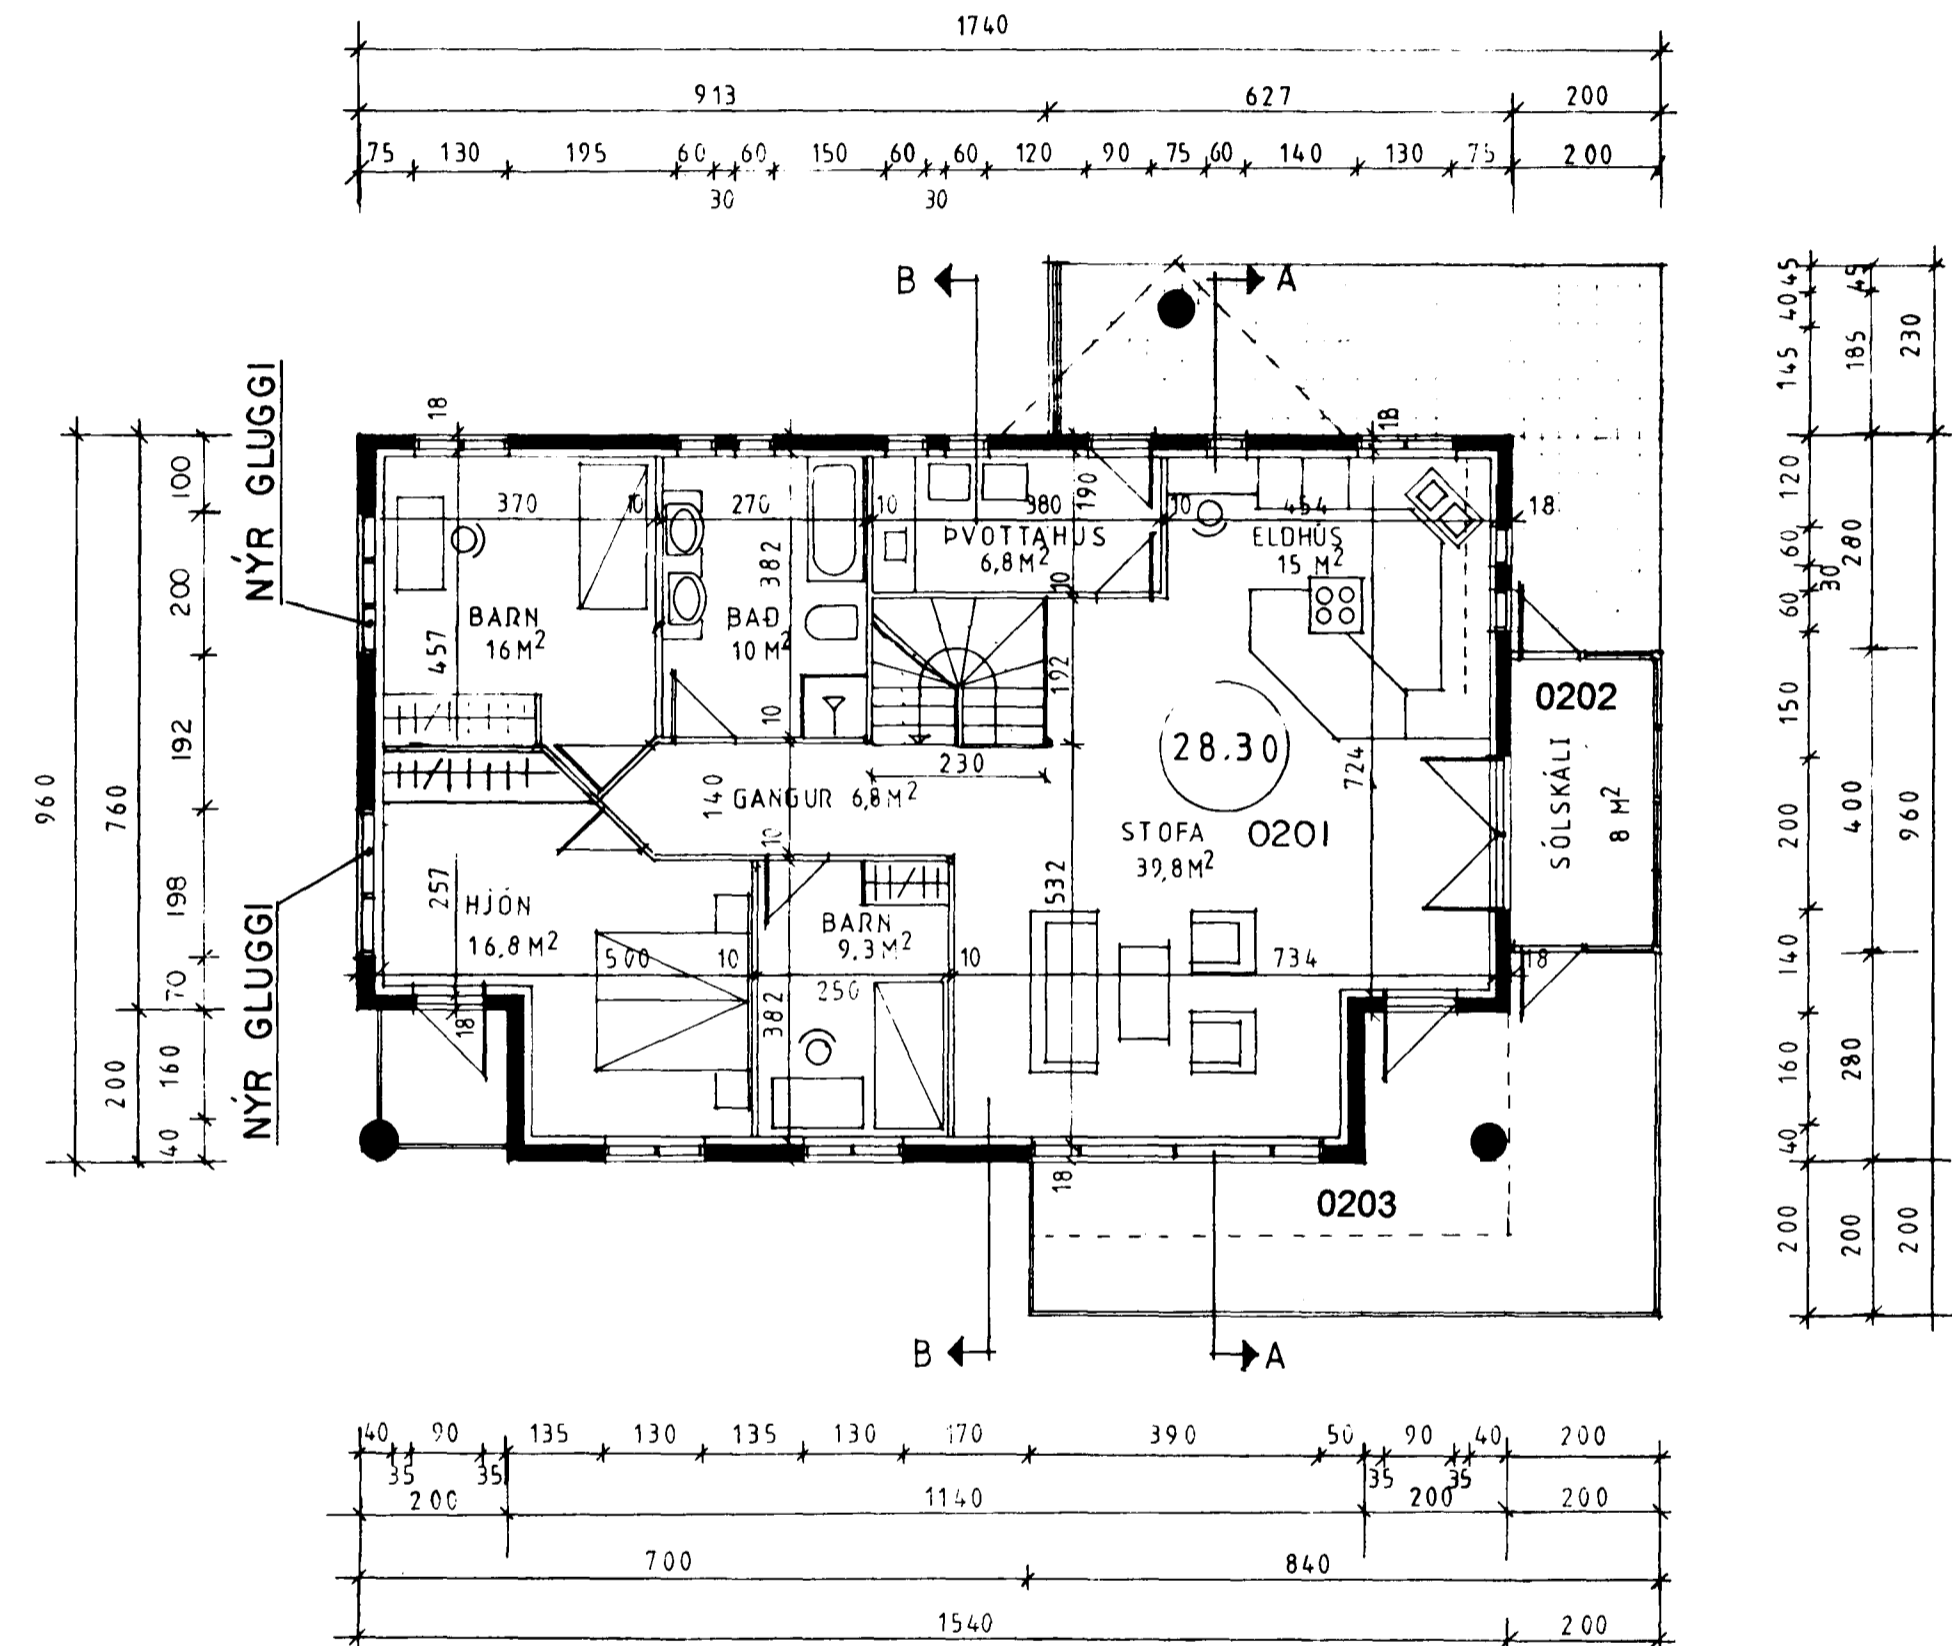

GRUNNMYND EFRI HÆÐAR 1:100

BREYTT 15-08 1994
NÝJIR GLUGGAR Á EFRIHÆÐ NORÐ-VESTUR GAFLS

B.N. UNFR. A. 896 2980
15/6 2000. GILSKÁLA OG SVÖLUM.
Sigurbjartur Halldórsson *Sigurbjartur Halldórsson*
180454-3579

BREYTT 05-11 '91

STEFÁN HALDÓRSSON BYGGINGAFRÆÐINGUR
KALDASELI 24 REYKJAVÍK SÍMI 76194

VERK: SUBURHOLT 8	LIANNAD	SH
GRUNNMYND EFRI HÆÐAR	TEIKNAD	SH
SNIÐ A.A. B.B.	KVARDI	1:100
	DAGS	20-09 '91
	SAMÞYKKT	K.R.
	TEIKN NR.	02