

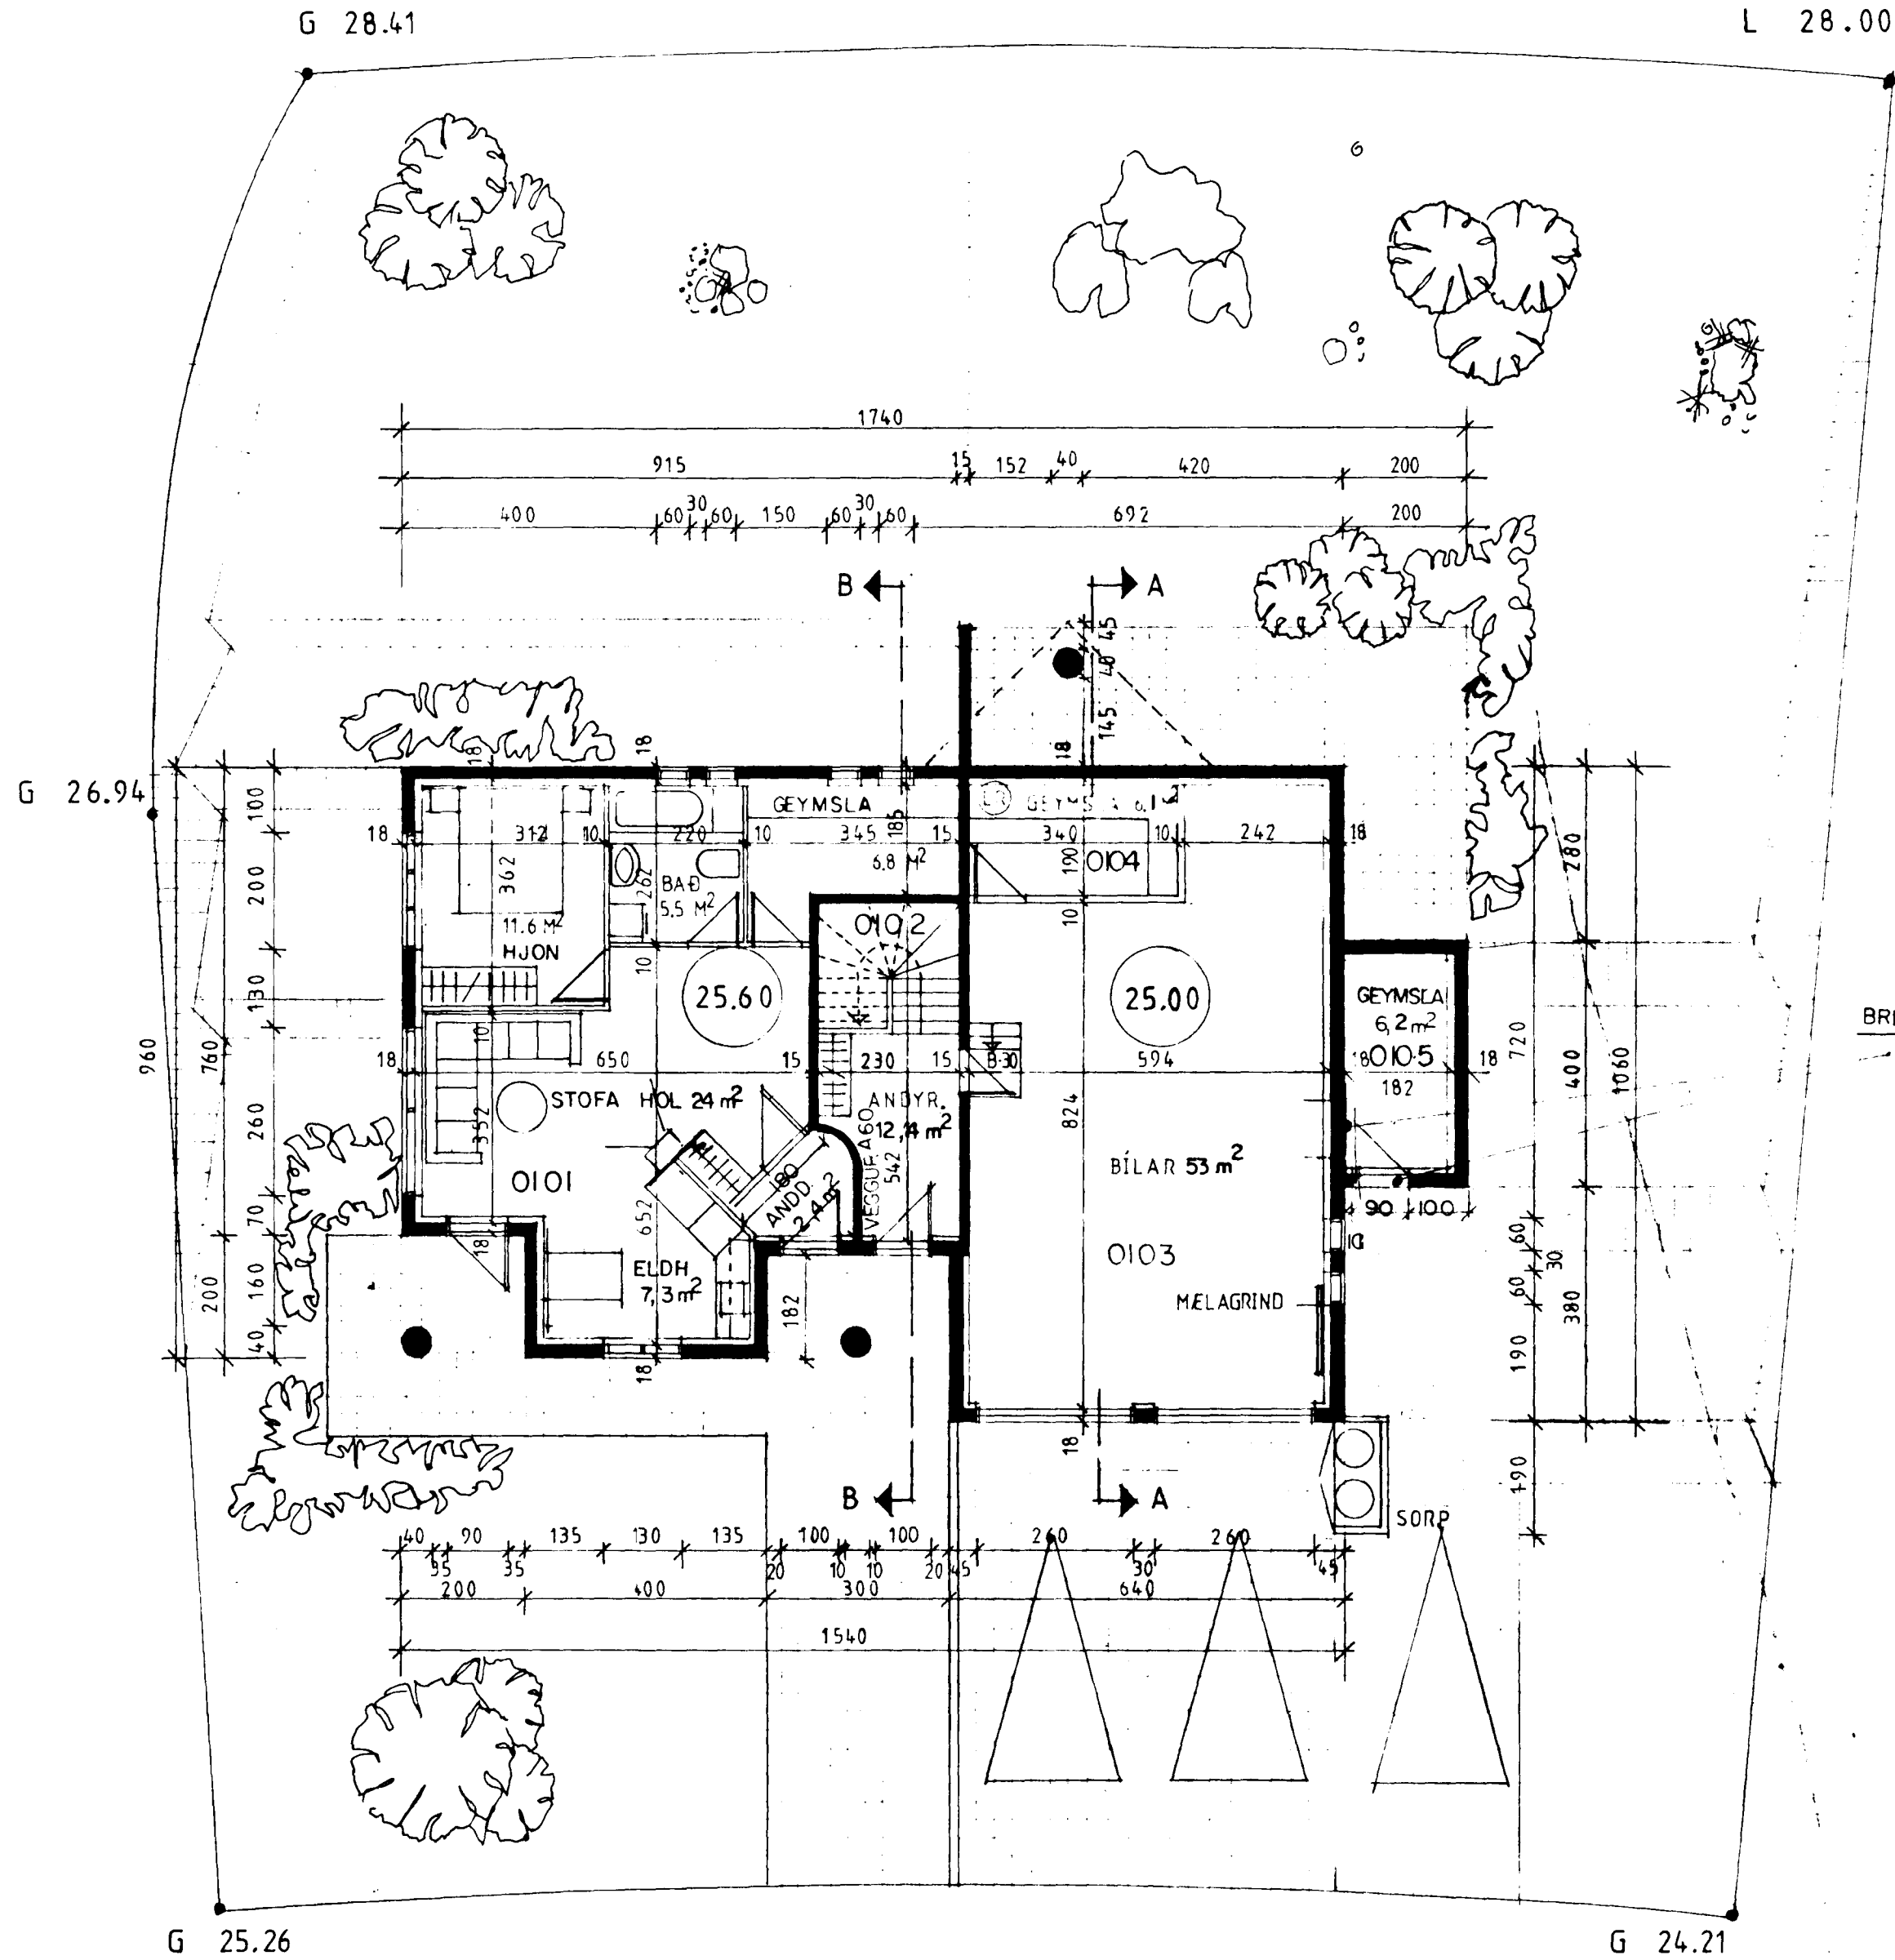


Sigurbjartur Halldórsson

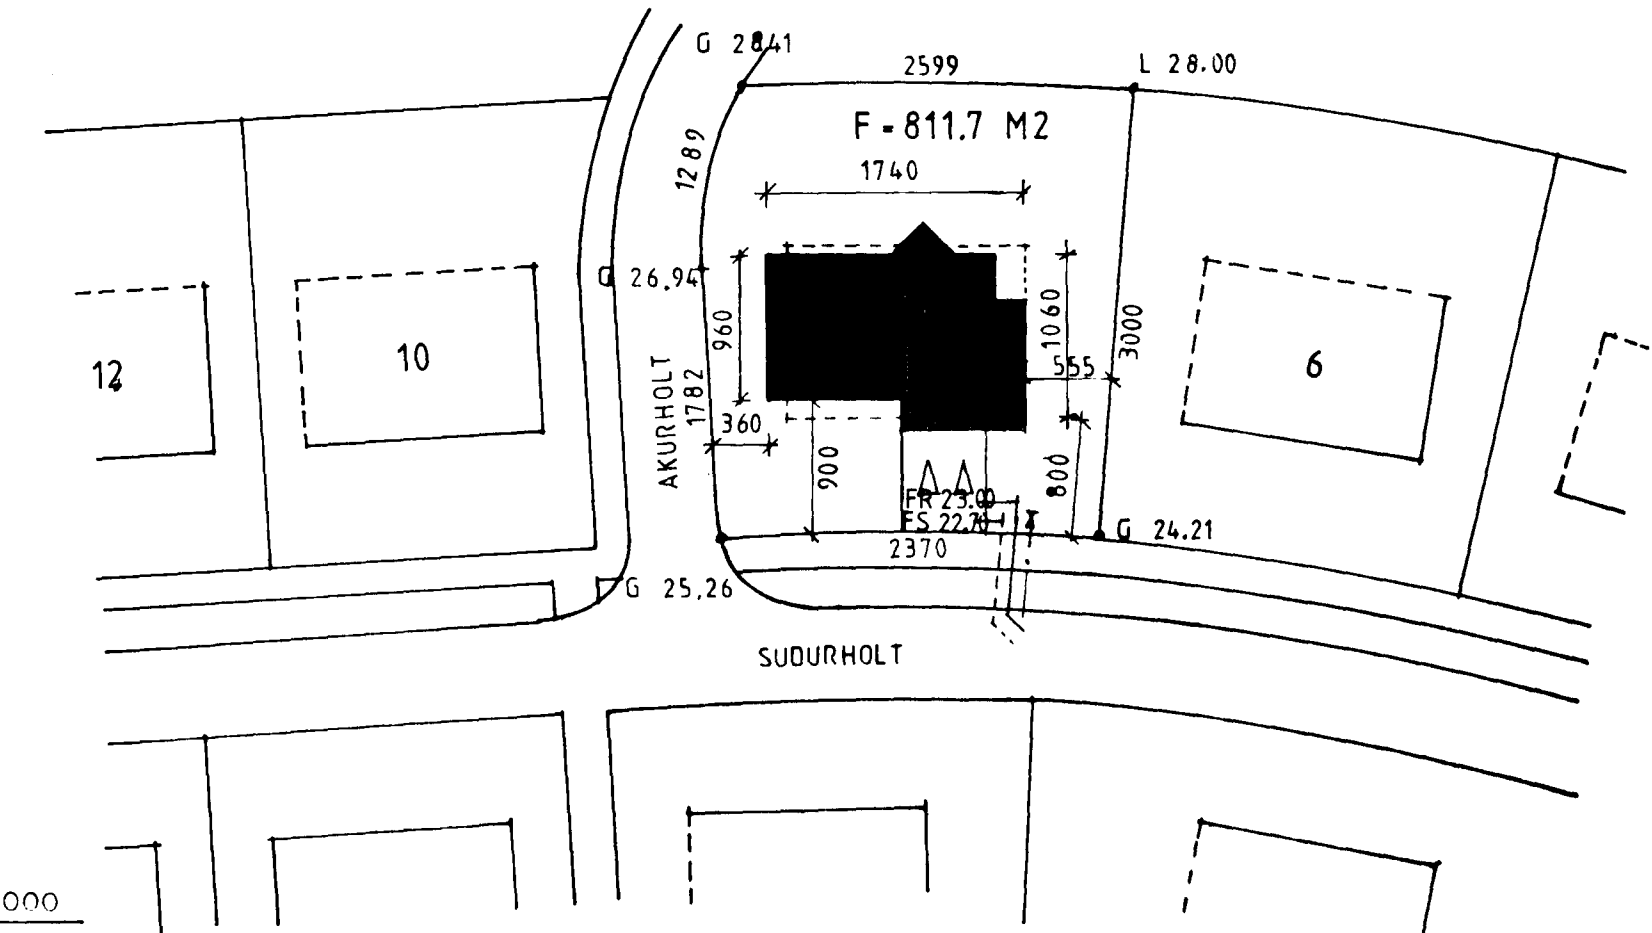

GRUNNMYND NEÐRI HÆÐAR 1:100

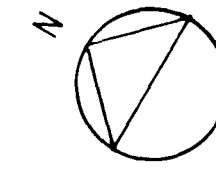

BREYTT 17.05.2000

AFSTÖÐUMYND 1:500

BRUTTOFLATARMÁL NEÐRIHÆÐAR	66,2 m ²
EFRIHÆÐAR / ANDYR / STÍGI	160, m ²
BÍLAGEYMSLA / GEYMSLA OIO4	65,9 m ²
GEYMSLA OIO5	8,3 m ²
SAMTAL	<u>300,6 m²</u>

BRUTTÖRUMMÁL NEÐRIHÆÐAR	178,4 m ³
EFRIHÆÐAR / ANDYR / STÍGI	590,9 m ³
BÍLAGEYMSLA / GEYMSLA OIO4	217,2 m ³
GEYMSLA OIO5	27,5 m ³
SAMTALS	1014 m ³ + BOTNPL. 30,6 m ³ = <u>1044,6 m³</u>

FLATARMÁL LÓÐAR	811,7 m ²
NÝTINGARHLUTAFALL	0,37

BREYTT 17.5.2000
HURÐ BREYTT INN Í GEYMSLA SUDURHLÍÐ
OG HURÐAG. INN Í BÍLSKÚR LOKAÐ
BREYTT 7-2 '94
BÆTT VÍÐ GEYMSLU Í BÍLSKÚR

Stefán Halldórsson 180454-3579
Sigurbjartur Halldórsson

STEFÁN HALDÓRSSON BYGGINGAFRÆÐINGUR
KALDASELI 24 REYKJAVÍK SIMI 76194

VERK: SUDURHOLT 8
HANNAD S.H.
TEIKNAD S.H.
KVARÐI 1:100 1:500
DAGS. 05-10 '91
SAMÞYKKT K.R.
TEIKN NR

BREYTT 05-11 '91

AFSTÖÐUMYND
GRUNNMYND NEÐRI
HÆÐAR