
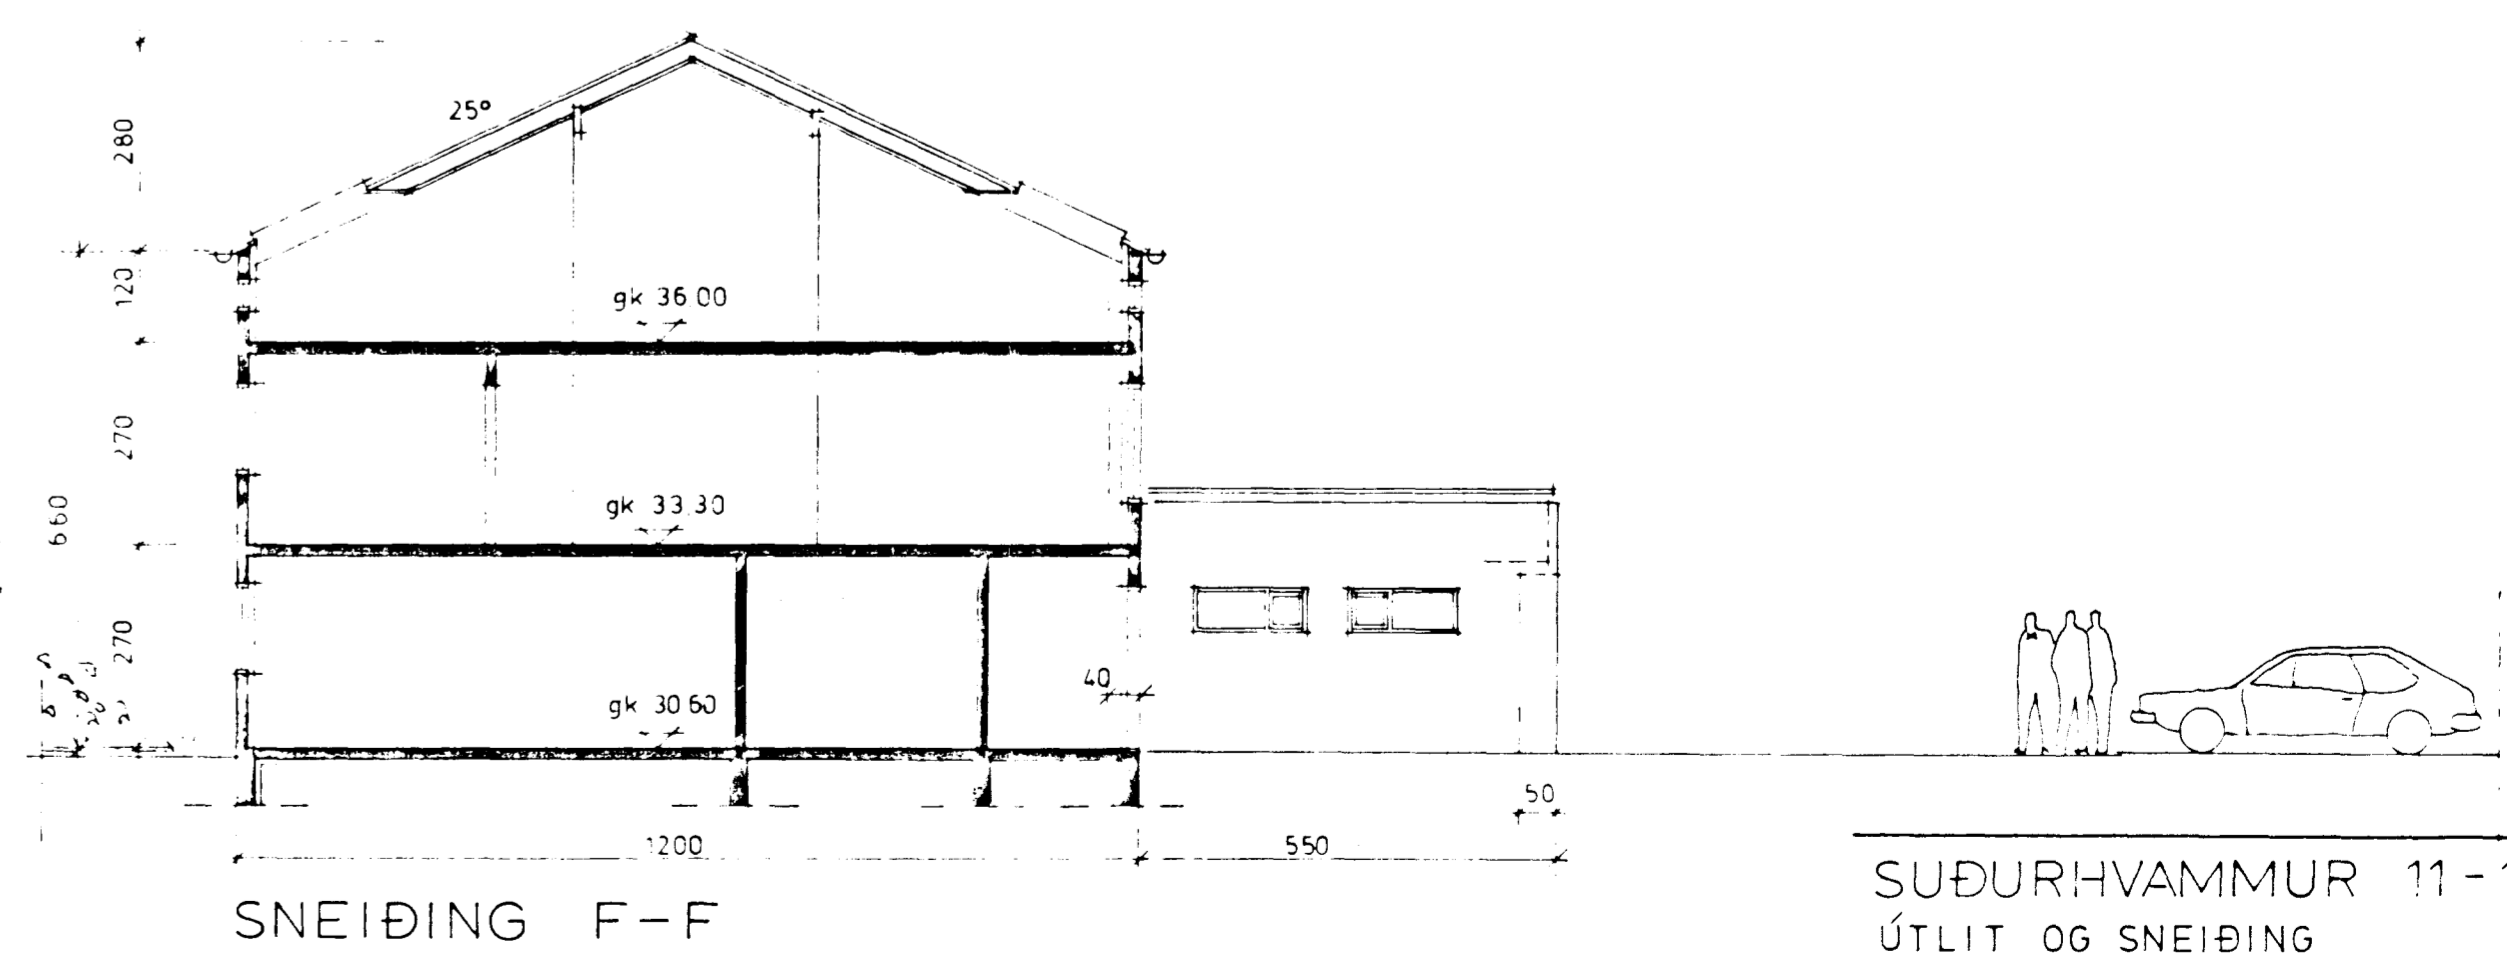
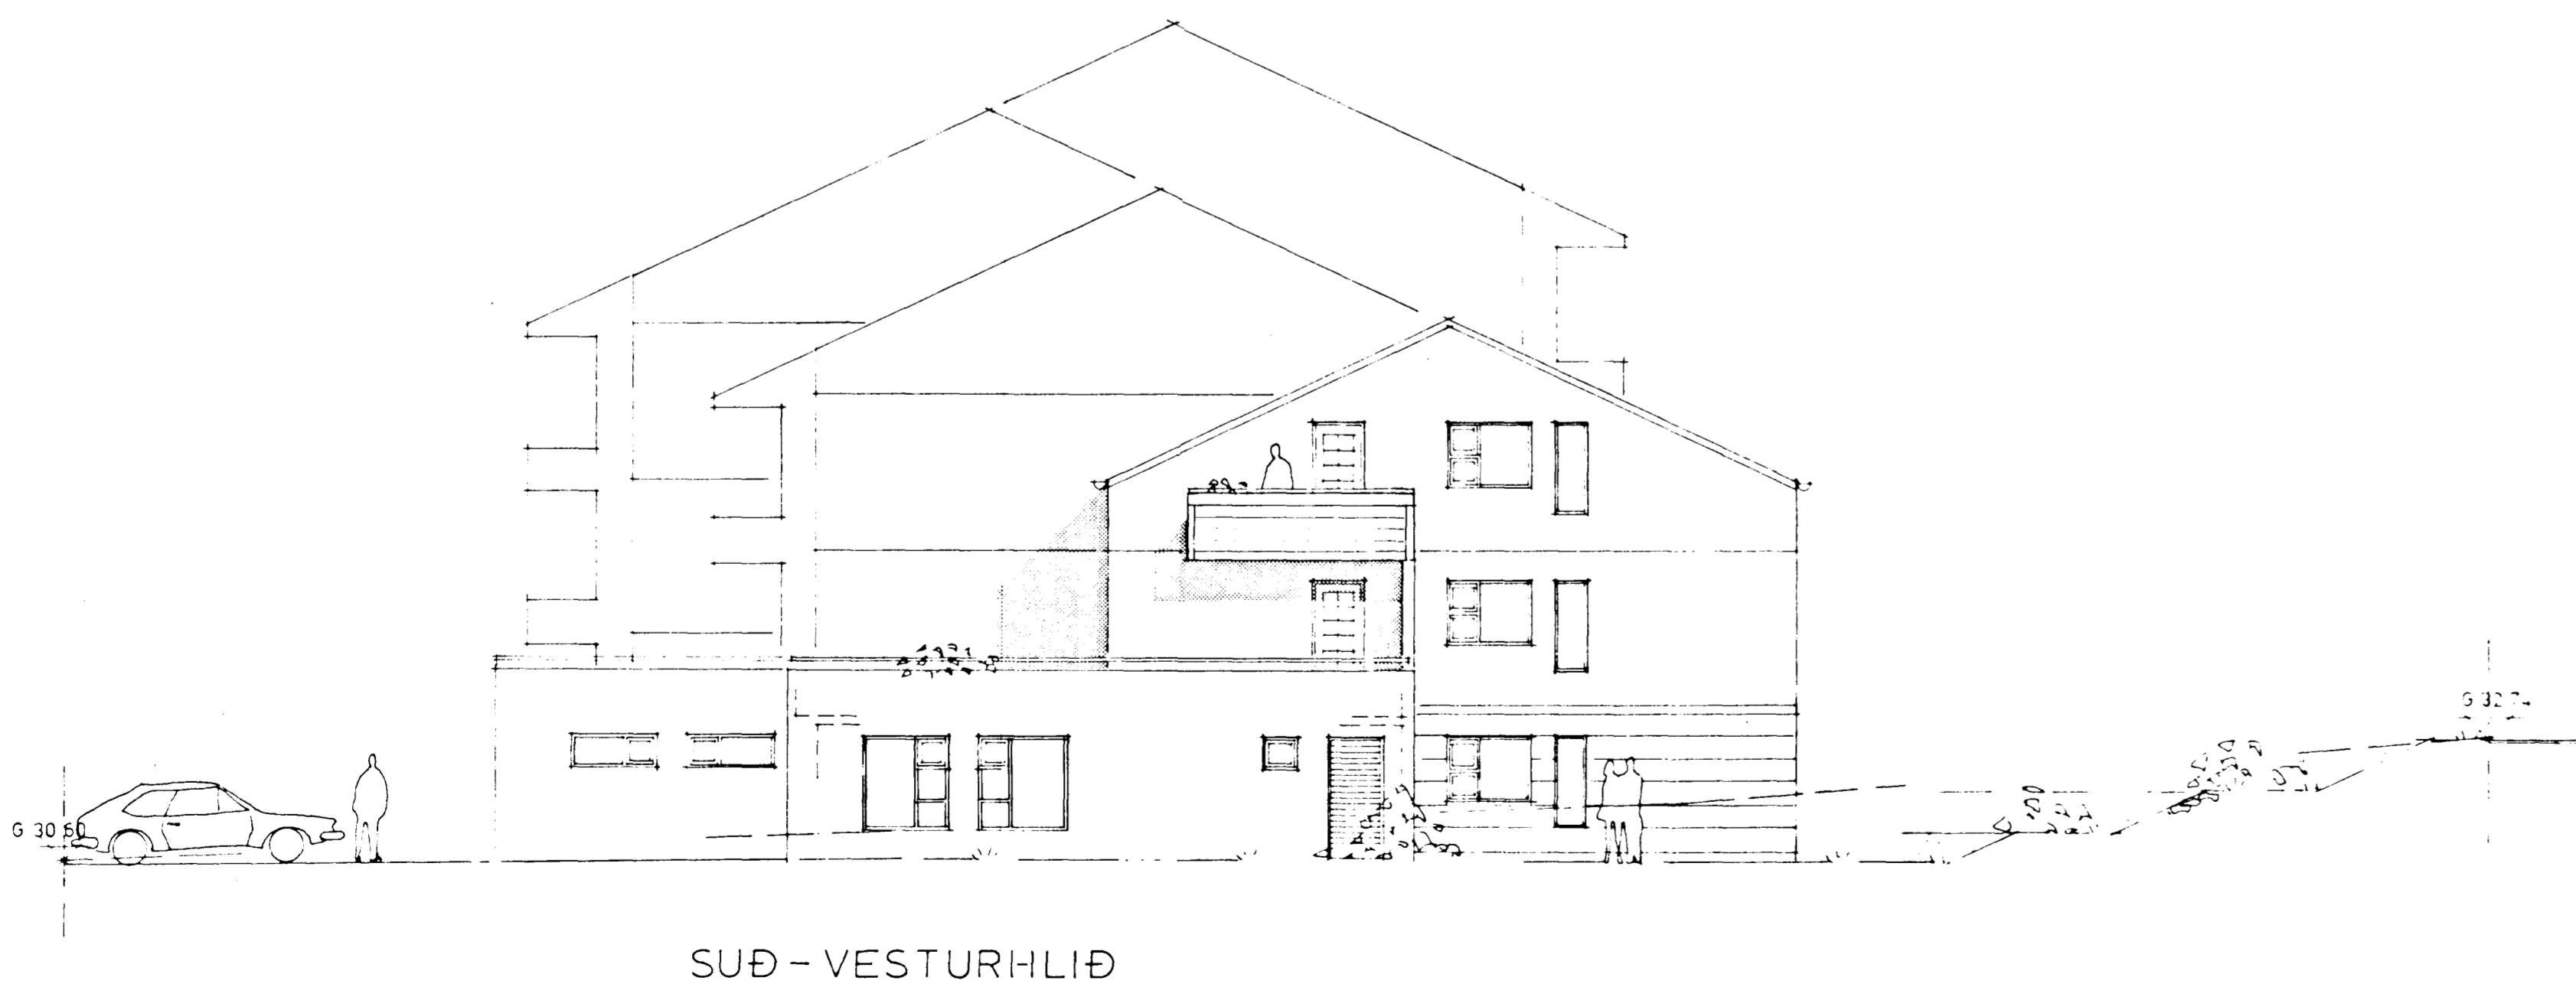


Samþykkt á fundi bygginga-
nefndar þ. 22 / 6 1988
BYGGINGAFULLTRÚINN
Í HAFNARFIRDI

A: PORT LÉKKAD Á HÚSUM NR. 11 & 13
B: SVOLUM BREYTT GLUGGA Í BÍLSK (TÖMSTRÝMI)
BREYTT. 10.01.1989

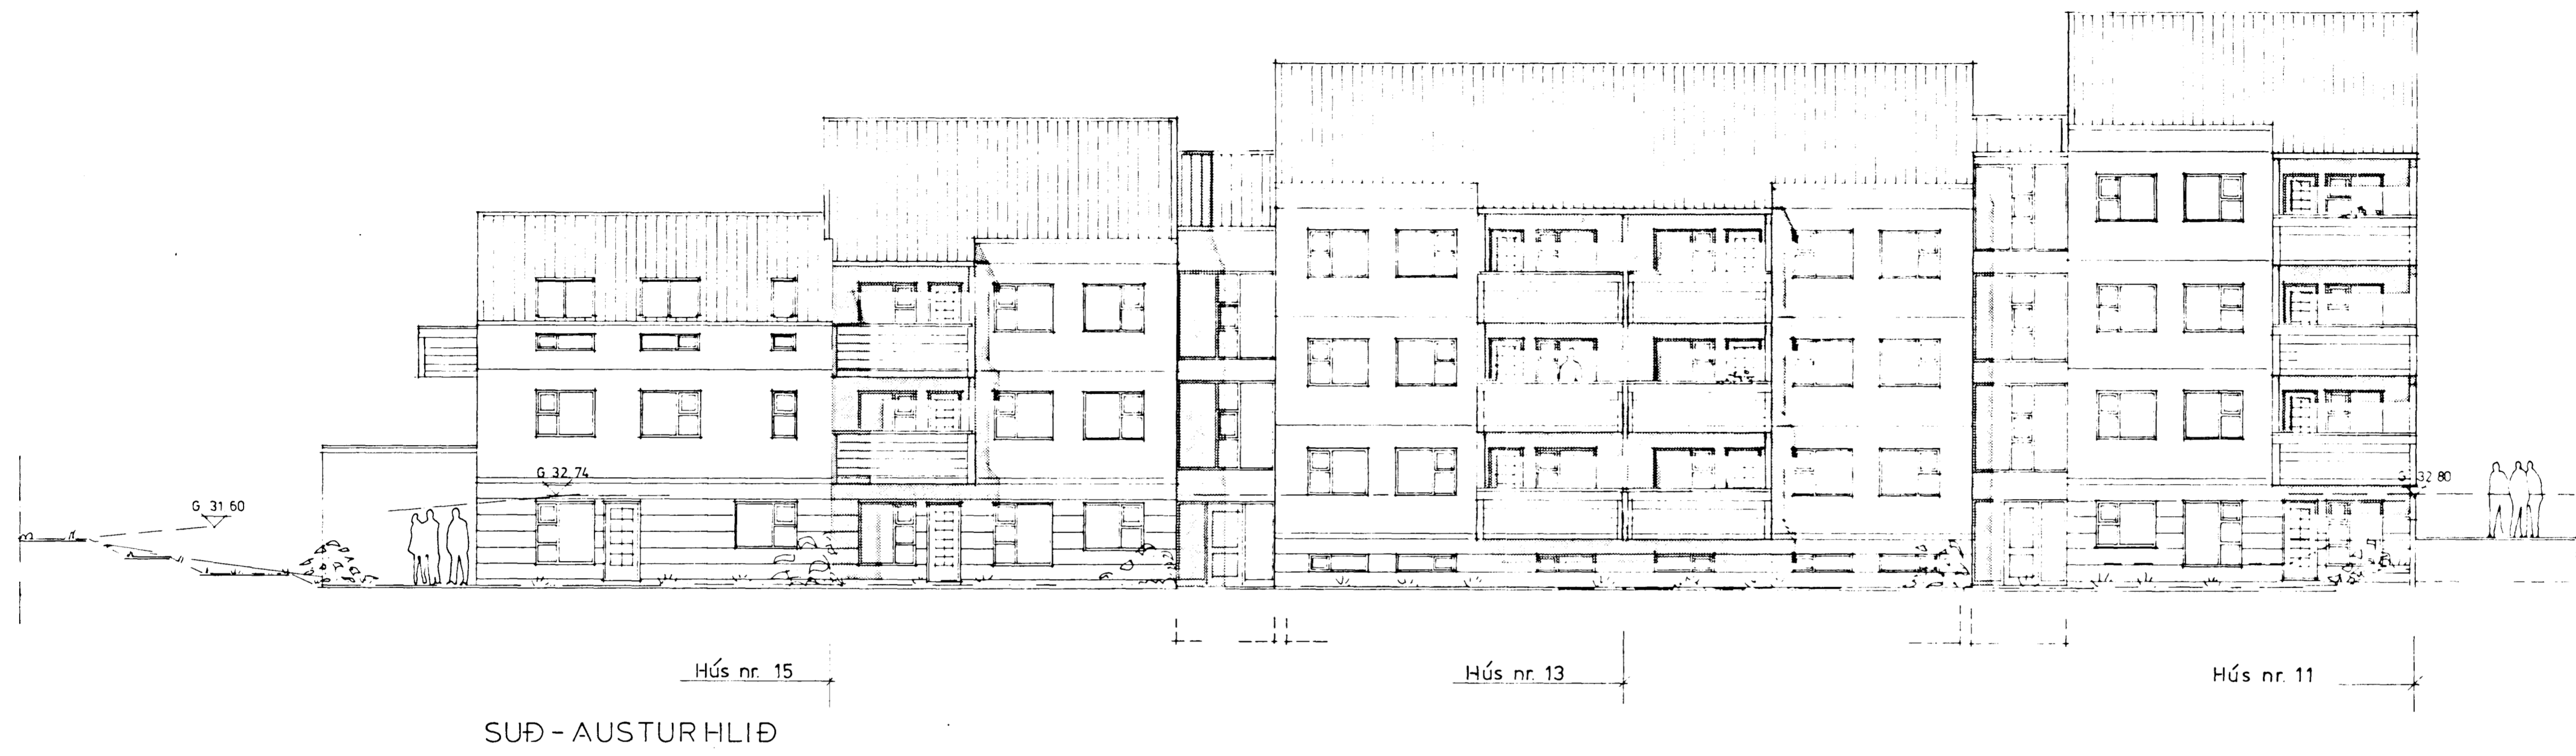

SUÐURHVAMMUR 11-15
ÚTLIT OG SNEIÐING

Ár	1988	Bl. nr.	7
Mánuður	Júní		
Dagur	09.29.88		

Arkitektar sf
Laufásvegur 19
Símanúmer 11010-15590

Árnir Pálsson arkitekt
Þorgerður Elfríðsdóttir arkitekt

Handwritten signatures and notes