




Samþykkt á fundi bygginga-
nefndar þ. 22/6 1988
BYGGINGAFULLTRÚINN
Í HA=NARFIRDI

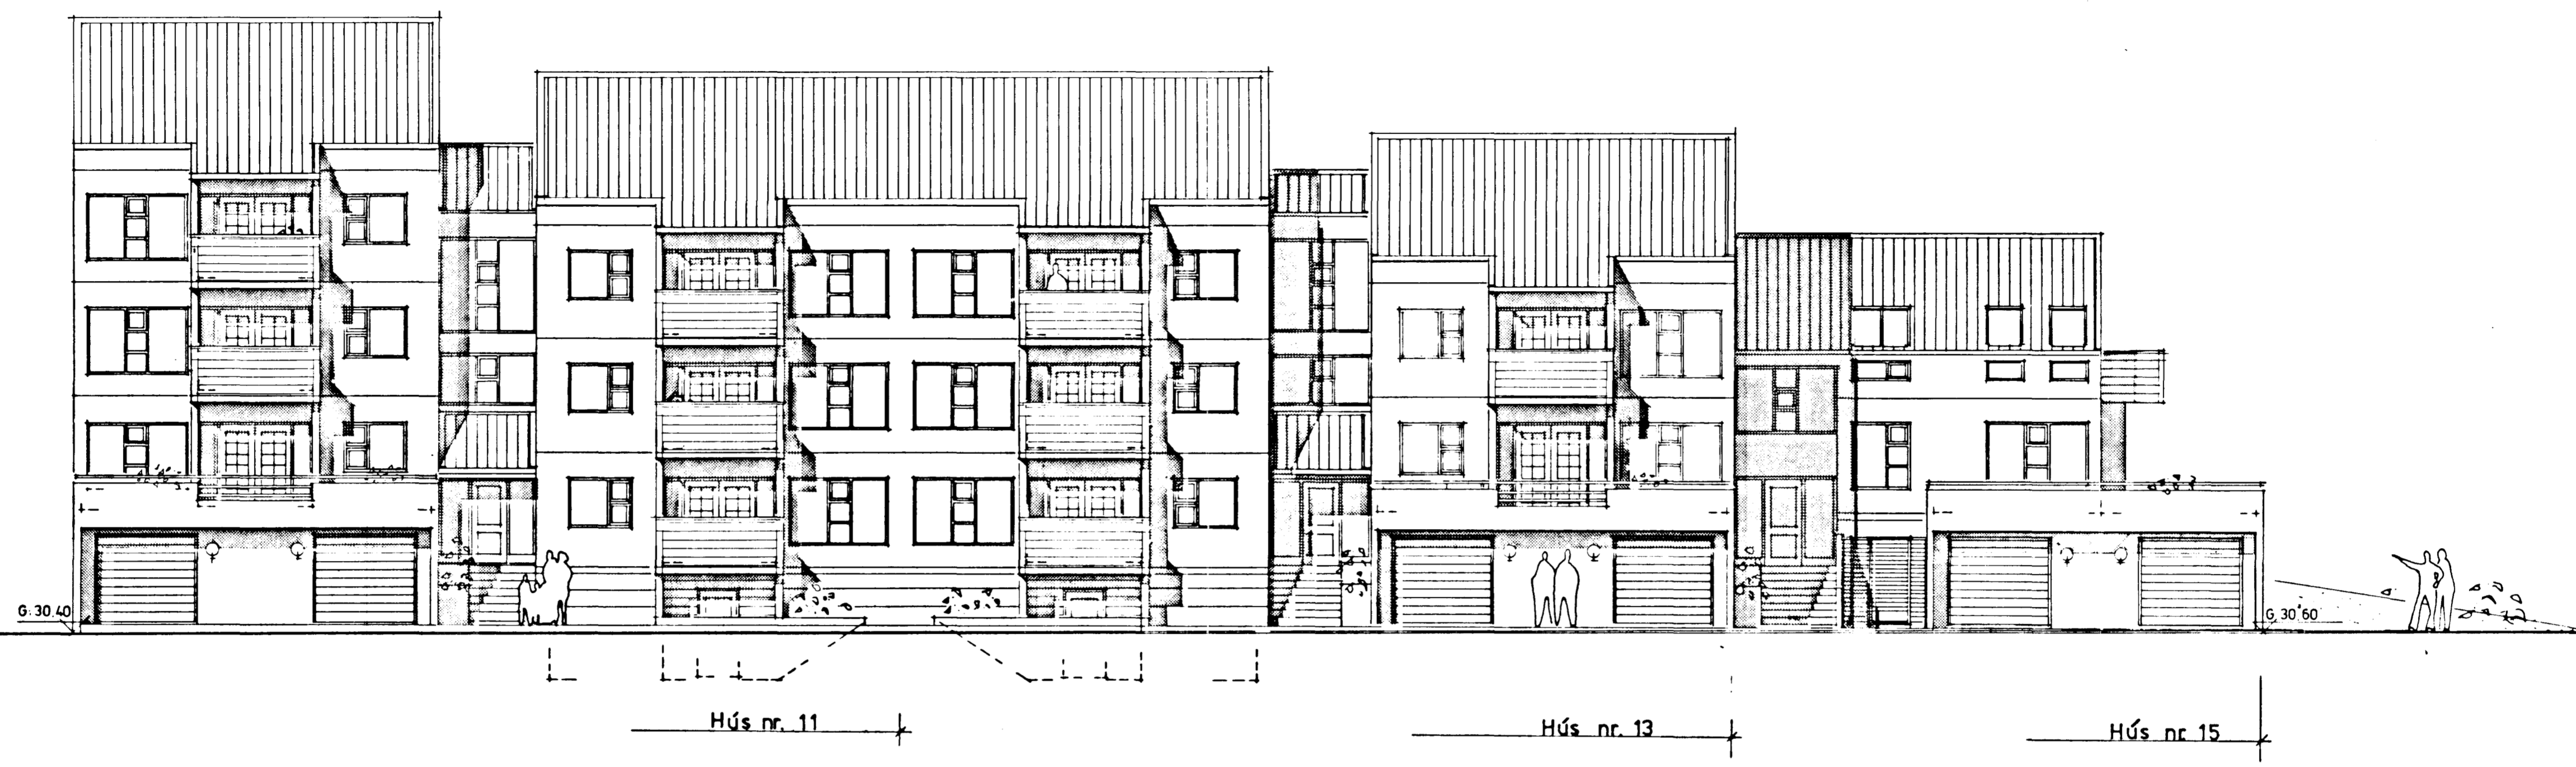

NORÐ - VESTURHLIÐ

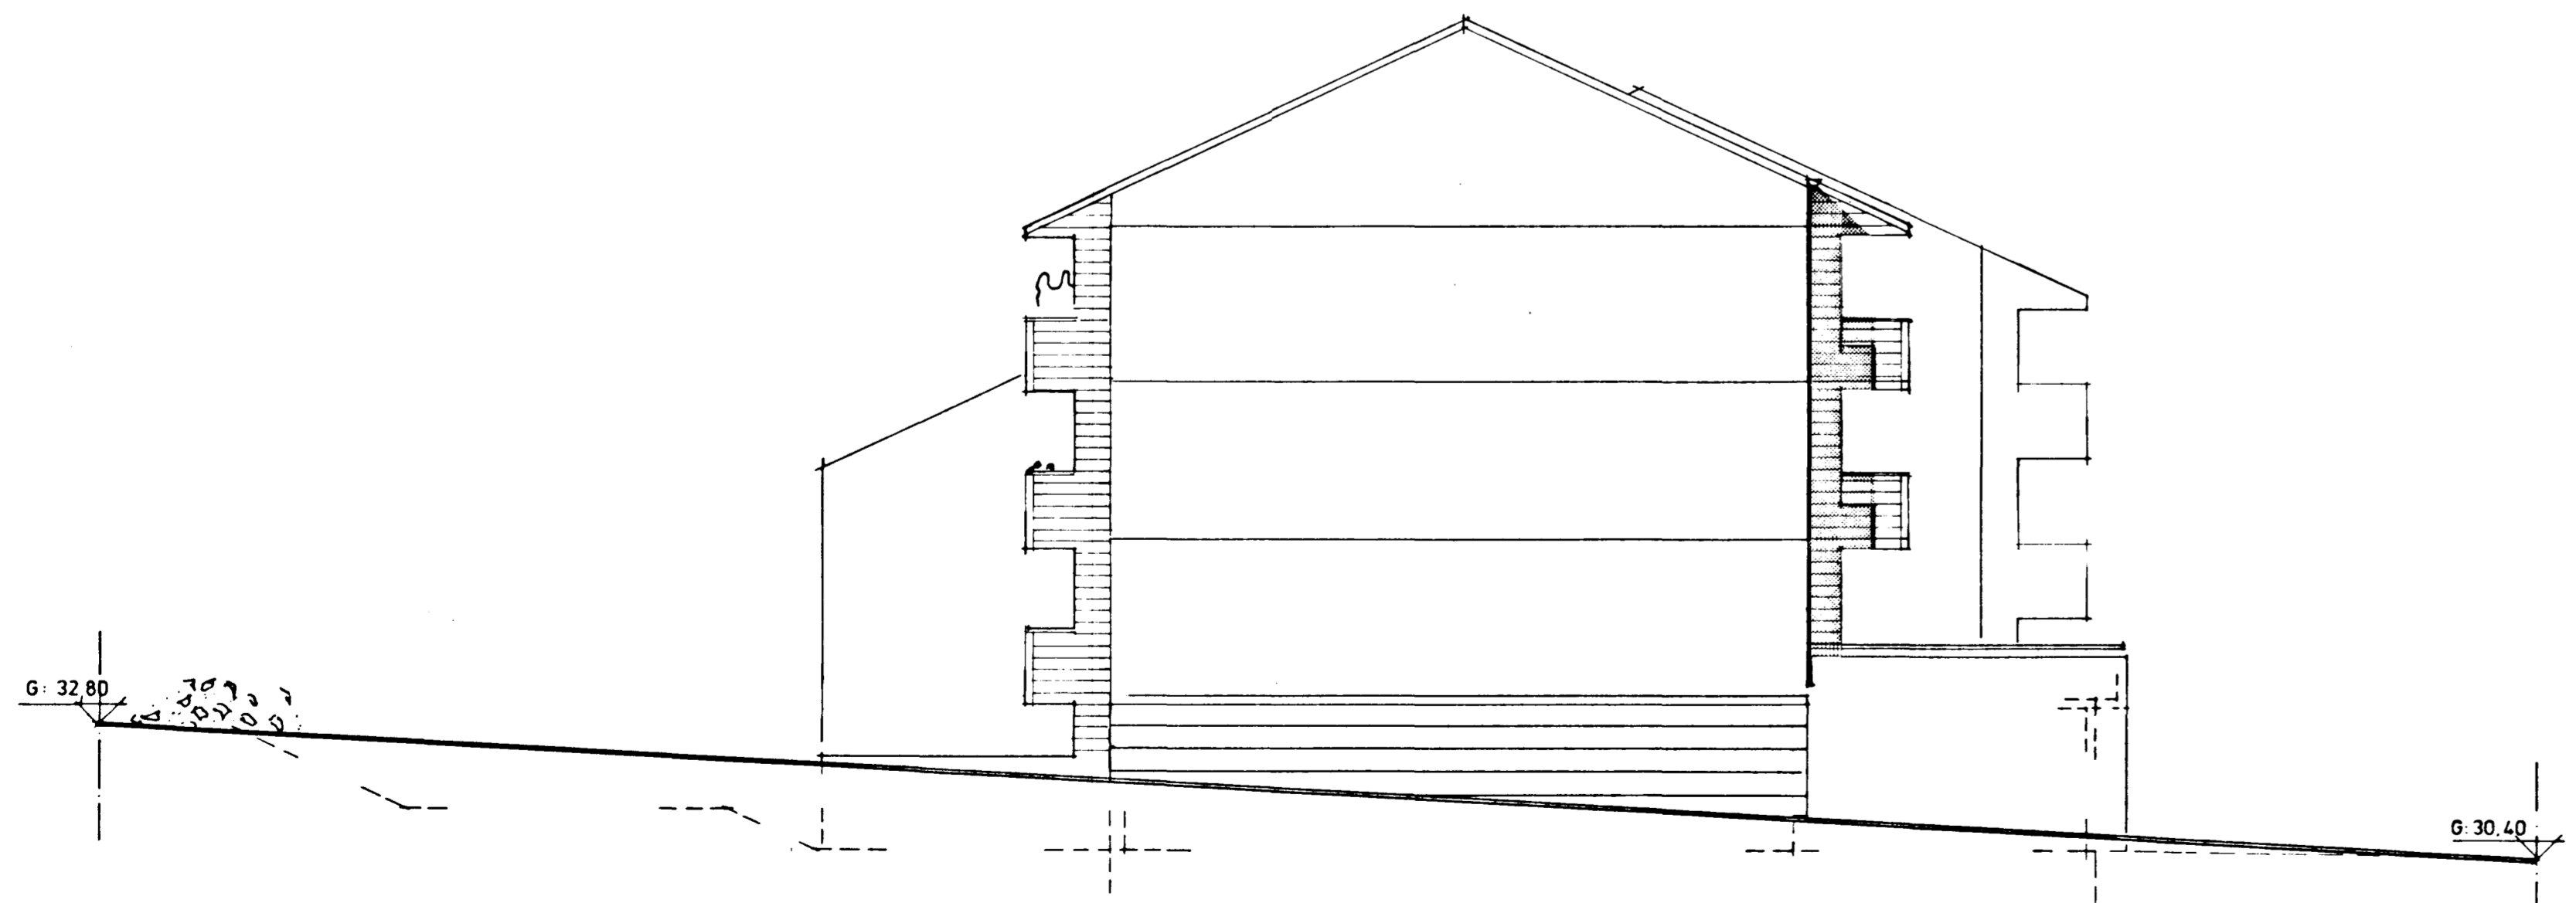

NORÐ - AUSTURHLIÐ

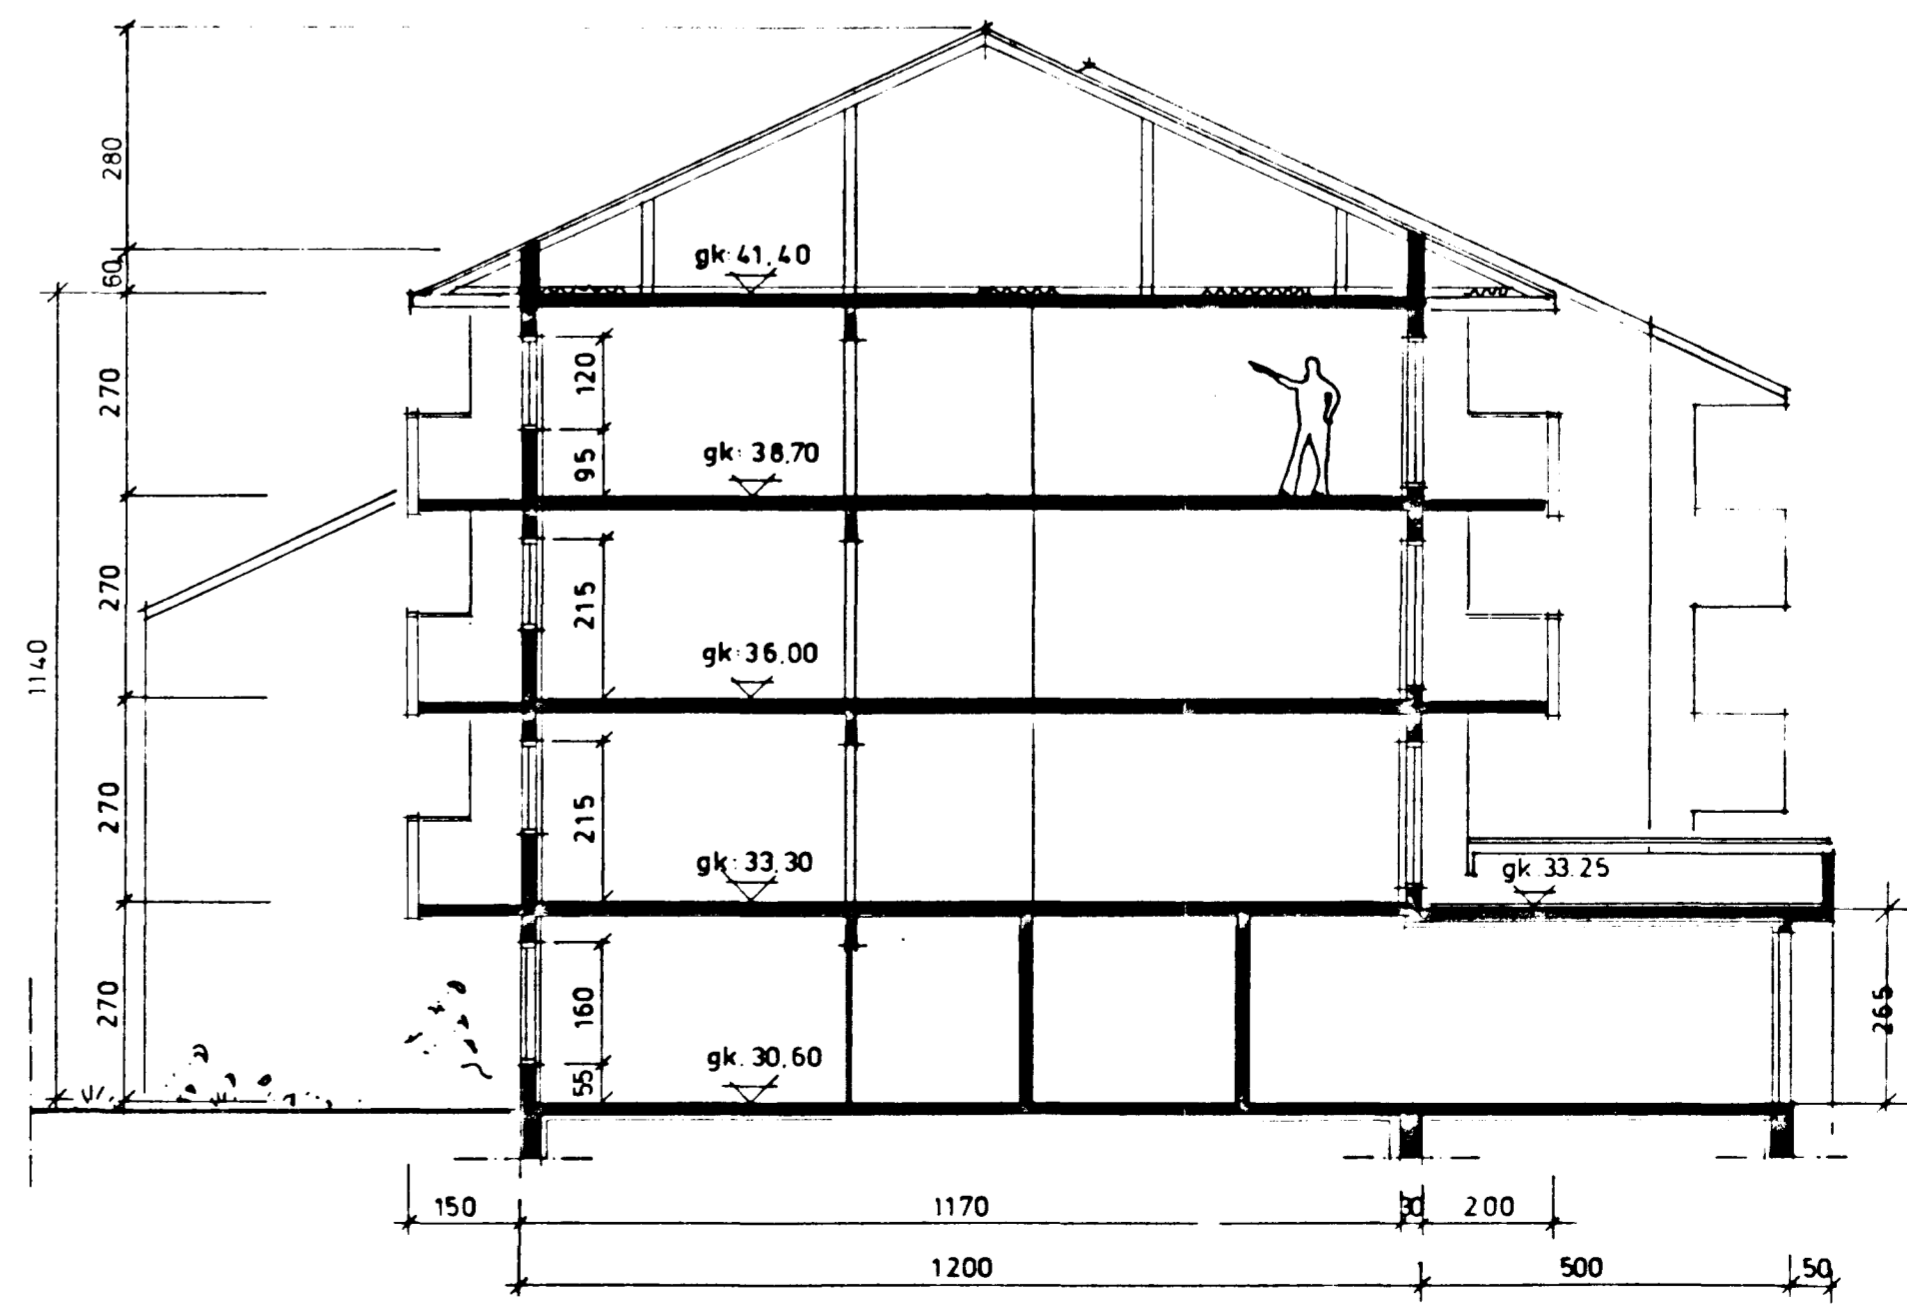

SNEIÐING A - A

- A. MÁLSETNING AUKIN 1306'88
- B. PORT LÆKKAD Á HÚSUM NR 11 & 13 29.9.88
- C. SVÖLUM BR, BÍLSK NR 15 3R. 7.1.89
- D. BÍLSKÚR NR. 15 BRCTT 9.6.89

SUÐURHVAMMUR 11-15
ÚTLIT OG SNEIÐING

Dagur	APRIL 1988	Bl. nr.	
Málv.	1:100	Bl. nr.	6
Breytingar	JUN 1989		

Arkitektar sf
Laufring 18
101 Reykjavík
Sími 011 11010 - 19580

Arns Friðriksson arkitekt í A/J
Páll Guðnason arkitekt í A/J
Valdimar Harðarson arkitekt í A/J

Valdimar Harðarson *Páll Guðnason*