


- A: LÖBÐIR EFSTU HÆÐA MINNKADAR Í HÚSUM NR. 11 & 13
- B: BÆÐH. BR. SVÖLUM BR. 7.1.89
- C: MILLIVEGG BARNHÆRIS Breytt 09.05.89

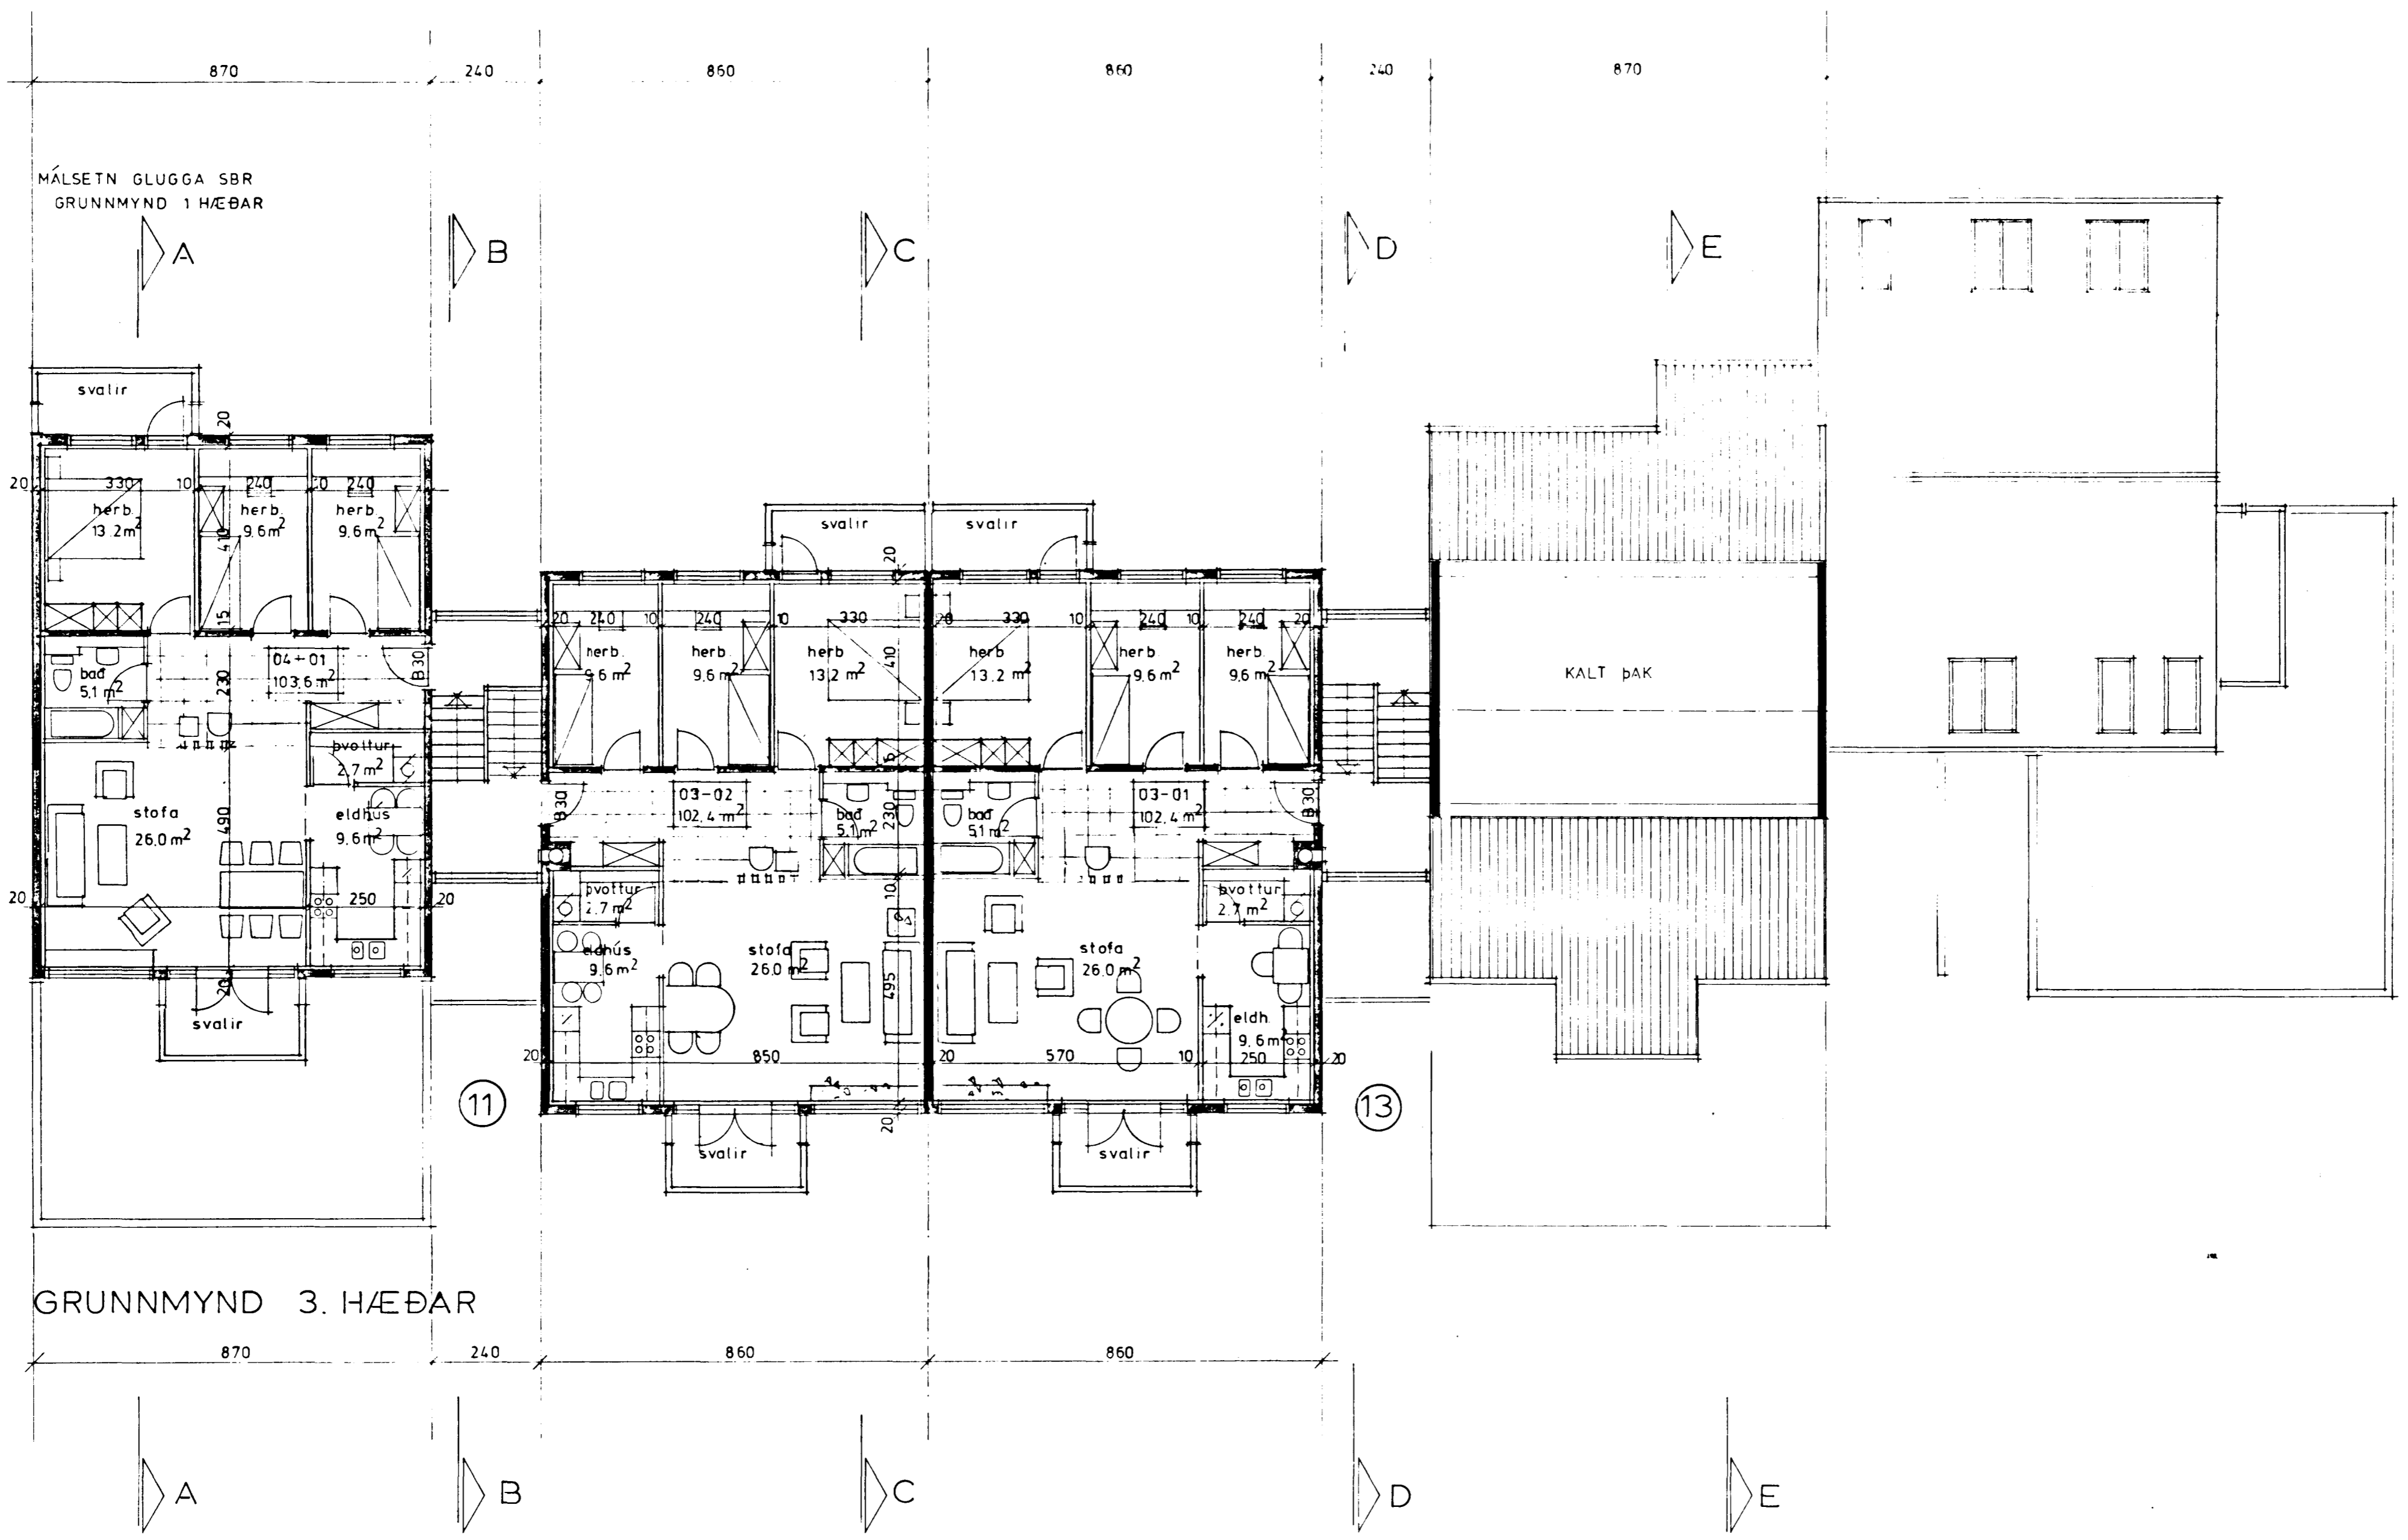

ÖLL GLUGGALAUS RÝMI LOFTRÆST
SKV. KRÖFUM BYGGINGAREGLUGERÐAR

SUÐURHVAMMUR 11-15
GRUNNMYNDIR

Dags	APRÍL 1988	Tölur nr.	
Mkv.	1:100		5
Breytingar	JÚN 89		

Arkitektar sf
Laxföreyri 19
101 Reykjavík
Sími 911 11010 - 19590
Árnir Arnarson arkitekt FAI
Páll Gunnarsson arkitekt FAI
Vilhjálmur Halldórsson arkitekt FAI

Vilhjálmur Halldórsson Páll Gunnarsson