



Samþykkt á fundi bygginga-
nefndar þ. 1/10 1980
BYGGINGAFULLTRÖUN
Í HAFNARFIRÐI
F. Jónsson


Gæna skal frá önnu
eldstæði í samráði við
stökkviliðsstjóra

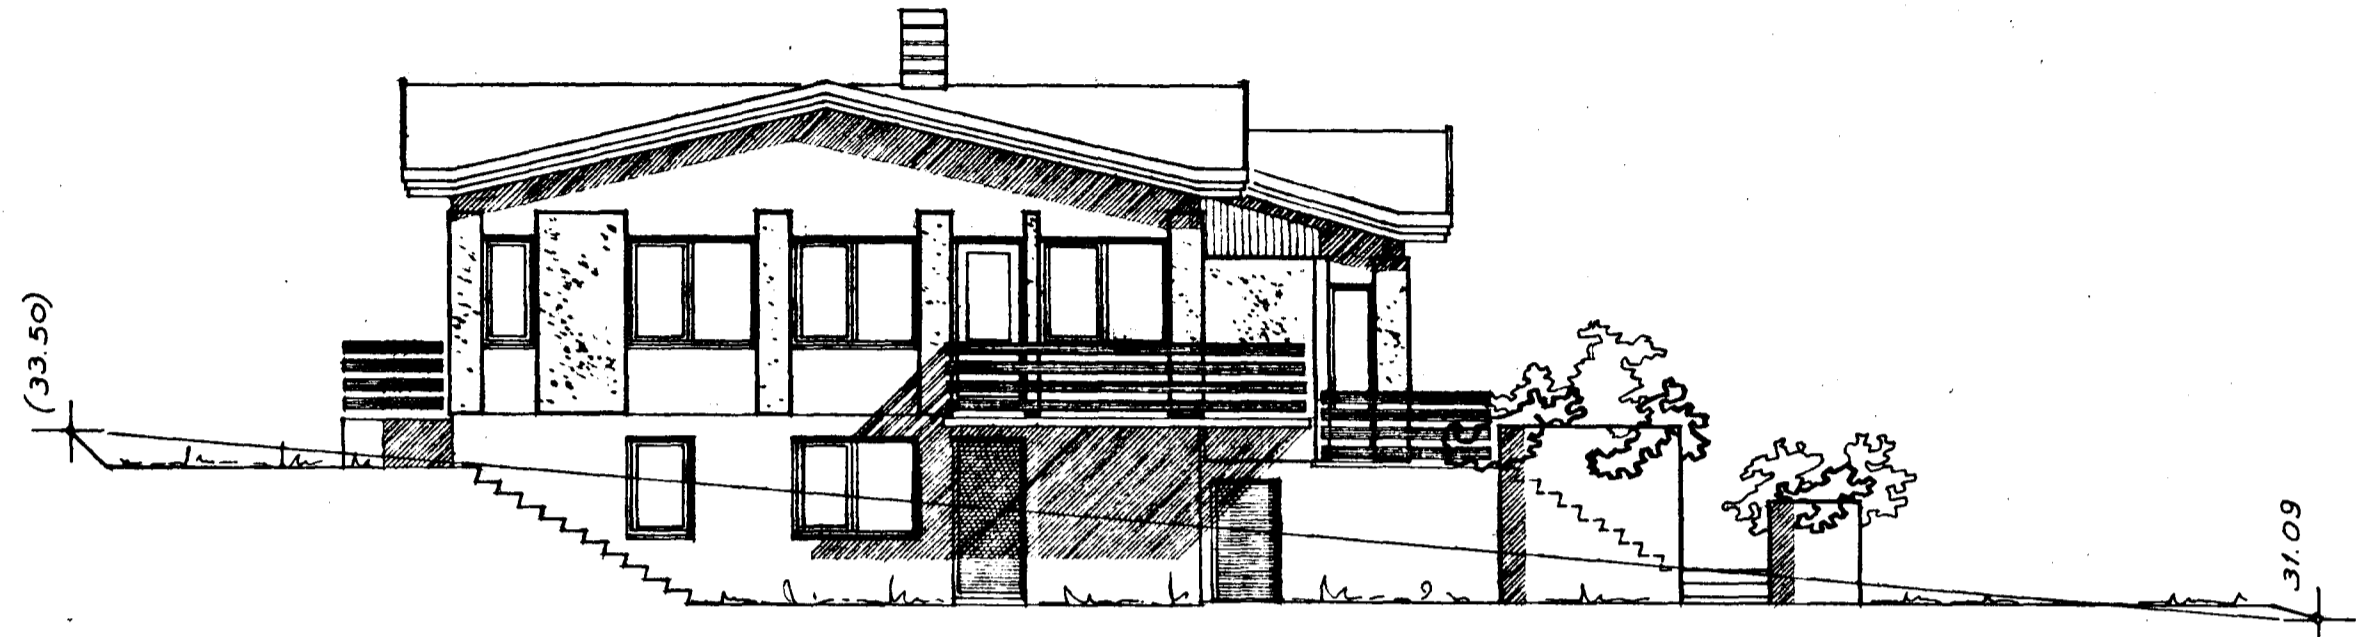


NORÐAUSTURHLIÐ

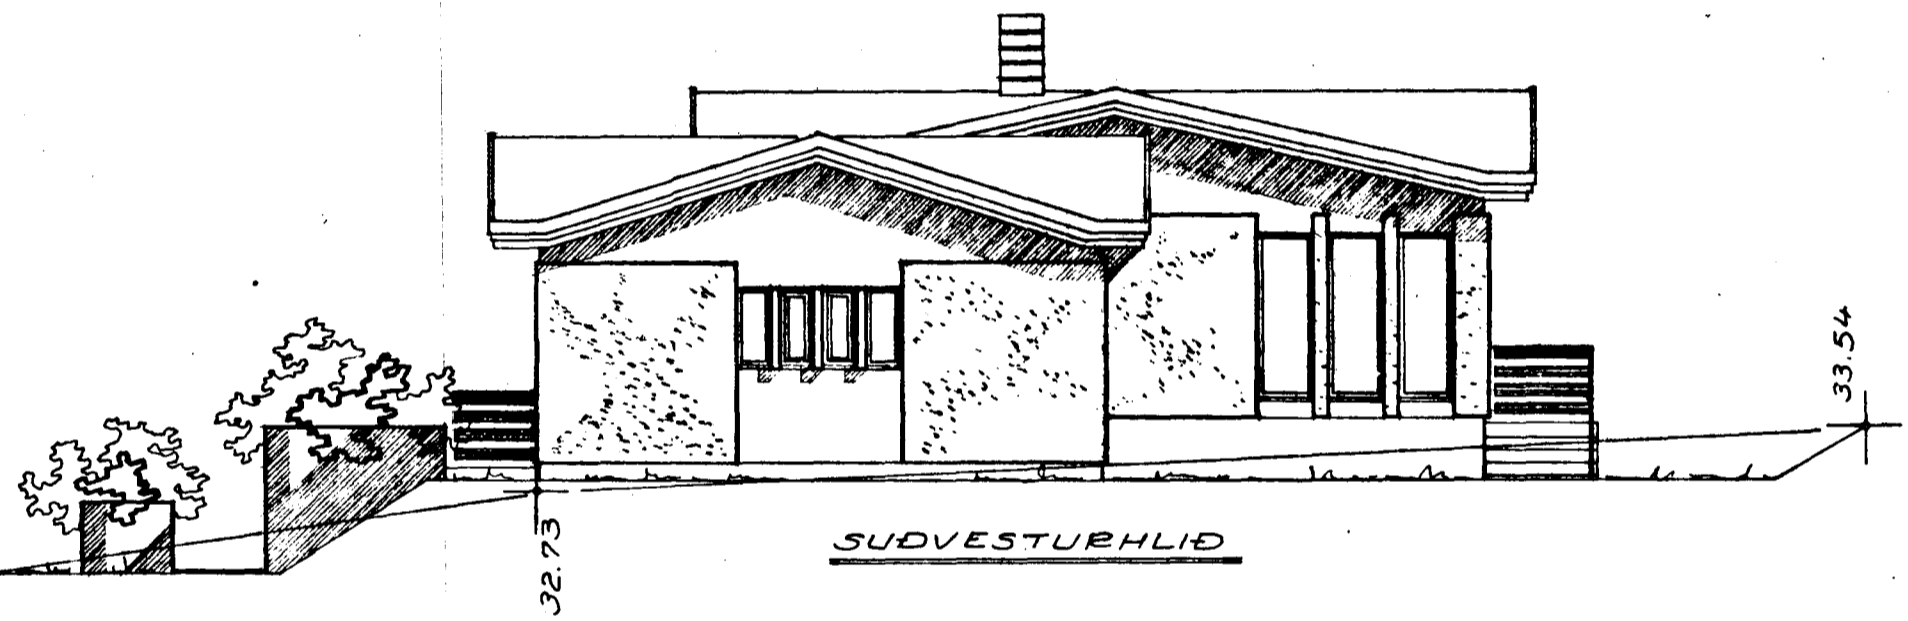

SÜDVESTURHLIÐ

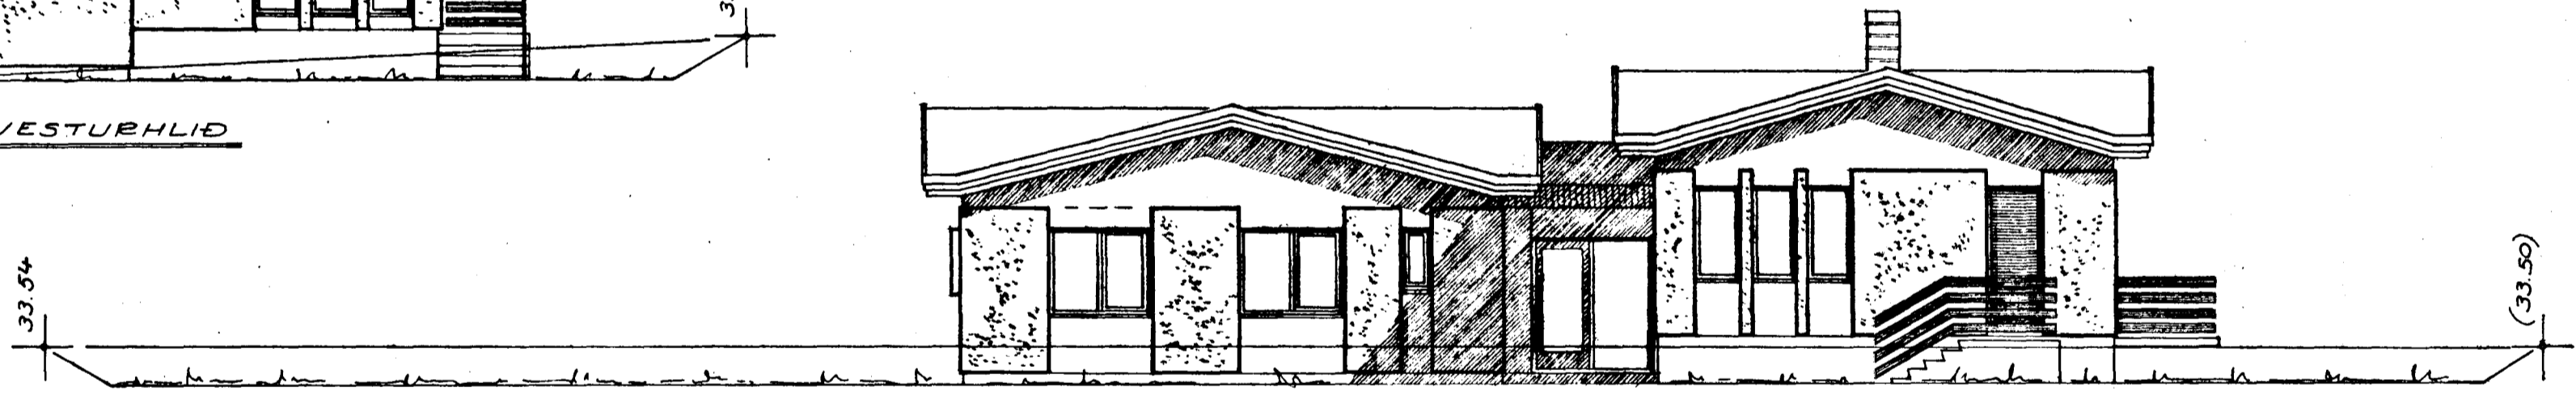

SÜDAUSTURHLIÐ

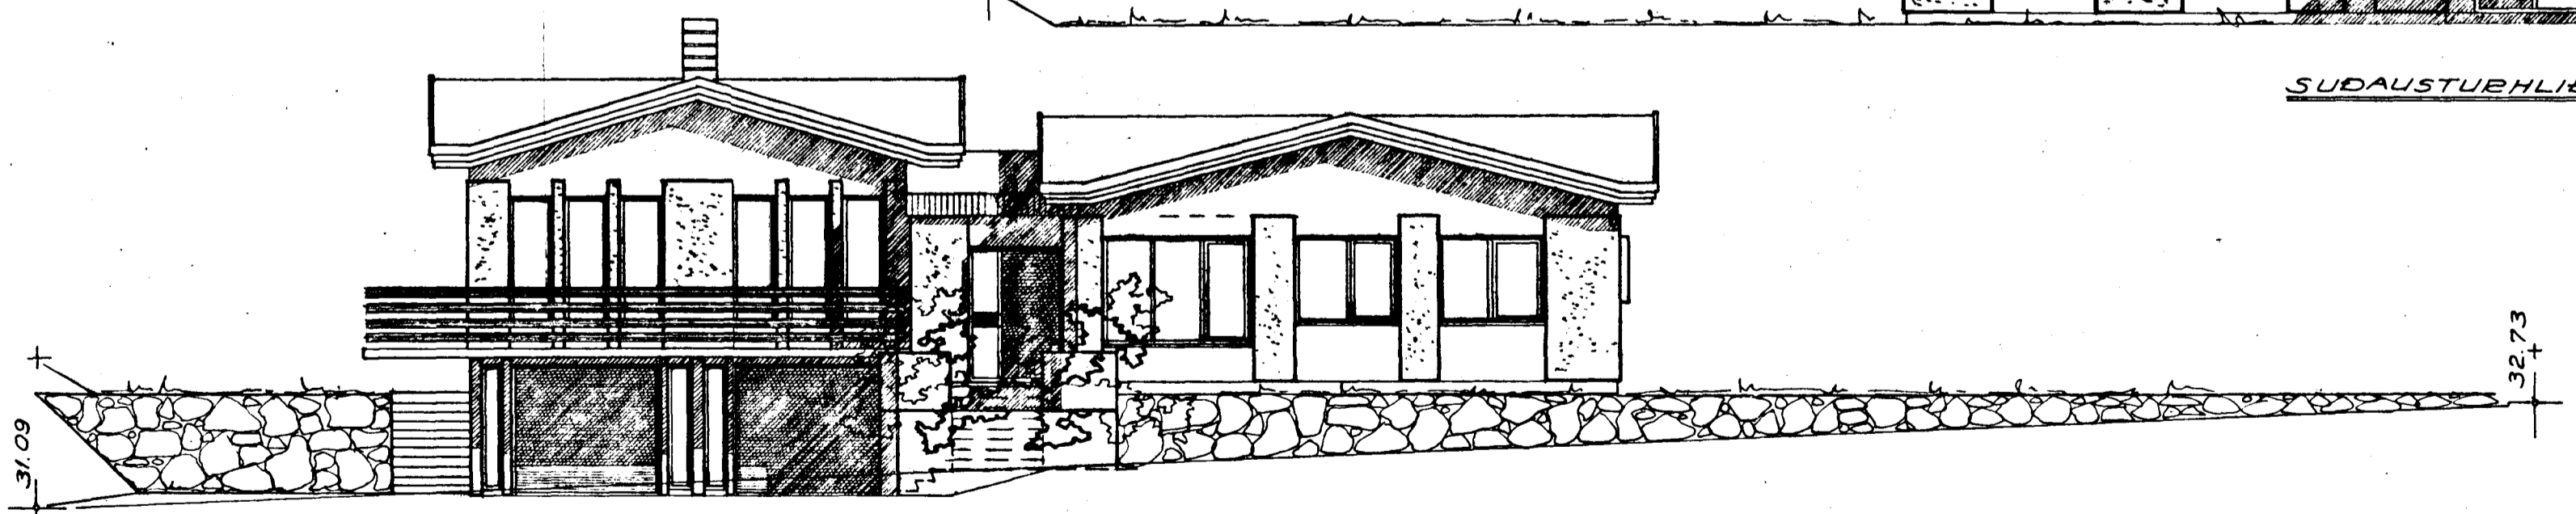

NORÐVESTURHLIÐ

SÜÐURHVAMMUR NR.1
HAFNARFIRÐI 1. SEPTEMBER 1980
AÐNARHEAUNI 47 50587

Ágúst Þorgrímsson ark.