


RÚMMYND 1:50

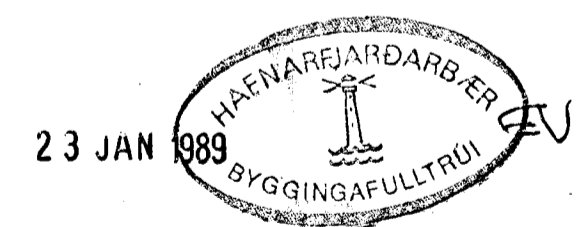

01	12.01.89.	DR. SKV. LÖGN. PÍPULM.	
BR. NR.	DAGS	EDLI BREVTINGAR	SIGN.
SUBURHVAMMUR 20 HAFNARFIRÐI			DAGS. JULI 88
VATNS OG FRARENNSLISLAGNIR. RÚMMYND			HANNAÐ 4/21
MÆLIKV. 1:50			TEIKNAD 4/21
SIGURÐUR ÞORLEIFSSON TEKNIFRÆÐINGUR F.T.F.I.			VERK NR. B752
STRANDGÖTU 11 HAFNARFIRÐI SÍMI 54751			BLADNR. 2-06