



GRUNNMYND 1. HÆÐAR 1:50

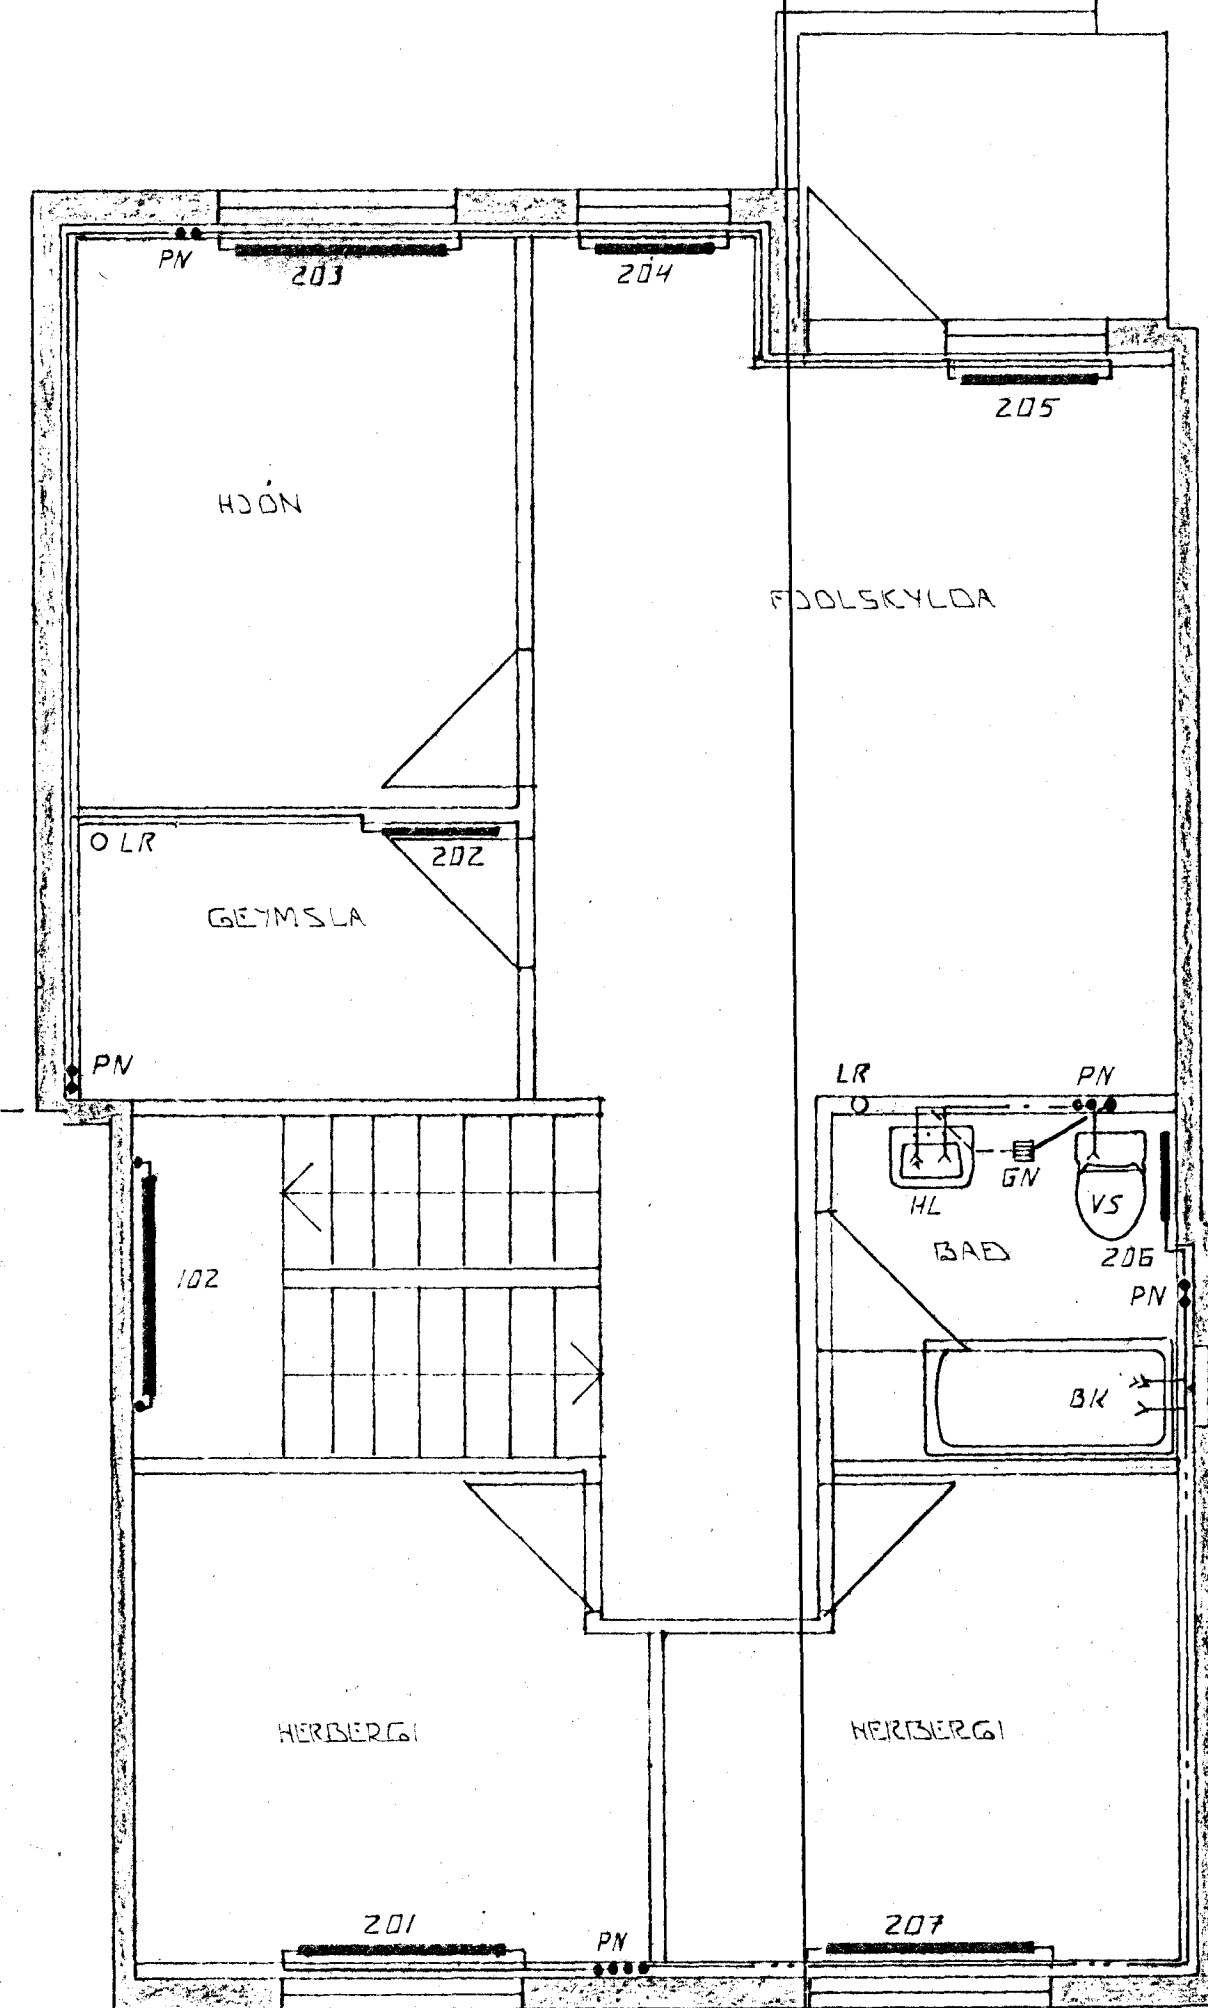

GRUNNMYND 2. HÆÐAR 1:50

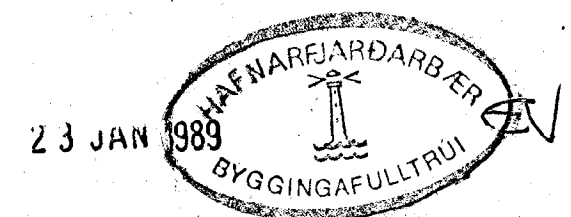

VI	12.01.89	ÖFN NR. 101 OG 106. LAGNIR FÆRÐAR.	
BR.NR.	DAGS	ÖDLI BREVTINGAR	SIGN.
		SUBURAVAMMLJUR 20 HAFNARFJÖRÐUR	DAGS JULI 88
		GRUNNMYND HITTA OG VATNSLAGNA. 1. OG 2. HÆÐ.	HANNAÐ 9.21.
		MÆLIKV. 1:50	TEIKNAD 9.21.
		SIGURÐUR ÞORLEIFSSON TEKNIFRÆÐINGUR F.T.F.I.	VERK NR. 8752
		STRANDGÖTU 11 HAFNARFJÖRÐUR SÍMI 54751	BLADNR. 2-04