



GRUNNMYND KJALLARA

KÓLNUNARTÖLUR
 ÞAK 0,30 w / m² c°
 ÚTVEGGIR 1,0 ---
 GÓLF 0,40 ---

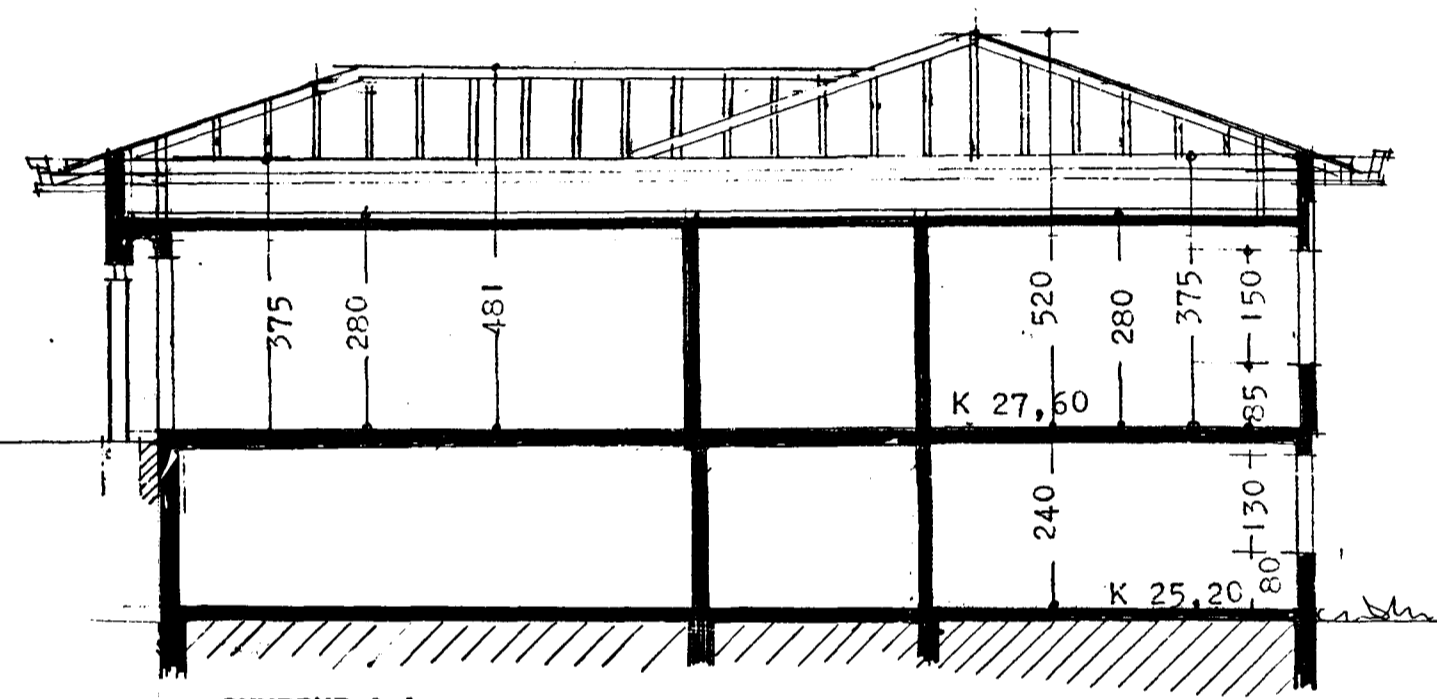

SKURÐUR A A

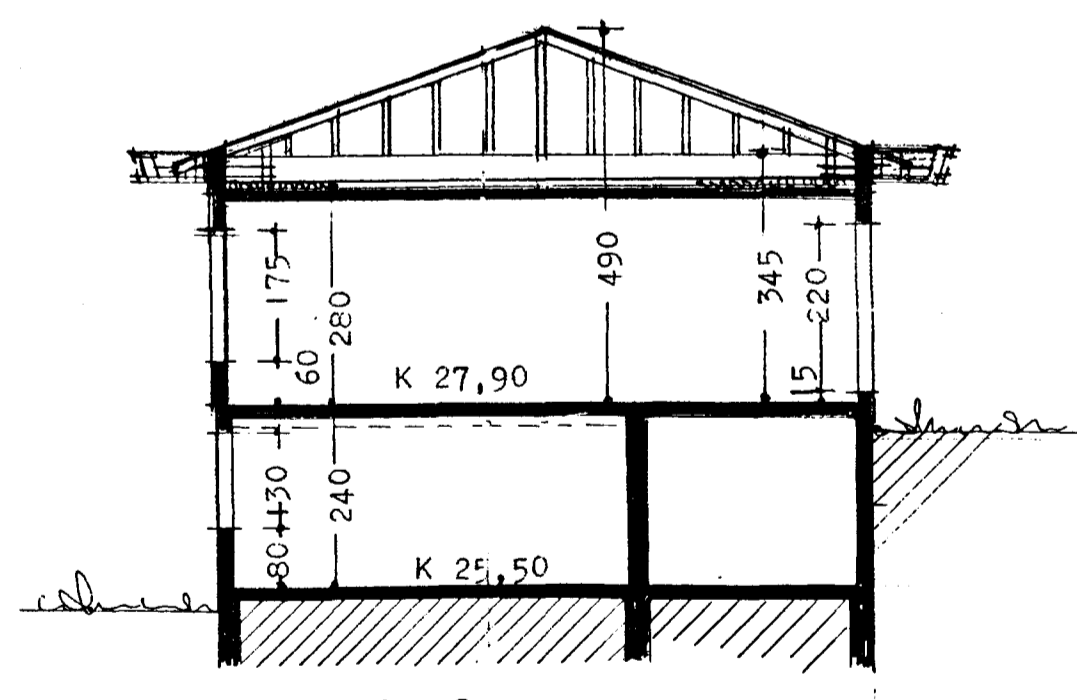

SKURÐUR B - B

BREYTING: 18.06'98

TEIKNAD INN ÁÐUR SAMÞYKKT SVÆÐI Í
 KJALLARA.
 SETTIR TVEIR NÝJIR GLUGGAR OG EIN
 HURÐ Á KJALLARA.

TEIKNISTOFA A.V.J.
 Háðasmára 14, 200 Kópavogi. Sími 554-0673. Fax: 554-0571



Handwritten signature

REYKJAVÍK 1 OKT. 1979
Erlendur Hjálmarsson