




Samþykkt þann
24 JUNI 1998
Byggingatulltrúinn í Hafnarfirði
Erlendur Hjálmarsson

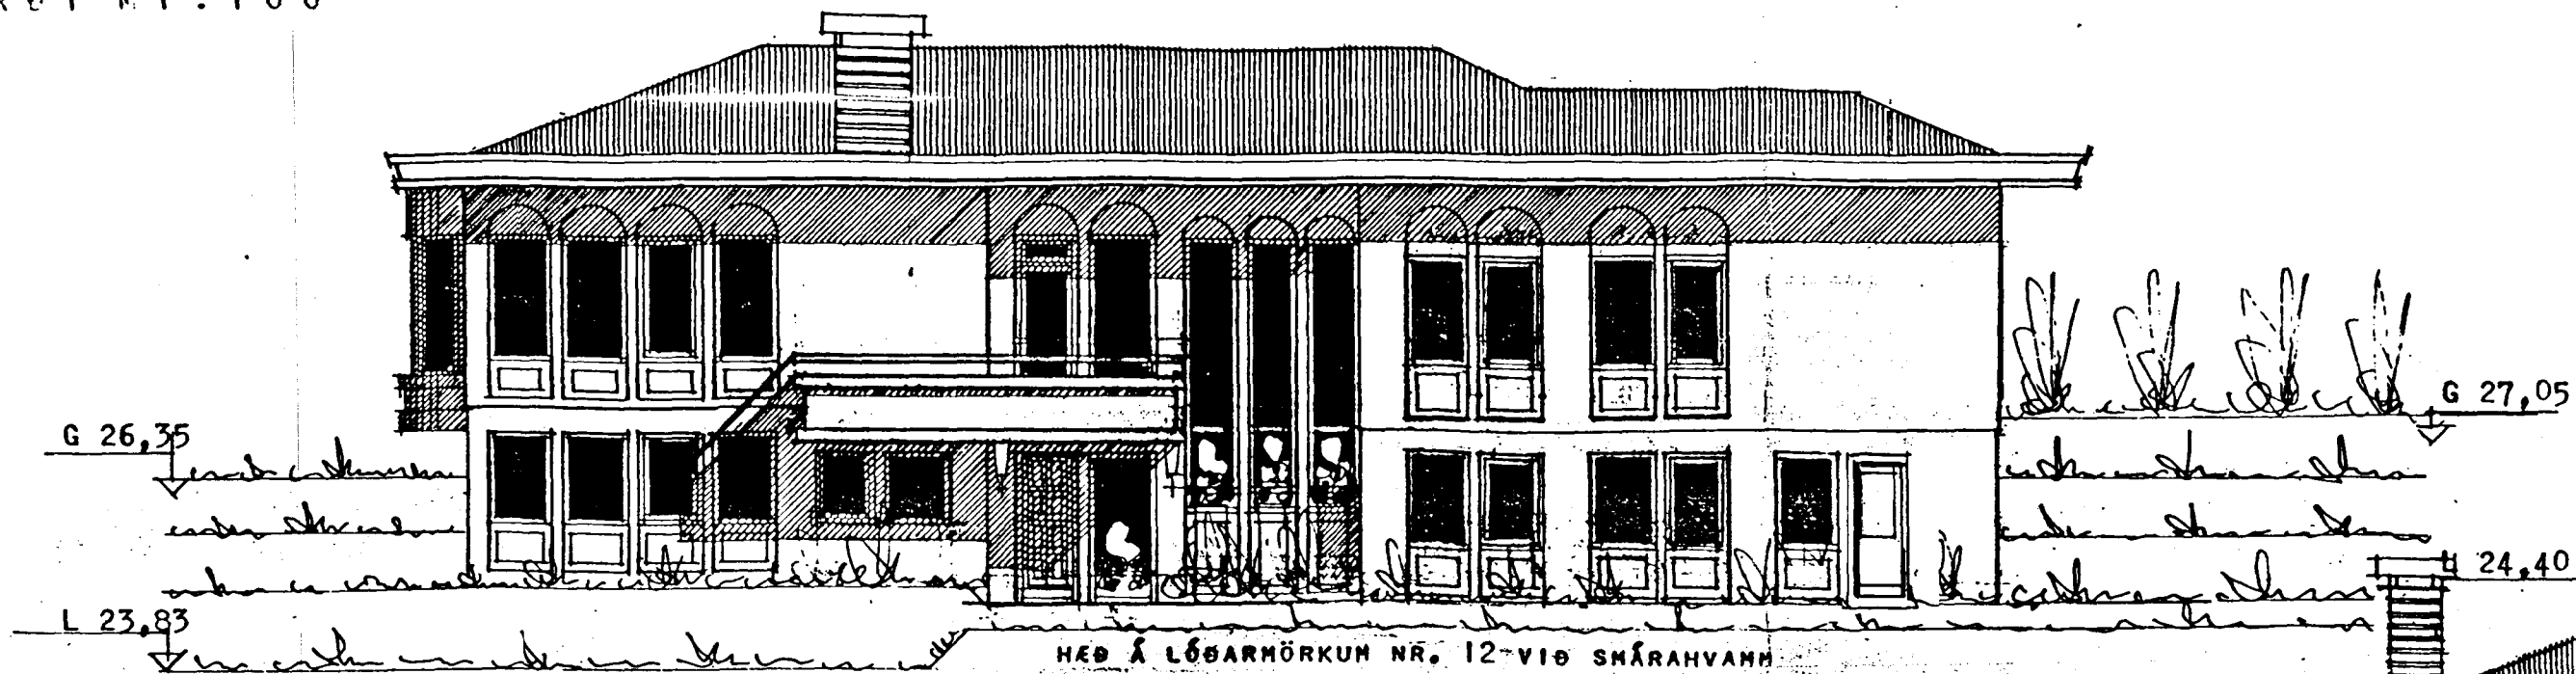


NORD-VESTUR

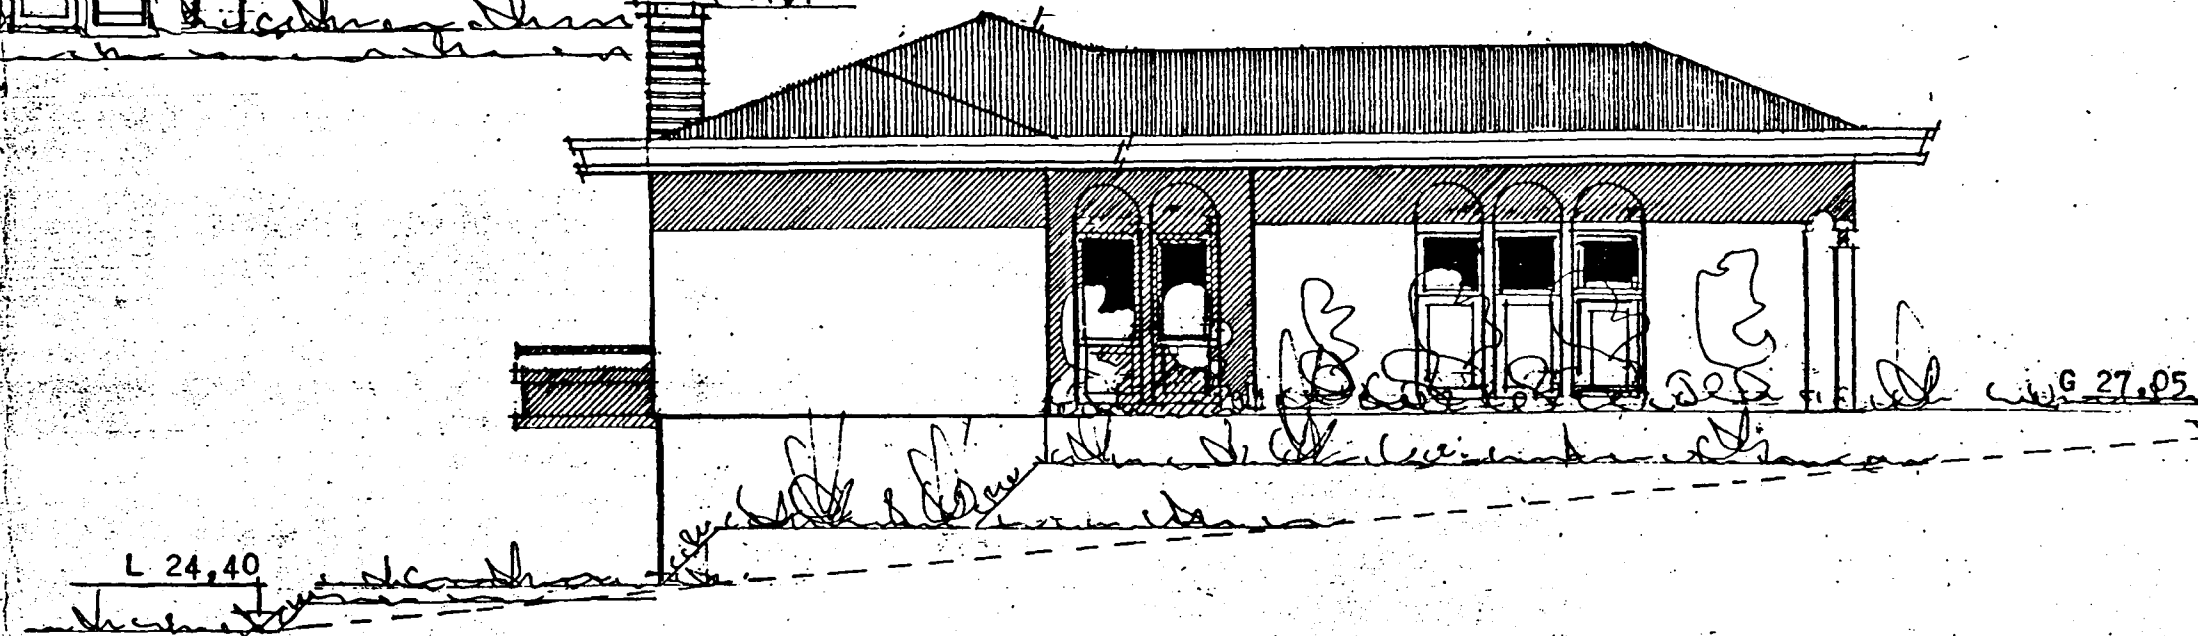

SUD-VESTUR

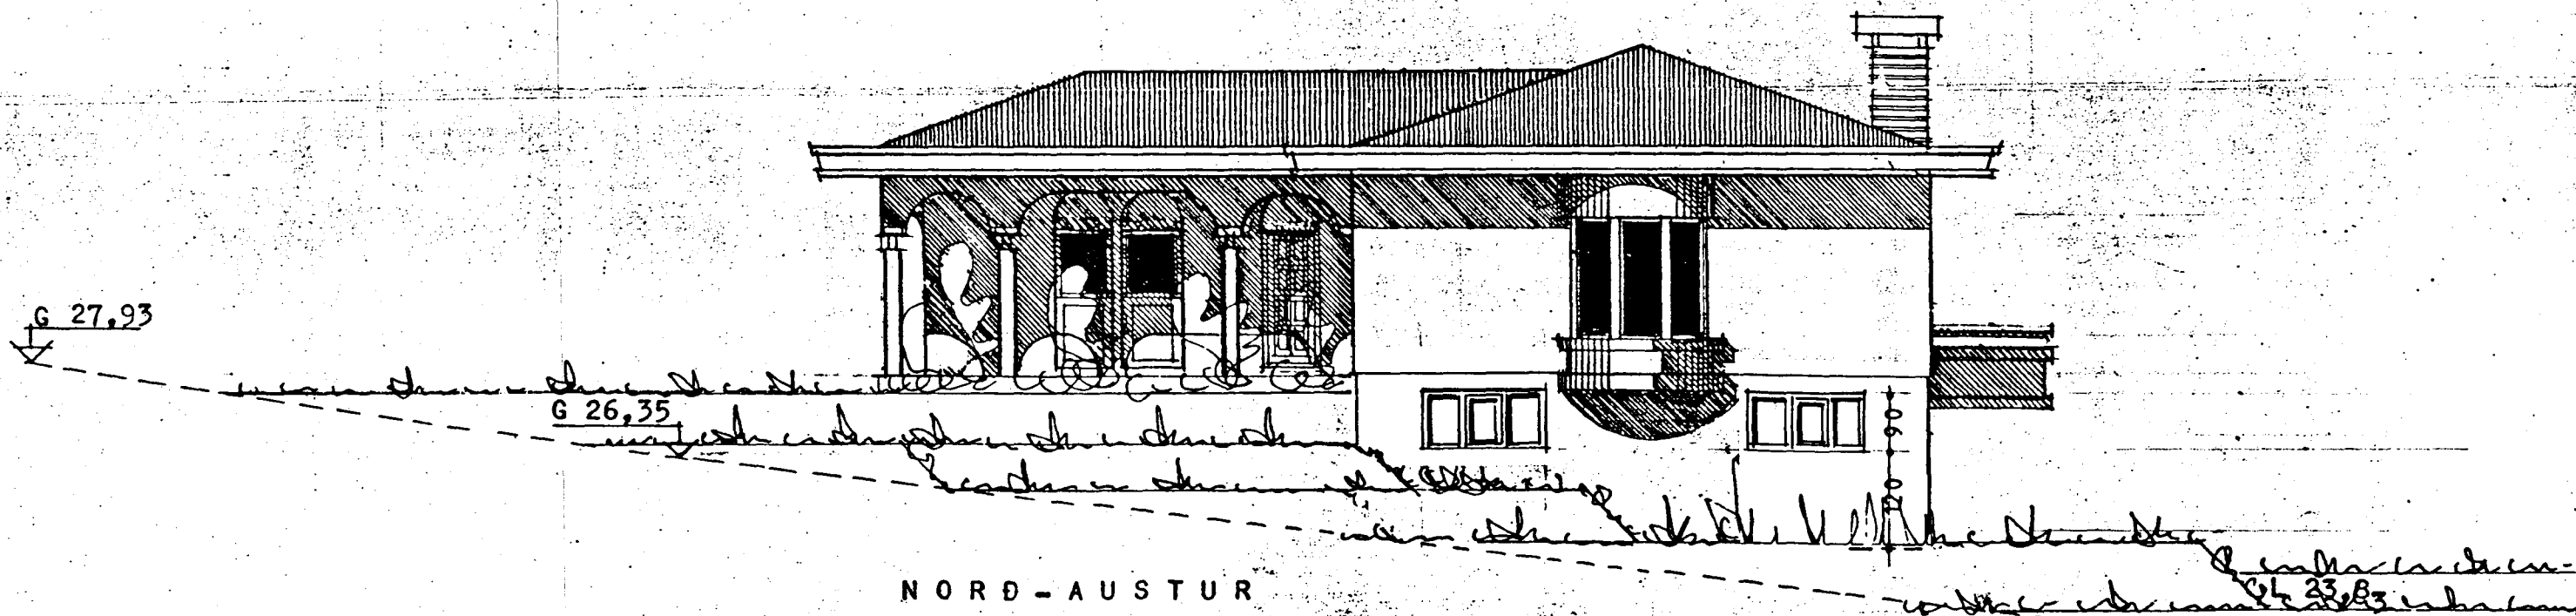

NORD-AUSTUR

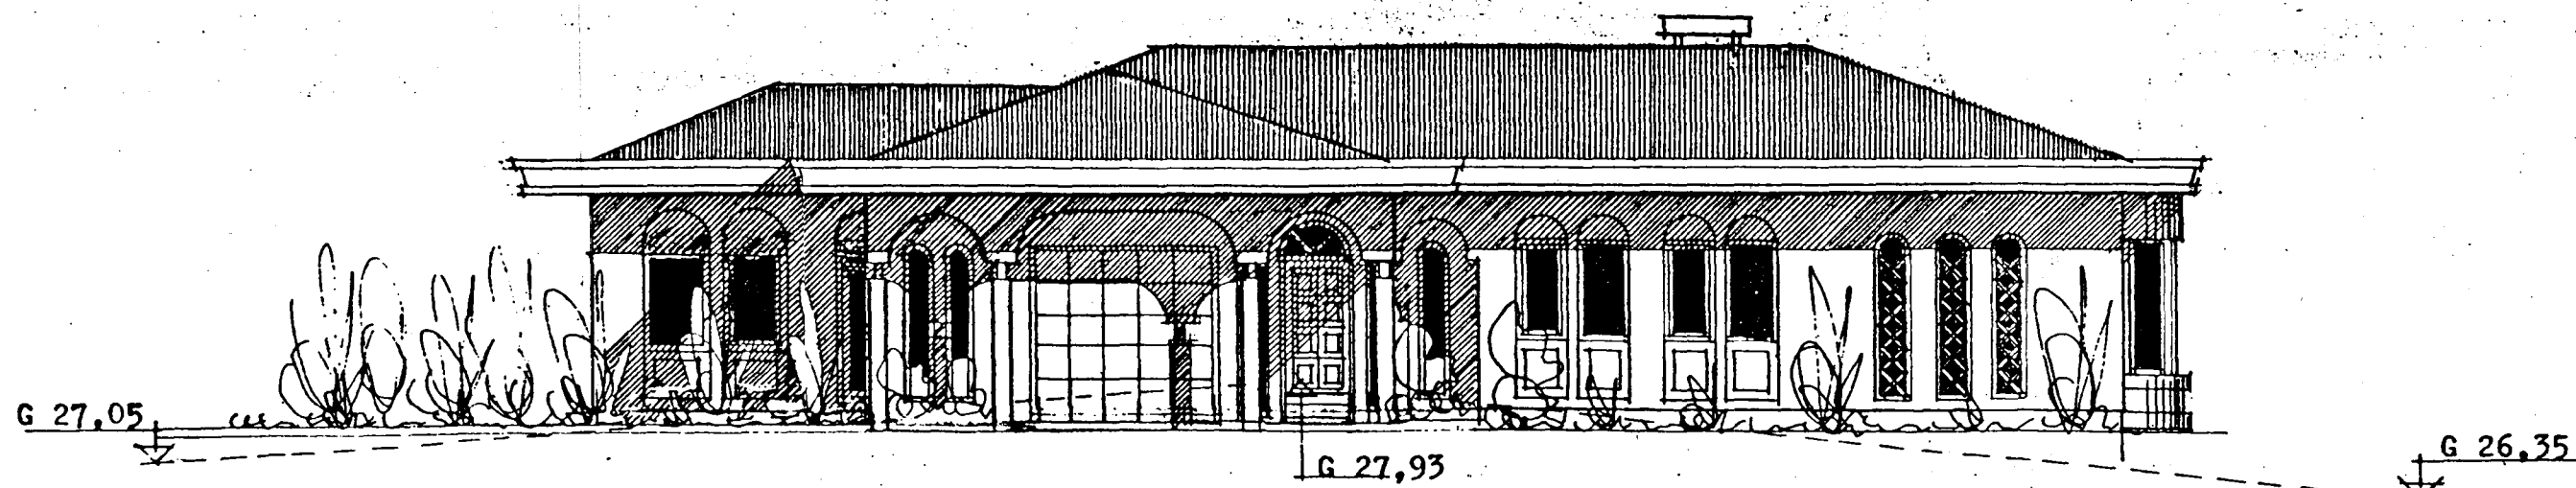

SUD-AUSTUR

BREYTING: 18.06 '98

TEIKNAD INN ÁÐUR SAMÞYKKT SVÆÐI Í
KJALLARA.
SETTIR TVEIR NÝJIR GLUGGAR OG EIN
HURÐ Á KJALLARA.

TEIKNISTOFA A.V.J.
Hlíðasmára 14, 200 Kópavogi. Sími 554-0673. Fax: 554-0571

Blasillinn
BREYTT 1 JANÚAR 1981
Eyartan Sveinsson
REYKJAVÍK 1 OKT. 1979
Eyartan Sveinsson

