RÚMMYND 1:50

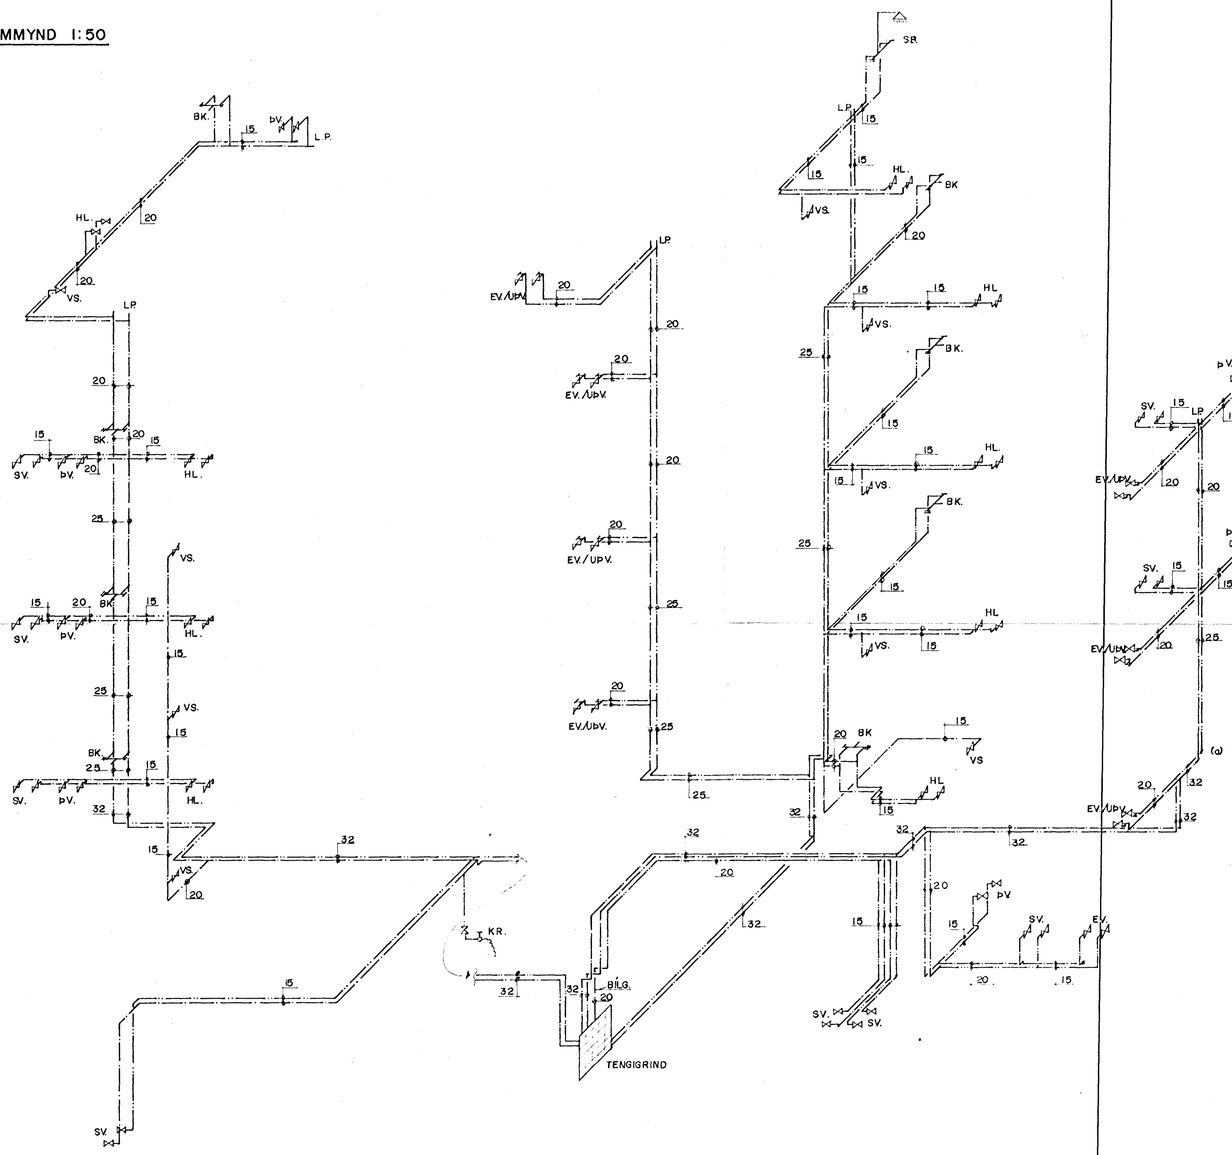

28 NÓV 1988

HAFNARFJARÐARBÆR
BYGGINGAFULLTRÚI

SUÐURHVAMMUR 5-7-9, HAFNARFIRÐI

(a)	v.breytingar á ibúð	ÁB	ÁB	
BR.NR	BREYTING			

Verkfræðistofa
Stefáns og Björns s.f.
CONSULTING ENGINEERS
REYKJAVÍKURVEGI 68
HAFNARFIRÐI – SÍMI 91-651340

HITA- OG ÞRÍFALÖGN
NEYSLUVATNSLÖGN.
RÚMMYND
HÚS NR. 9.

MKV. 1:50
VERK NR. 88.08
BL. NR. L 18

REIKN. ÁB.
TEIKN. GRT.
YFIRF. B.G.
DAGS. 09.09.88
Björn Gíslason