


SNID I REINVAINSLOEN 1:20

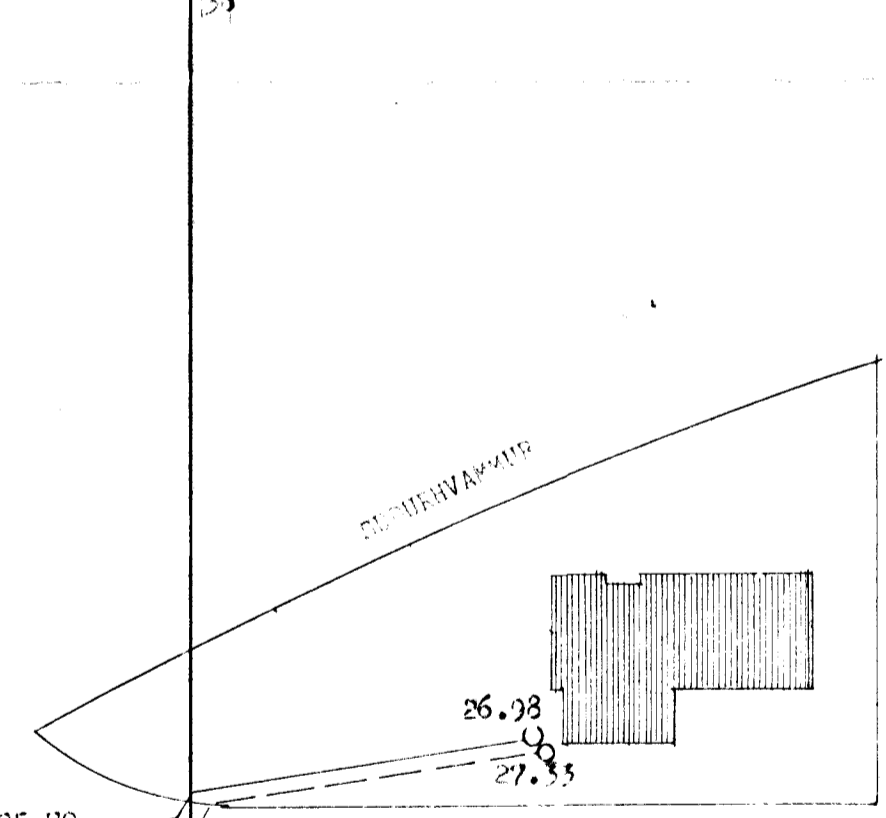

AFSTÆLMYND 1:500

- SKAMMSTAFANIR**
- HL = HANDLAUG
 - VS = SALEFNI
 - B = BAÐKAR
 - S = STURTA
 - EV = ELDRÖSVASKUR
 - SV = SKOLVASKUR
 - PV = ÞVOTTAVÉL
 - PN = ÞAKNIDURFALL
 - GN = GÖLVNIDURFALL
 - SKOLPVAINSLÖGN
 - REGNVAINSLOGN

SKYRNINGAR

Skolplagnir í grunn skal leggja úr PVC (polyvinylchlorid) með tilheyrandi breytistykkjum og þéttingum. Skolplagnir og regnvatnslagnir fyrir utan grunn skal leggja úr steinsteyptum pípum. Sameyrti pípnana skal þétta með gúmmí hringsjum eða tjörubúmp og sandsteypu. Undir allar lagnir skal leggja minnst 15 cm. þykkt sandlag. Vélþjarpa.

Yfir allar skolplagnir skal leggja minst 20cm þykkt sandlag. Yfir hálfpakkaða regnvatns og drenlagn skal leggja minst 30 cm. þykka flokkaða drenmíl. Efni og frágangur skal veita í samræmi við HOLRÁSAREGLUGERÐ.

Breytt legu frárennslislagna í grunni 28. 10 1979

SÚPERHVAÐMUR 6 HAFNARFJARÐI		
FRÁRENNSLISLÖGN Í SÖKKALUM		
GRUNNMYND		
Hannað.	L:L	Mkv. 1:50 1:500
Táknað.	L:L	Dags. 18.9 1979
Virfarið.		Nr. 79.6

Ólafur Þ. Þorsson
 Ládvík Leðason
 Vesturberg 187 R.v.k. s.73422