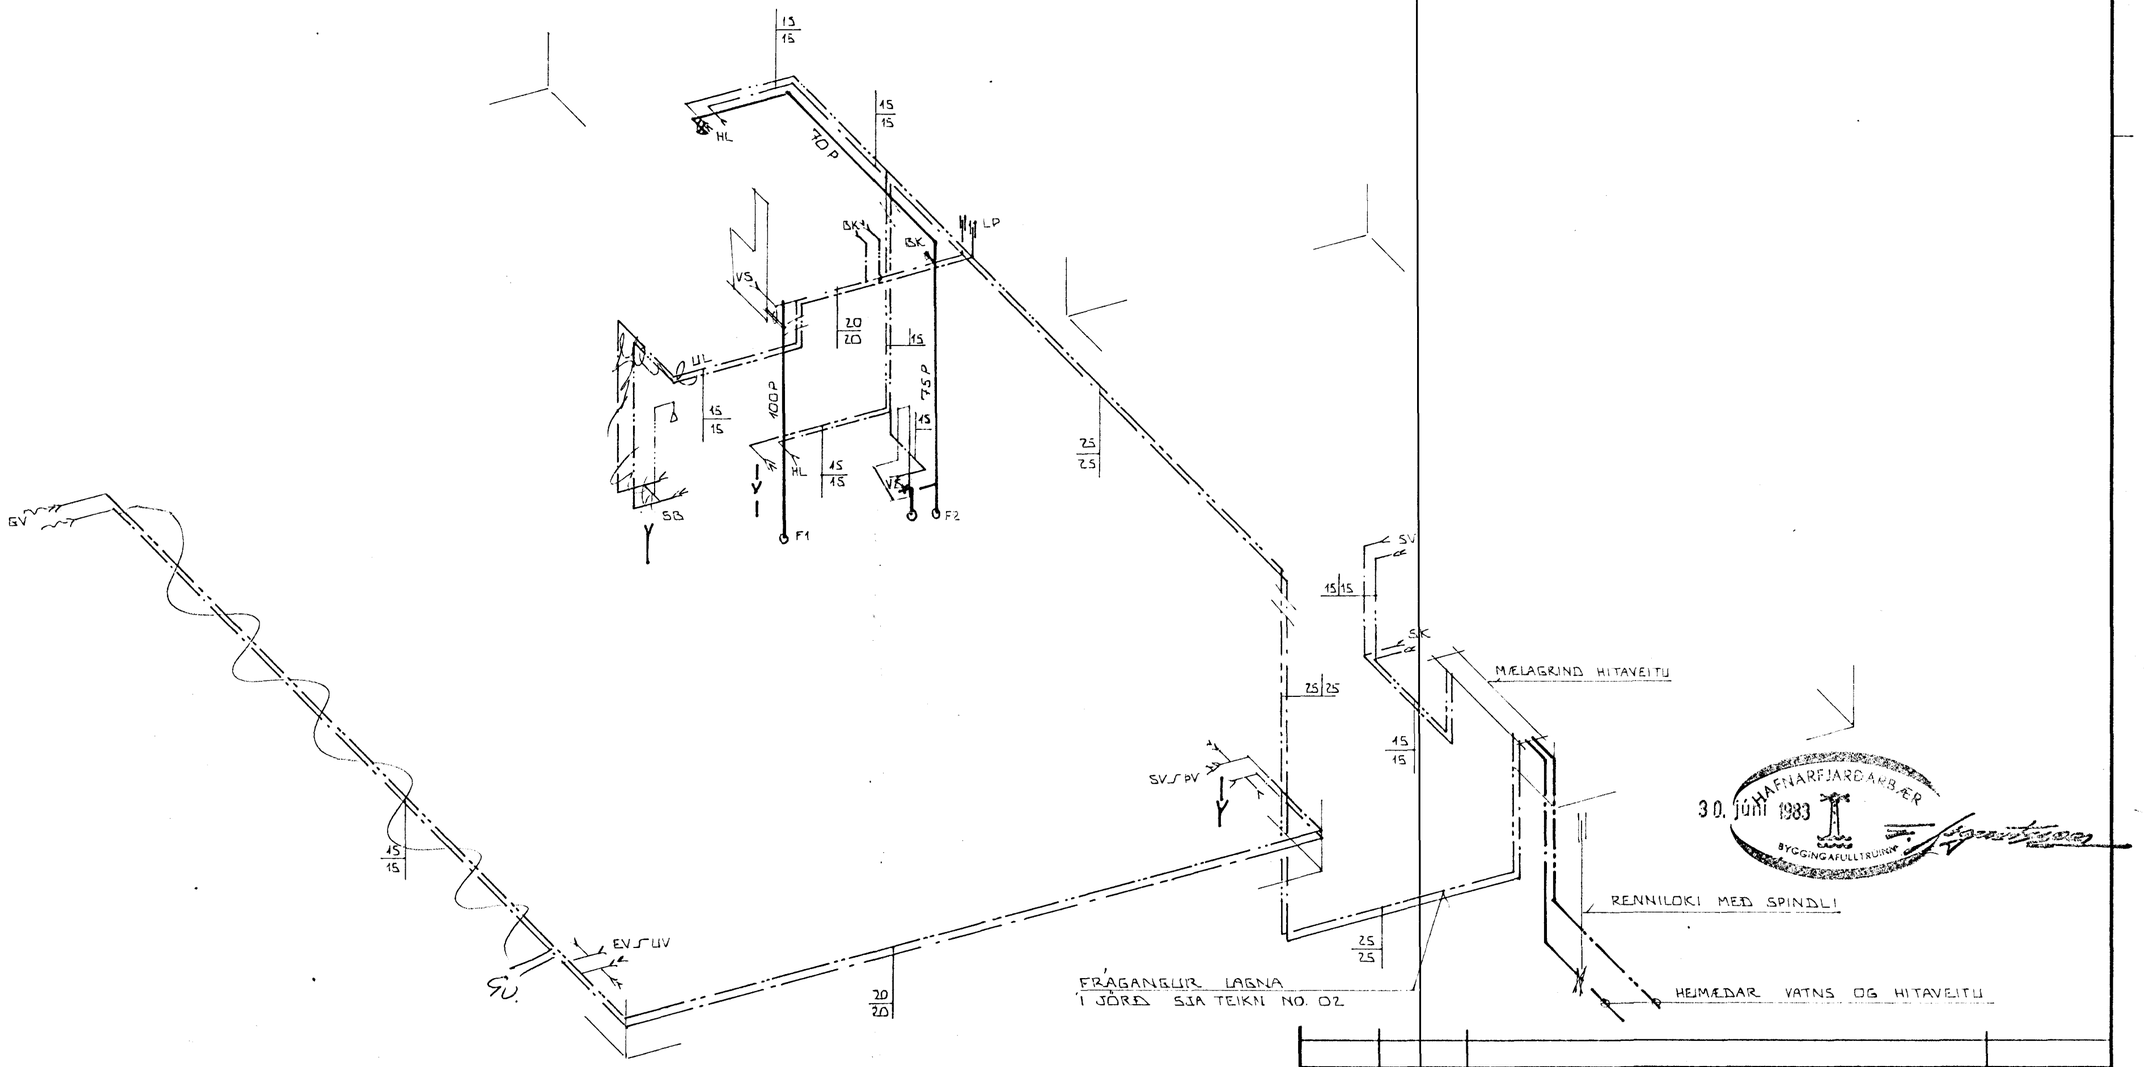

HAFNARFJARÐARBÆR
30. JÚNÍ 1983
BYGGINGAFULLTRÚINN

RÚMMYND ~ 1:50

BR.NR.	DAGS	EÐLI BREYTINGAR	SIGN.

SUÐURVANGUR 13 HAFNARFIRÐI.

RÚMMYND VATNSLAGNA.

MÆLIKV. ~ 1:50

DAGS. MARS '83
HANNAÐ
TEIKNAÐ
VERK NR. 8305
BLAÐ NR.

SIGURÐUR ÞORLEIFSSON TÆKNIFRÆÐINGUR F.T.F.I.
STRANDGÖTU 11 HAFNARFIRÐI SÍMI 54751