
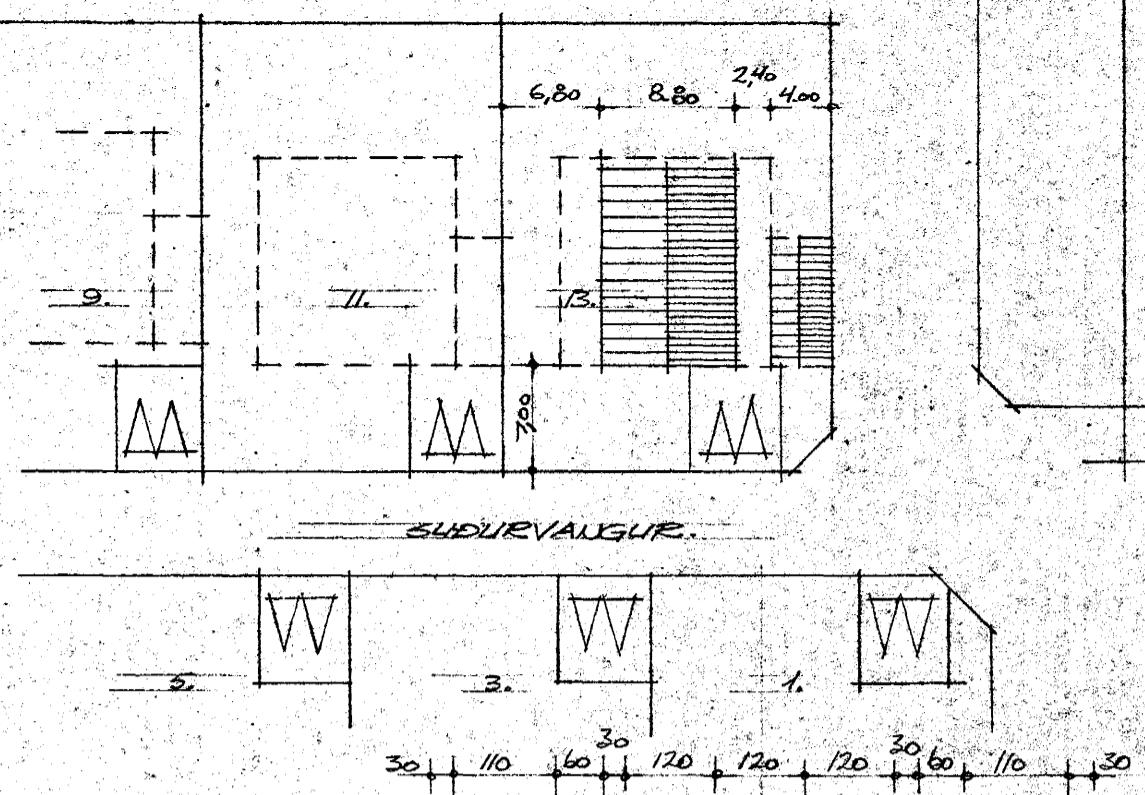


Samþykkt á fundi bygginga-
nefndar þ. 9.3. 1983
BYGGINGAFULLTRÚINN
Í HAFNARFIRÐI


Sigurðsson

Ganga skal frá öðnu
eldstaði í samráði við
slökkviliðstjóra


AFSTÖÐUMYND 1:500

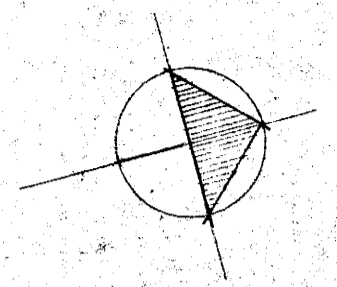

SÚÐURVAUGUR

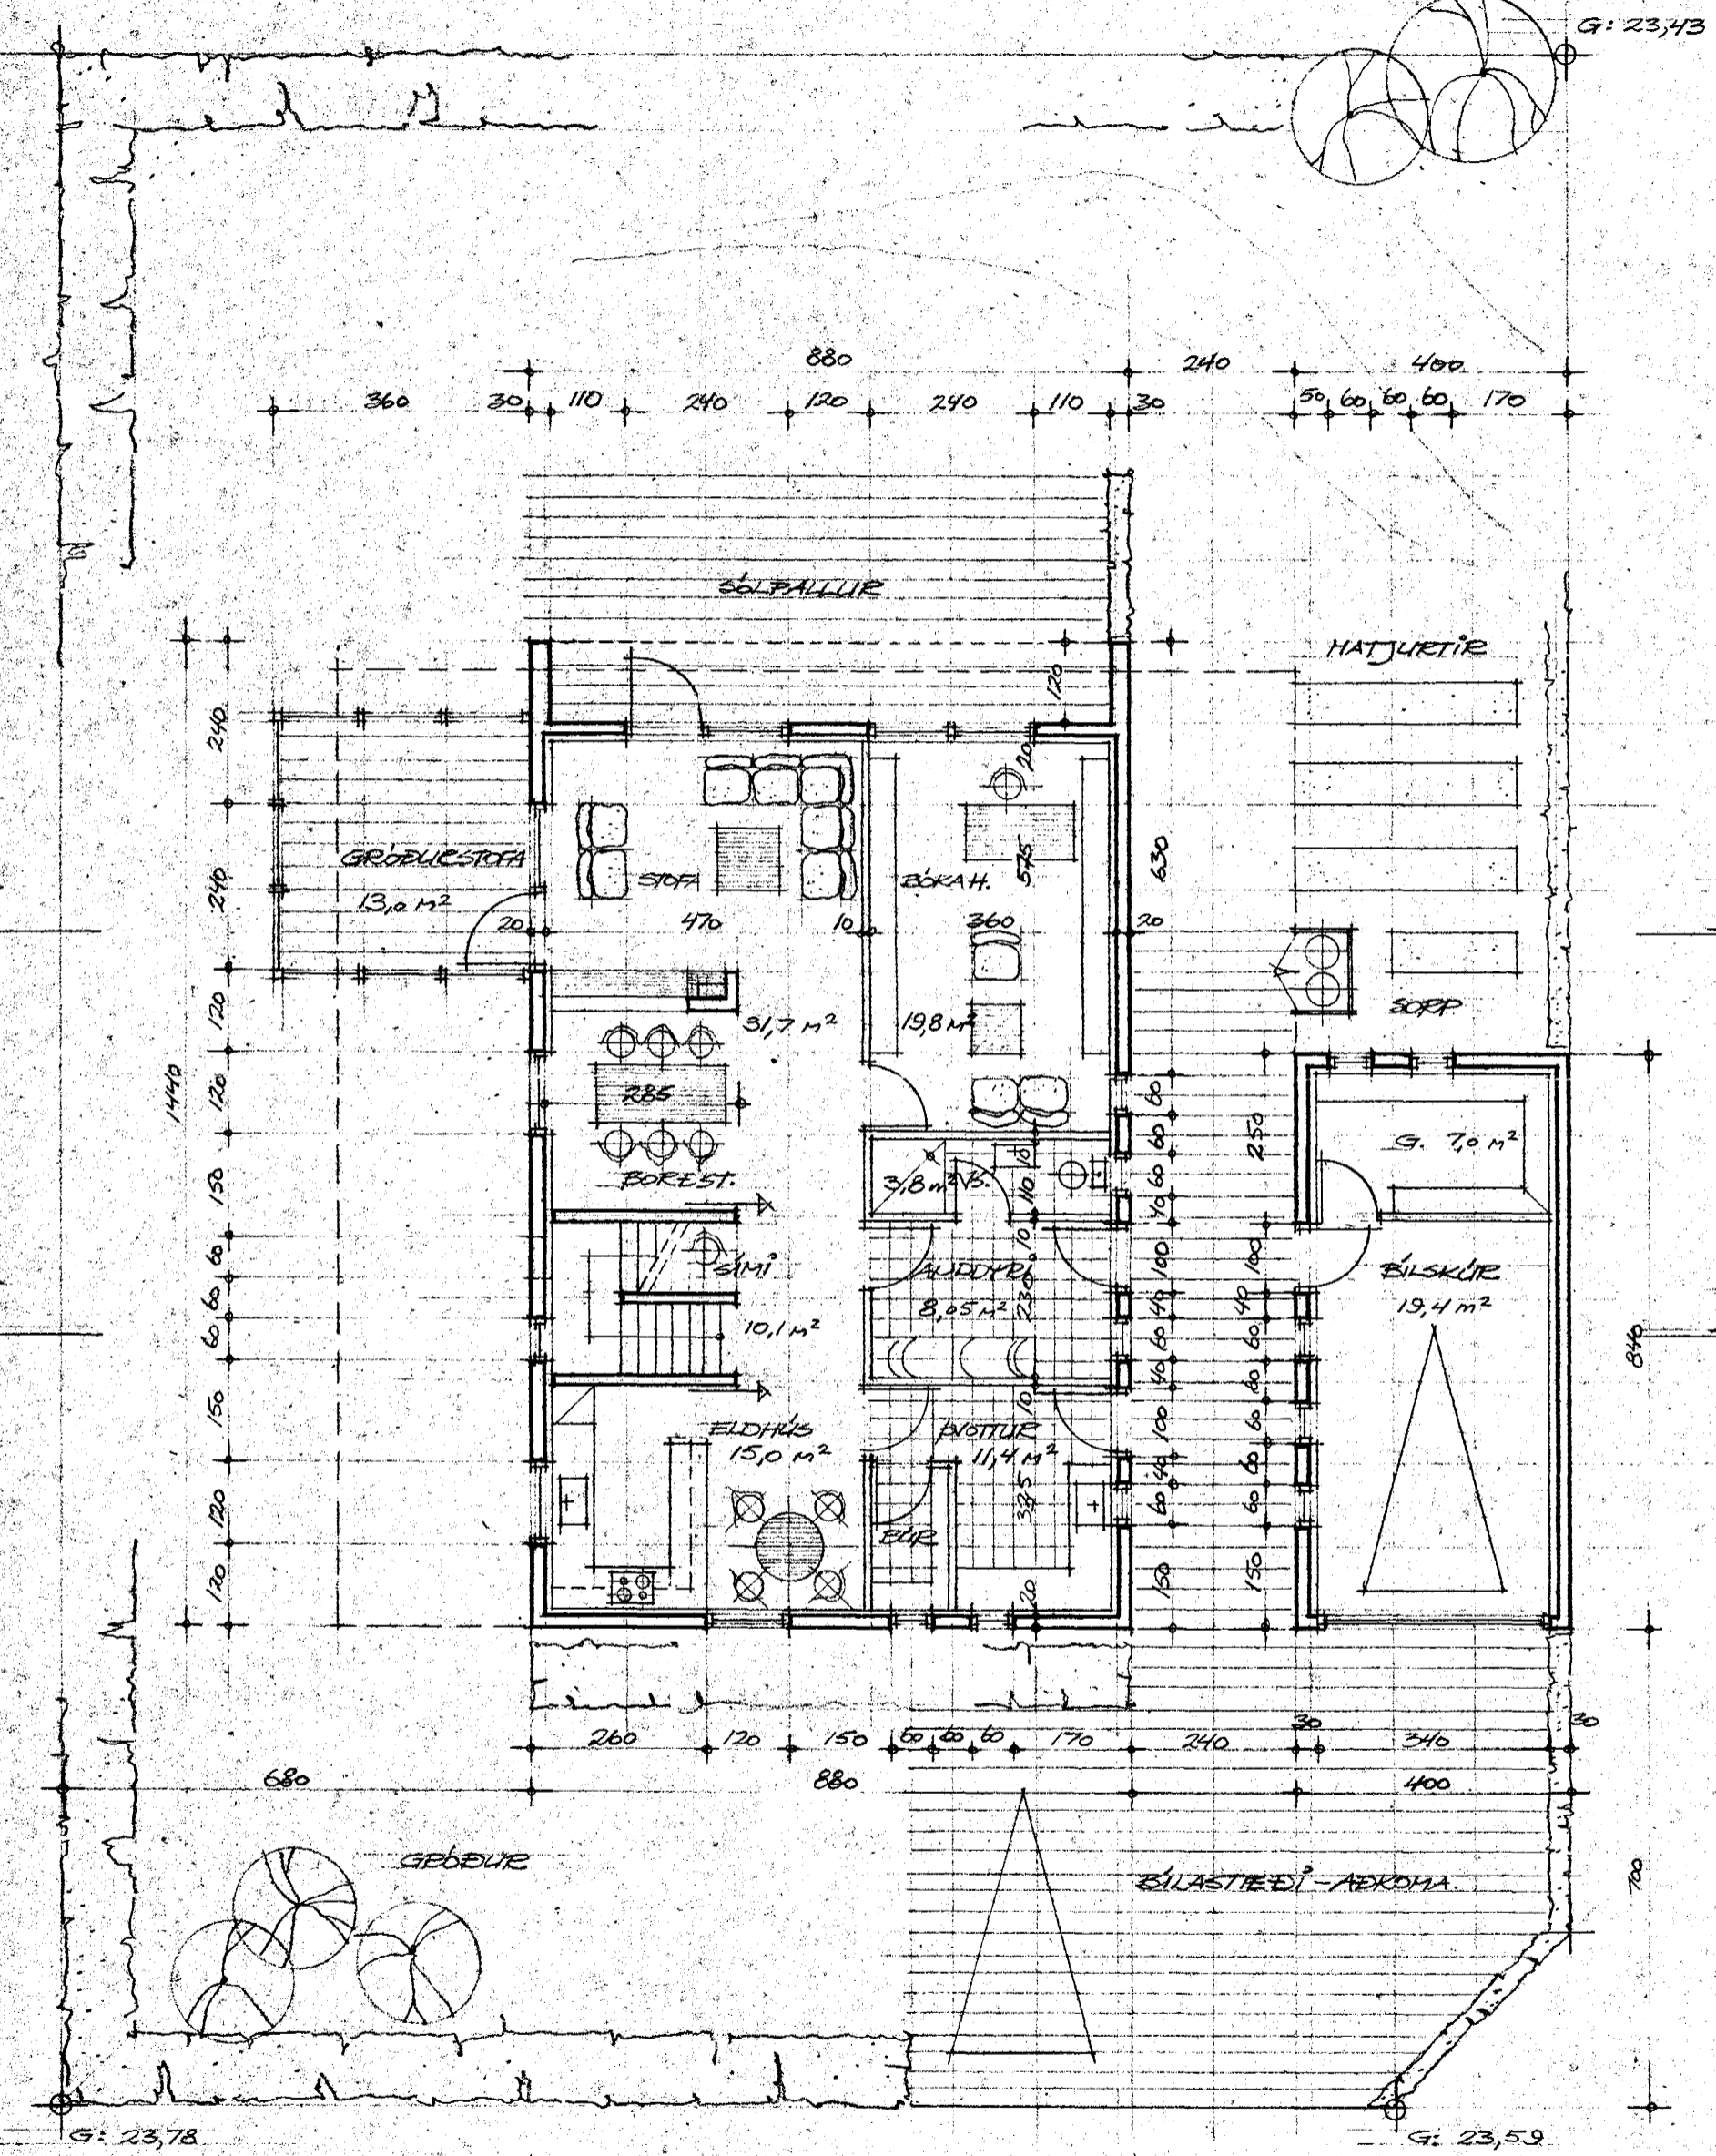

GRÖNNUMYND 1. HÆÐ

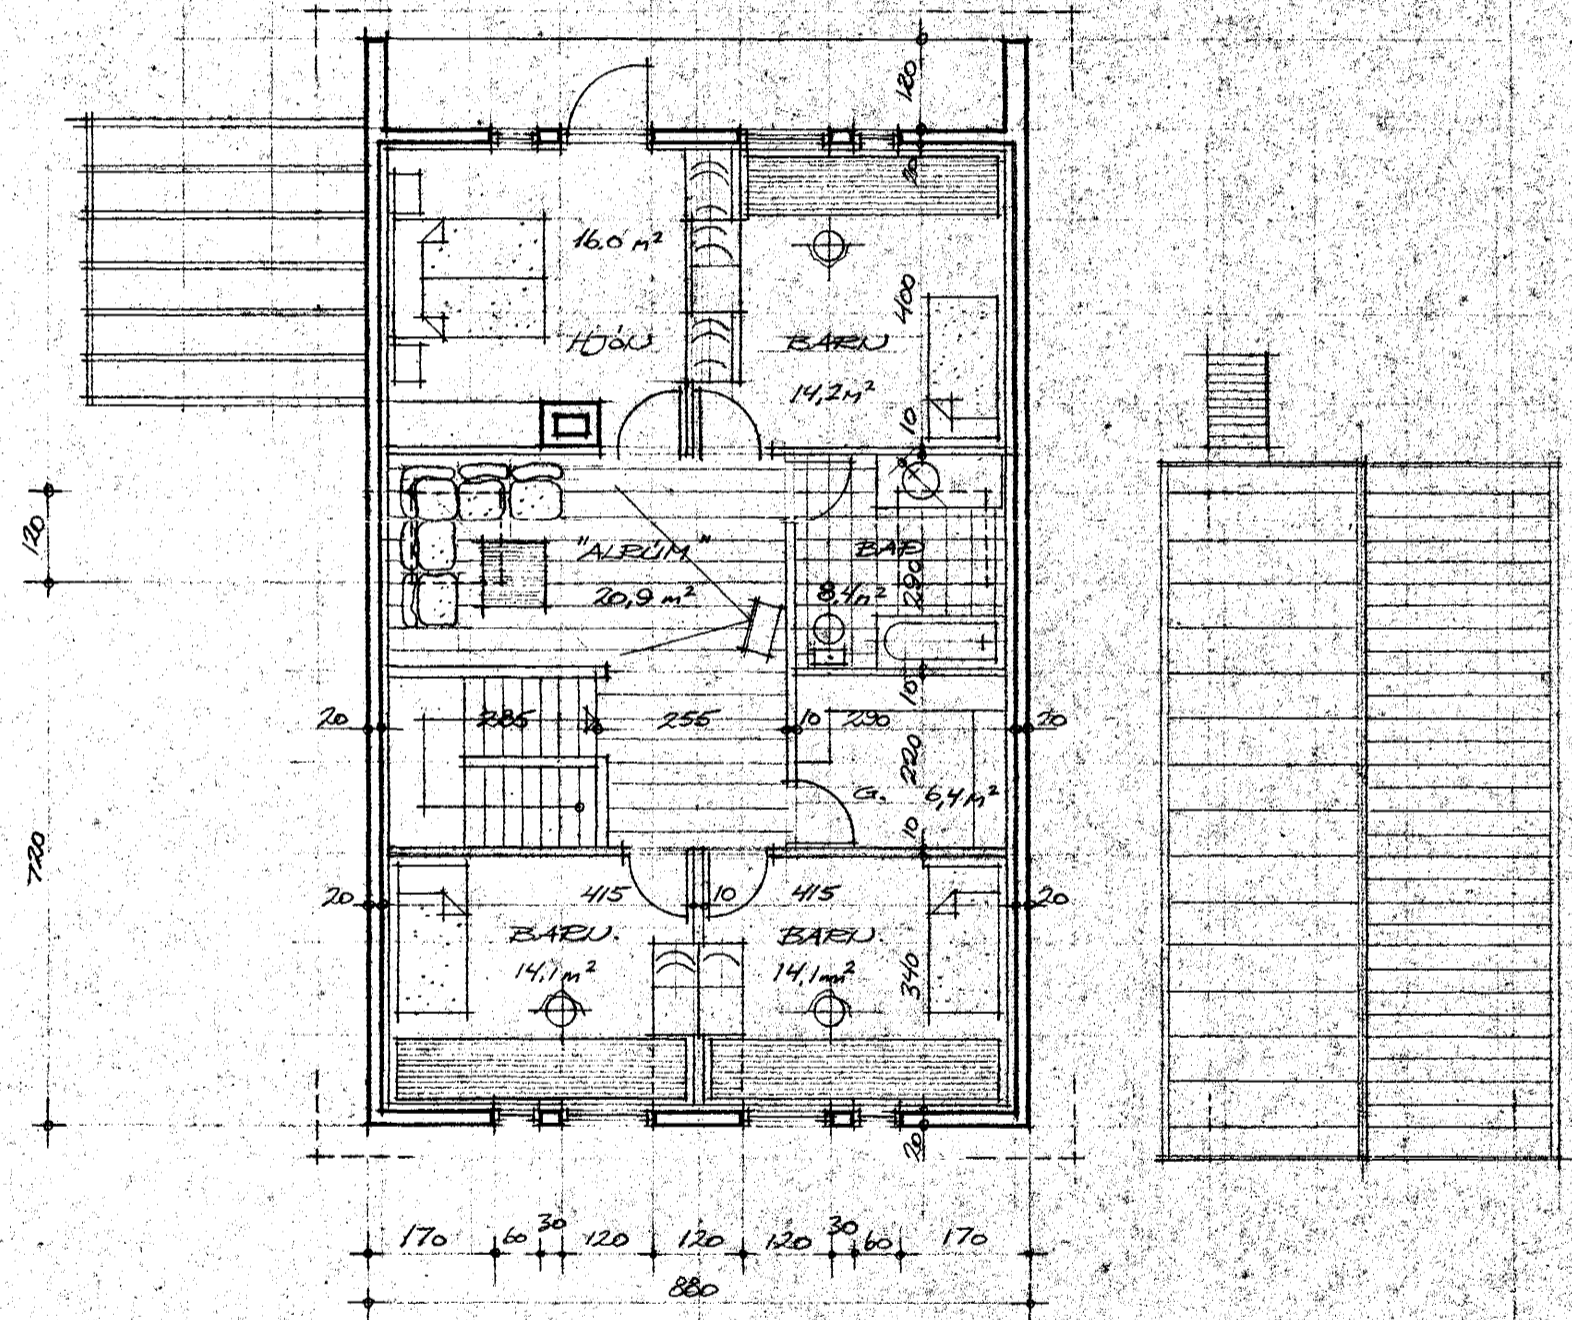

GRÖNNUMYND 2. HÆÐ

8530-0130
01
02
03

STÆÐIR: 1. HÆÐ 116,16 m² RÚMFRUM: HÚS 685 m³
GRÖÐUR 12,96 BÍLSKUR 33,5
BÍLSKUR 33,60 ALLIR BYGGINGARHILTAR HÆSINGAR SÖGUG
2. HÆÐ 116,16 m² FULLNÆJA KRÖFUM 127-66 DM K-GILDI

SÚÐURVAUGUR 13, HAFNARFIRÐI	MÁLST. 1:100-1:500
GRÖNNUMYNDIR 1. OG 2. HÆÐ	DAGS. MARS. '83 TEIÐJ. DE
	SIGURÐUR HALDORSSON D.F.

Sig. Halldórsson