



Samþykkt á fundi bygginga-
nefndar þ. 213 19 83
BYGGINGAFULLTRÚNN
Í HAFNARFIRDI

Sigurður


Ganga skal frá öðru
eldisæði í samráði við
slökkviliðsstjóra

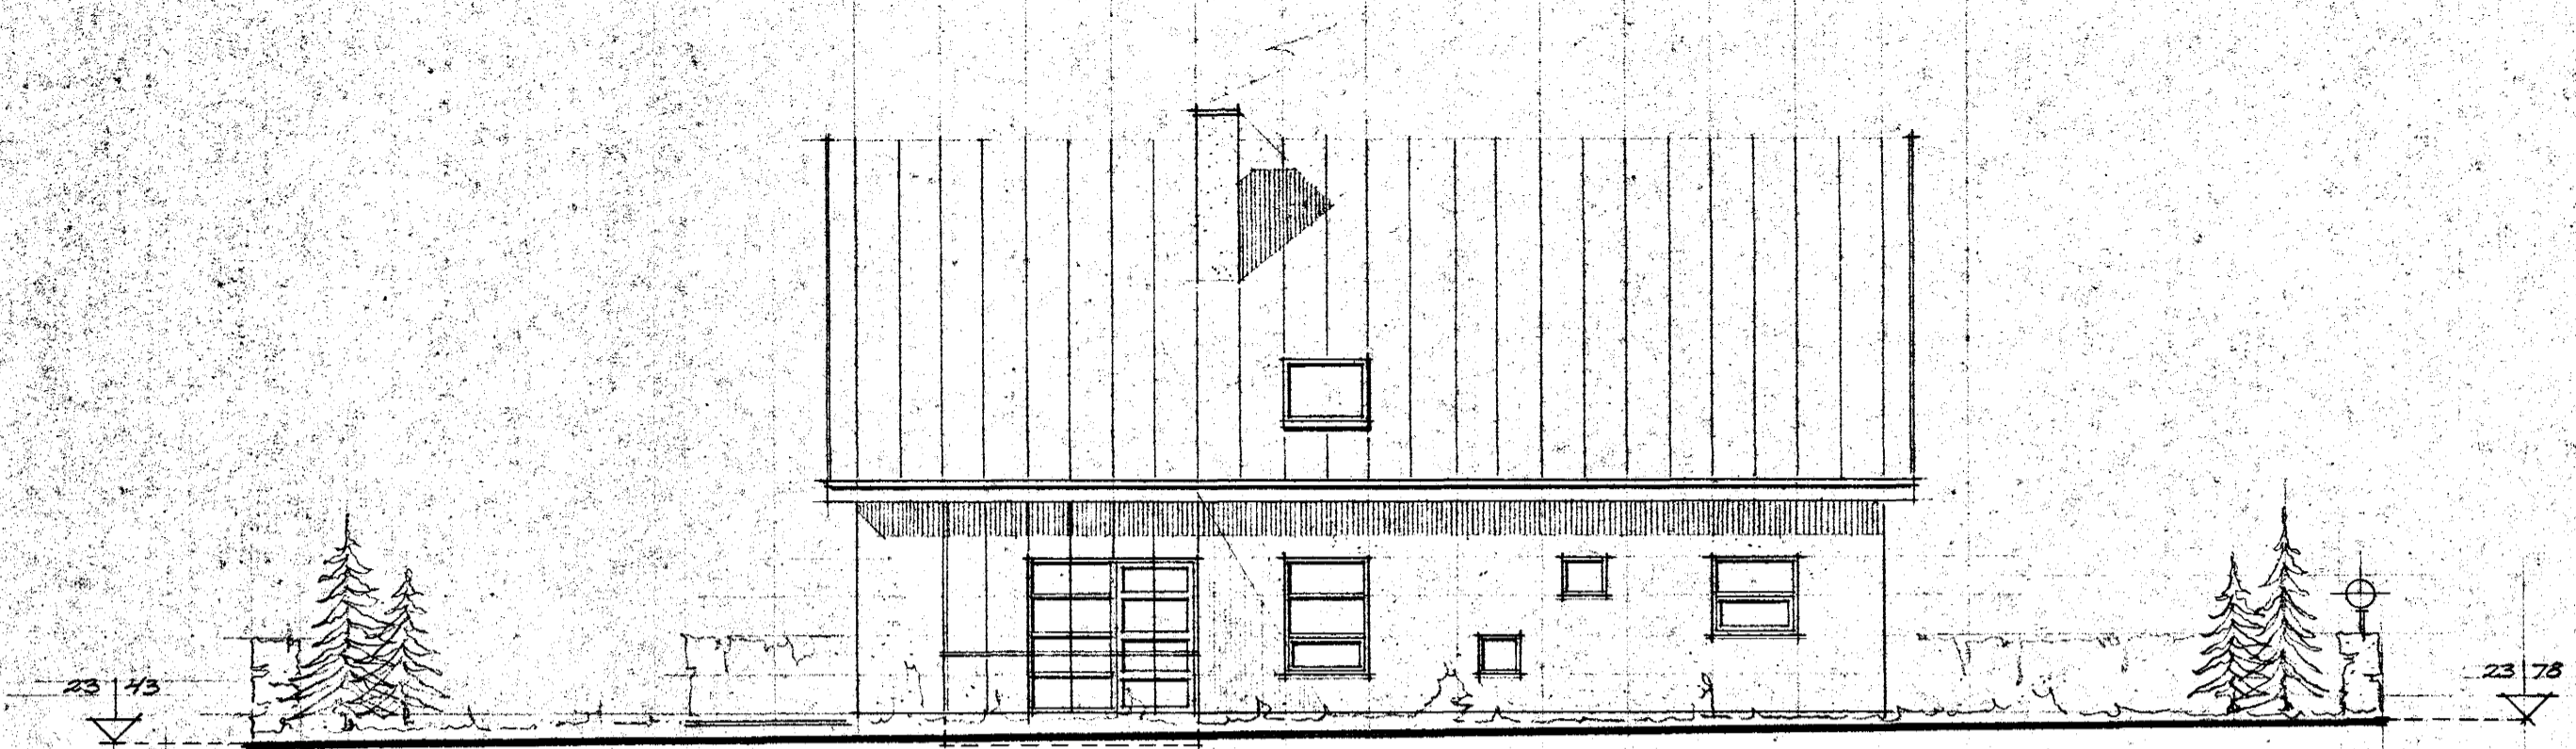

ÚTLIT SÚÐUR

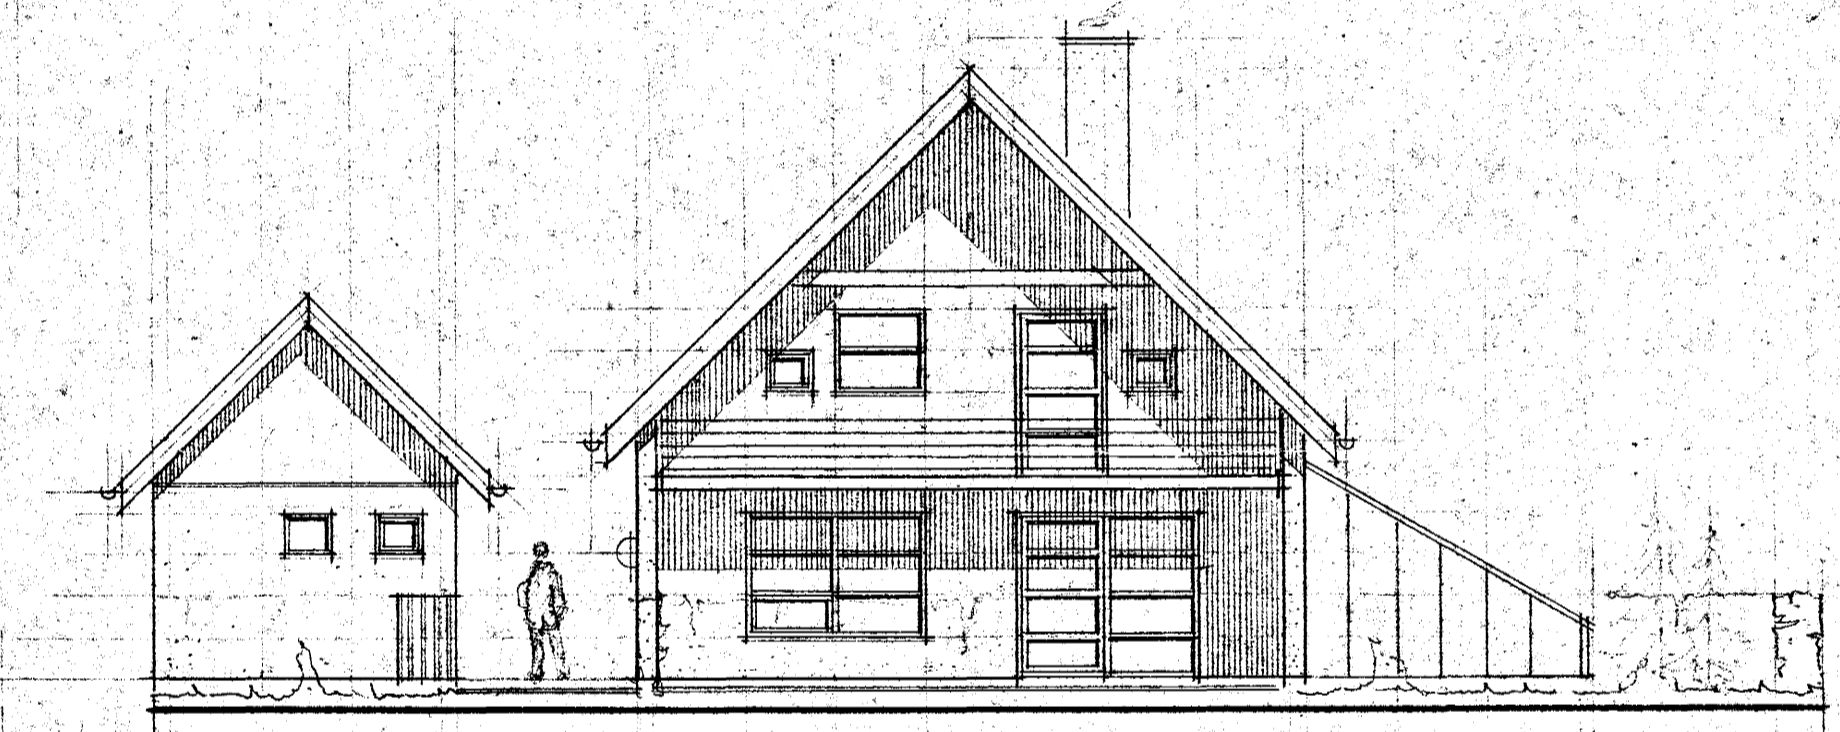

ÚTLIT VESTUR

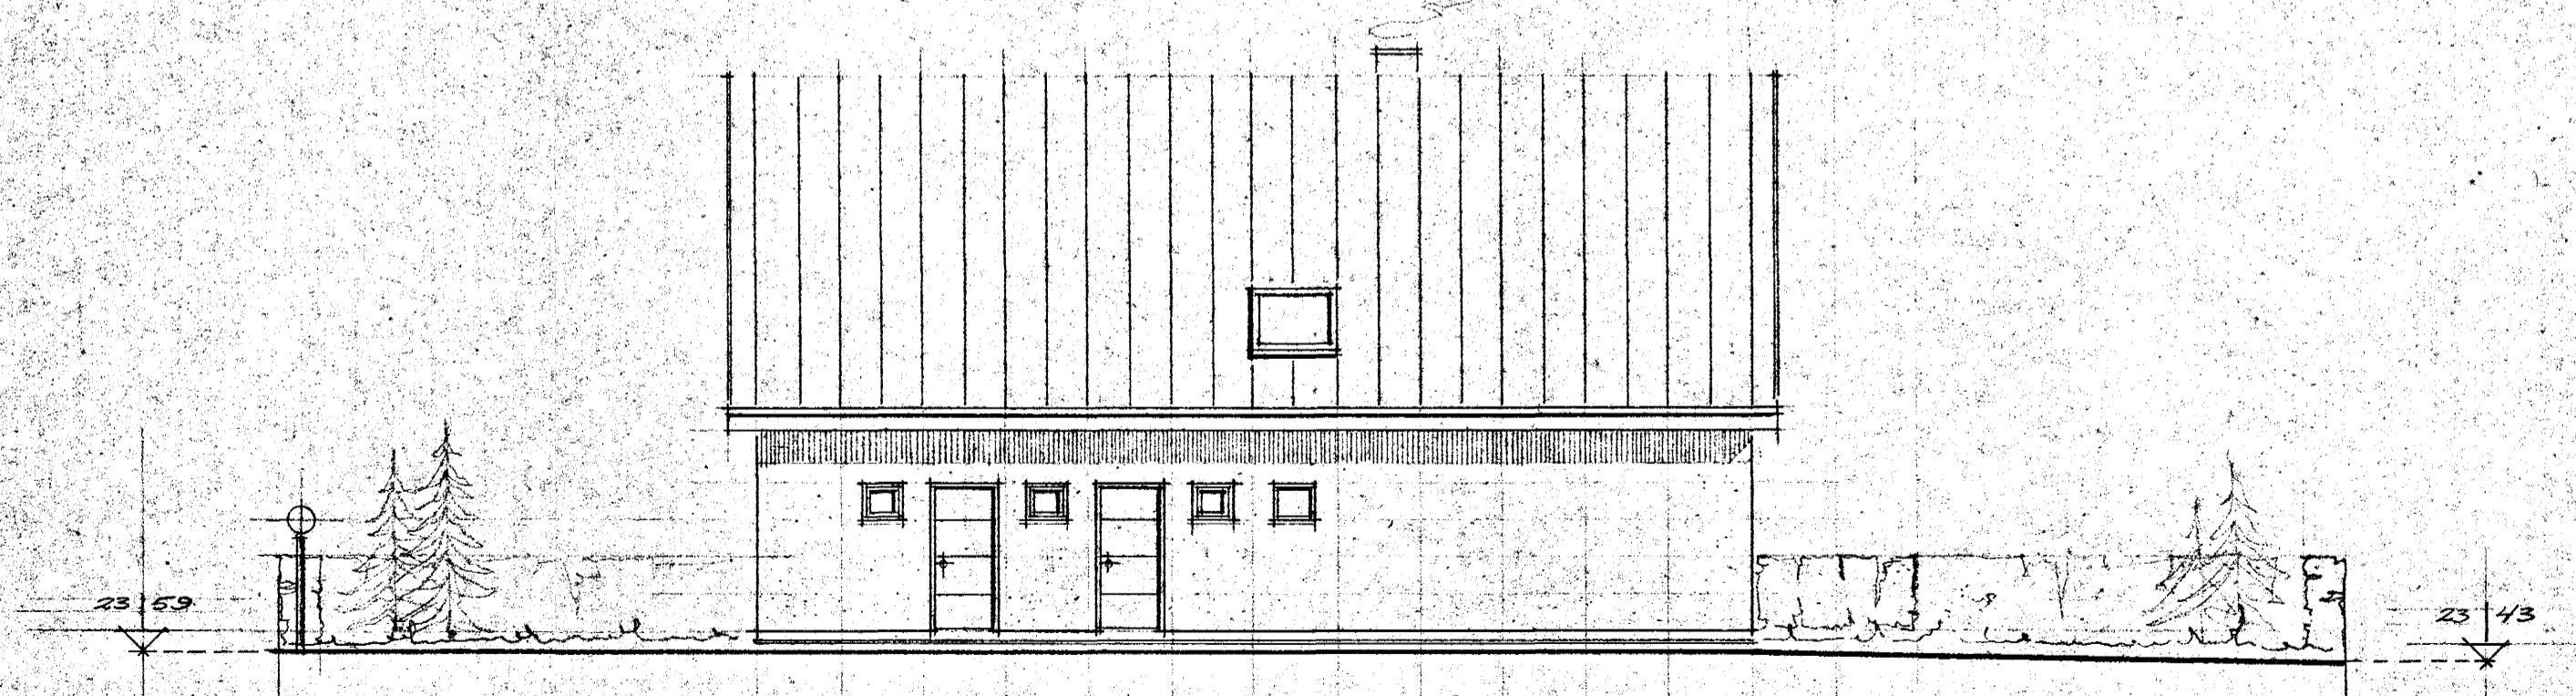

ÚTLIT NORÐUR

8530 0130 01
02
03

SUBURVANGUR 13, HAFNARFIRDI	MÆLIKU 1:100	3.
ÚTLIT	DAGS MARS '83	
SIGURDUR HALLGEIRSSON EFT.		
Sig. Hallgrímsson		