


RÚMMYND 1:50

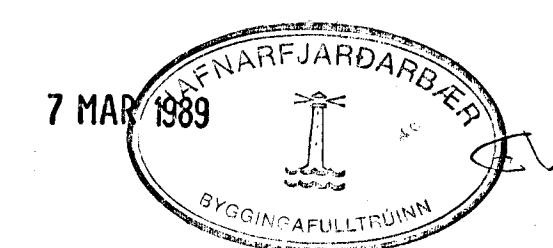

| | | | |
|--|----------|-------------------|---------------|
| DI | 02.03.89 | LEGU LAGNA BREYTT | 4/21 |
| BR.NR. | DAGS | EDLI BREVTINGAR | SIGN. |
| SUDURVANGUR IS HAFNARFIRÐI | | | DAGS DES. 88 |
| HITALAGNIR, RÚMMYND | | | HANNAÐ 4/21 |
| | | | TEIKNAD 4/21 |
| | | | VERK NR. 8810 |
| MELIKV. 1:50 | | | BLADNR. |
| SIGURÐUR ÞORLEIFSSON TEKNIFRÆÐINGUR F.T.F.I. | | | 2-07 |
| STRANDGÖTU 11 HAFNARFIRÐI SÍMI 54751 | | | |