


RÚMMYND 1:50

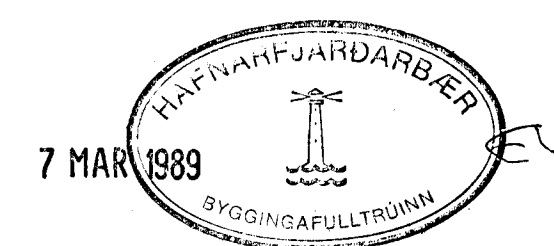

01	02.03.89	LEGU LAGNA BREYTT	
BR.NR.	DAGS	EDLI BREVTINGAR	SIGN.
			421
SUÐURVANGUR 15. HAFNARFIRÐI VATNS- OG FRÆNNISLAGNIR. RÚMMYND			DAGS 05.08 HANNAÐ 421 TEKNAÐ 421 VERK NR. 8810
MELIKV. 1:50 SIGURÐUR ÞORLEIFSSON TEKNIFRÆÐINGUR F.T.F.I.			BLADNR. 2-08
STRANDGÖTU 11 HAFNARFIRÐI SÍMI 54151			