


GRUNNMYND 2. HÆÐAR, 1:50

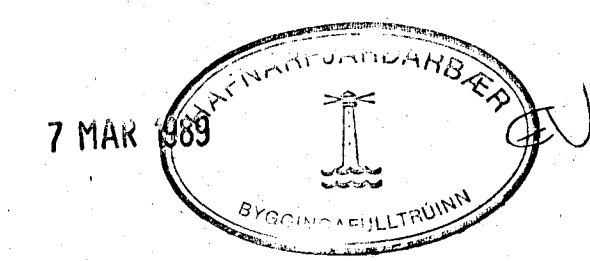

01	02.03.89	LEGU LAGNA Breytt	47.
BR.NR.	DAGS.	EÐLI Breytingar	SIGN.
SUÐURVANGUR 15. HAFNARFIRÐI			DAGS. DES. 88
GRUNNMYND 2. HÆÐAR HITA- OG VATNSLAGNIR			HANNAÐ 47.
			TEIKNAD 47.
			VERK NR. 8810
MÆLIKV. 1:50			BLAD NR.
SIGURÐUR ÞORLEIFSSON TEKNIFRÆÐINGUR F.T.F.I.			2-05
STRANDGÖTU 11 HAFNARFIRÐI SÍMI 54751			