


GRUNNMYND L.HÆÐAR 1:50

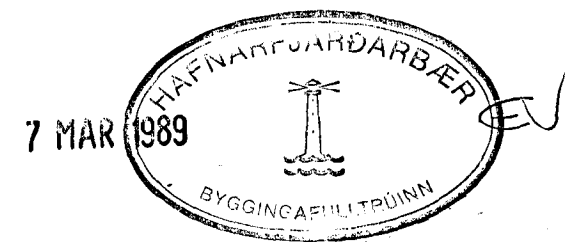

01	02.03.89	LEGU LAGNA BREYTT	4.7.
BR.NR.	DAGS	EÐLI BREVTINGAR	SIGN.
SVEURVANGUR 15 HAFNARFIRÐI			DAGS. DES 88
GRUNNMYND L.HÆÐAR. HITA OG VATNSLAGNIK.			HANNAÐ 4.2.
			TEIKNAD 4.2.
MÆLIKV. 1:50			VERK NR. 8810
SIGURÐUR ÞORLEIFSSON TEKNIFRÆÐINGUR F.T.F.I.			BLADNR. 2-04
STRANDGÖTU 11 HAFNARFIRÐI SÍMI 54751			