


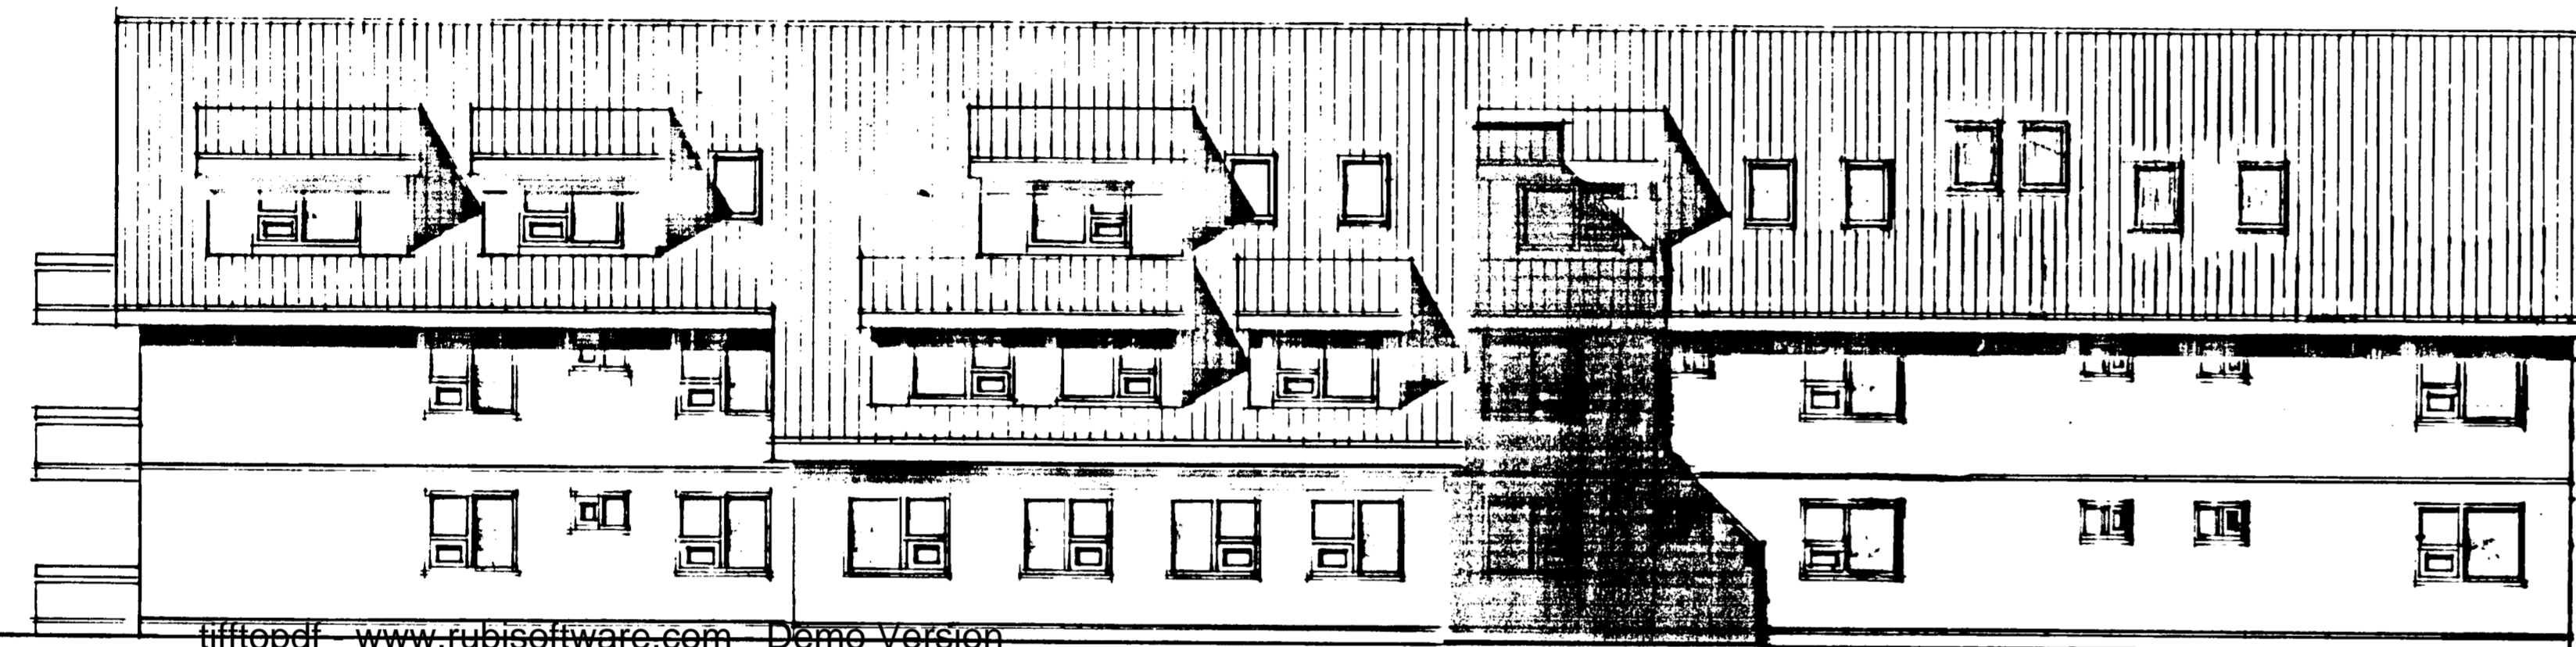

VESTUR M. 1:100




AUSTUR M. 1:100.




NORÐUR M. 1:100.



SUÐUR M. 1:100.

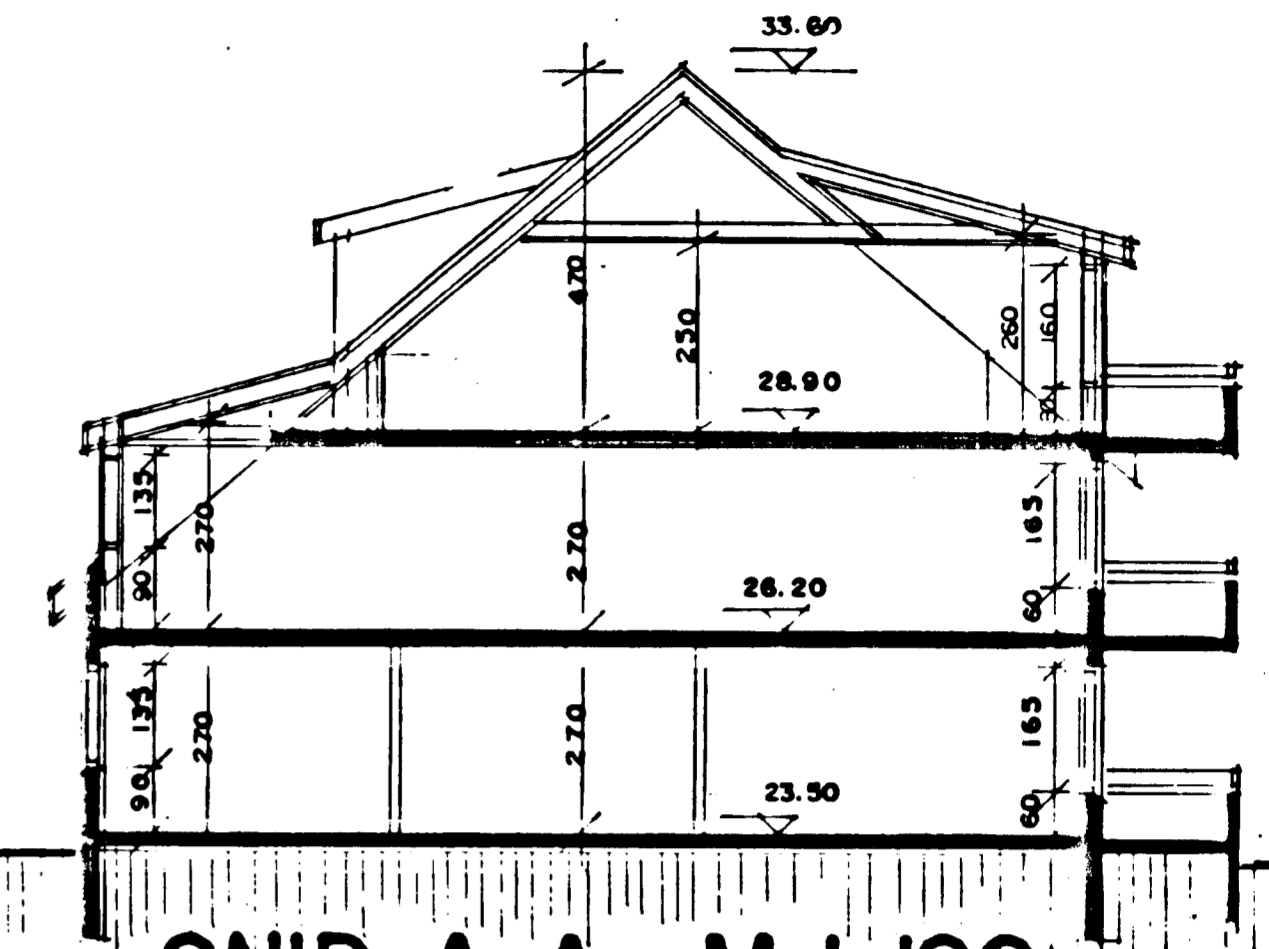

SNID A-A M. 1:100

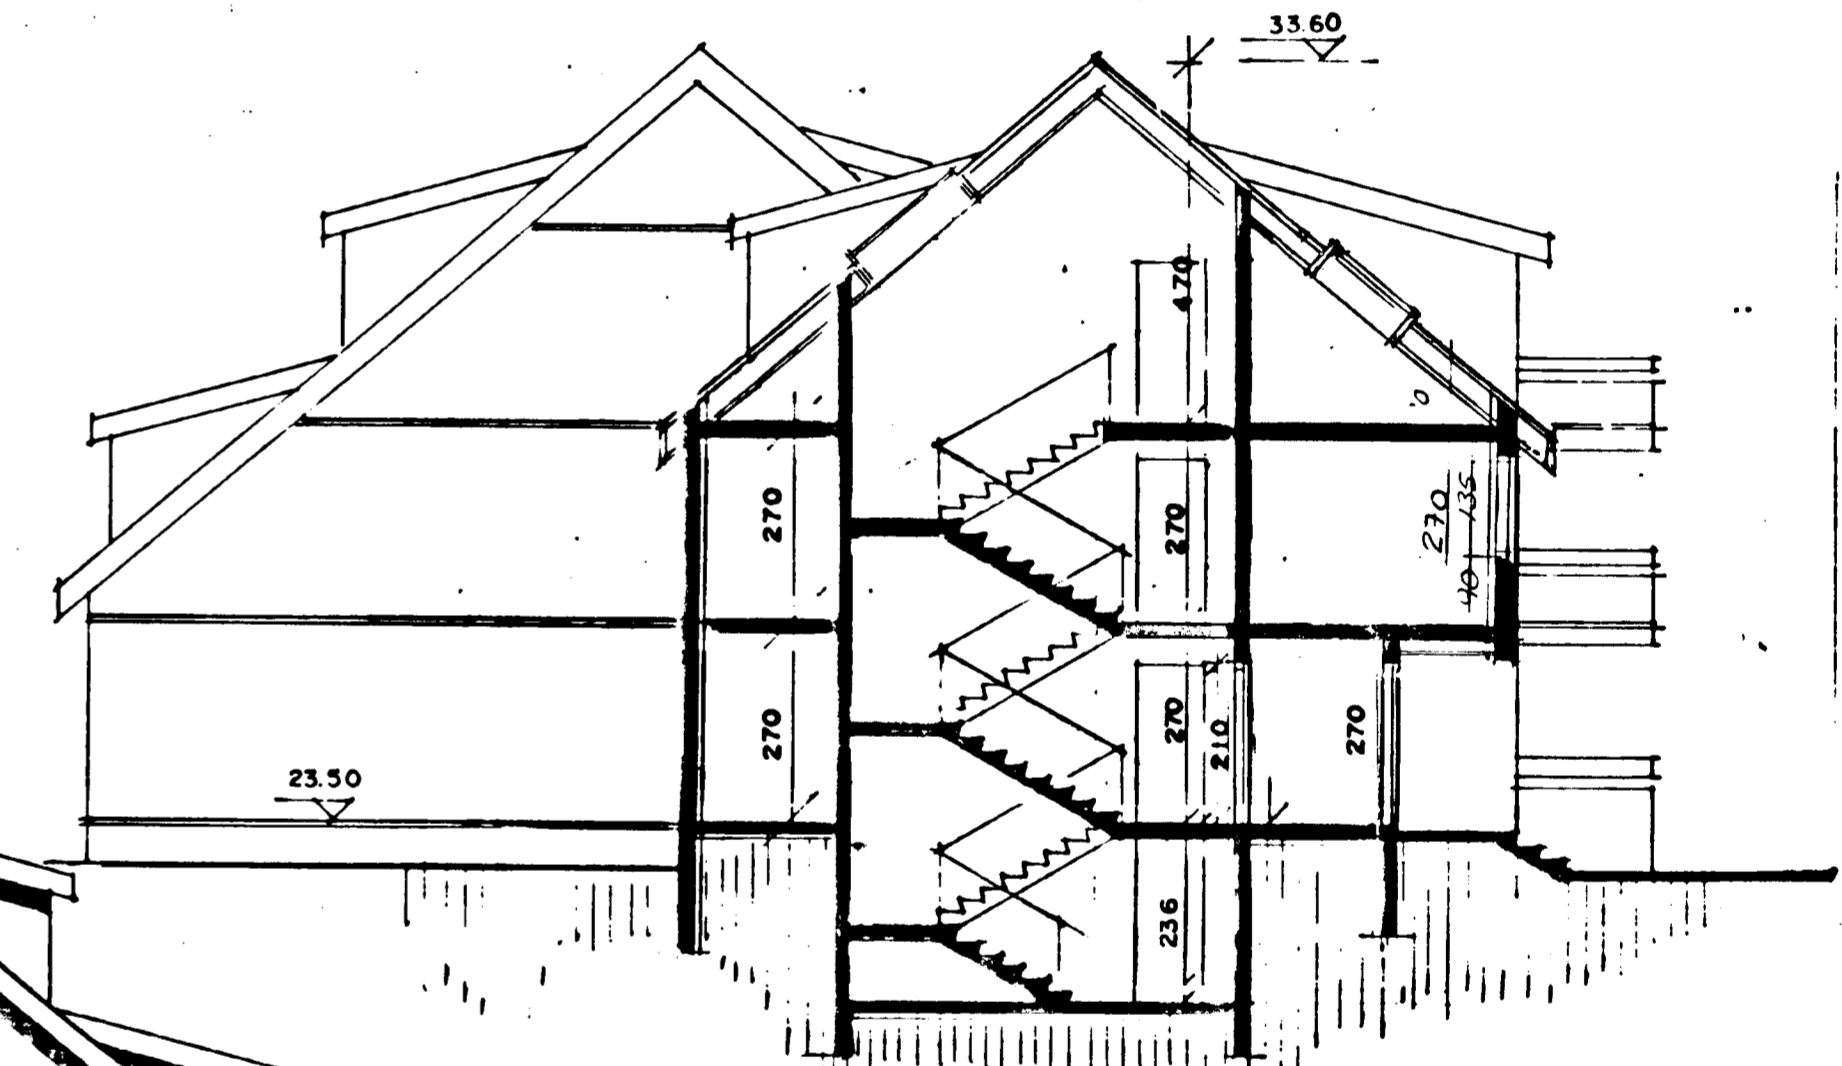

SNID B-B M. 1:100

6/1 2004 *Þsp*

RISGLUGGUM A VESTURHLID BREYTT Í JAN. 2004. *Þsp.*  
RISGLUGGUM B BREYTT Í JAN. 1988. *Þsp.*  
BREYTT Í SEPT 1988. *Þsp.*

*Sigurður Þórarinnsson*