



Suðurvangur 19 Hafnarfirði

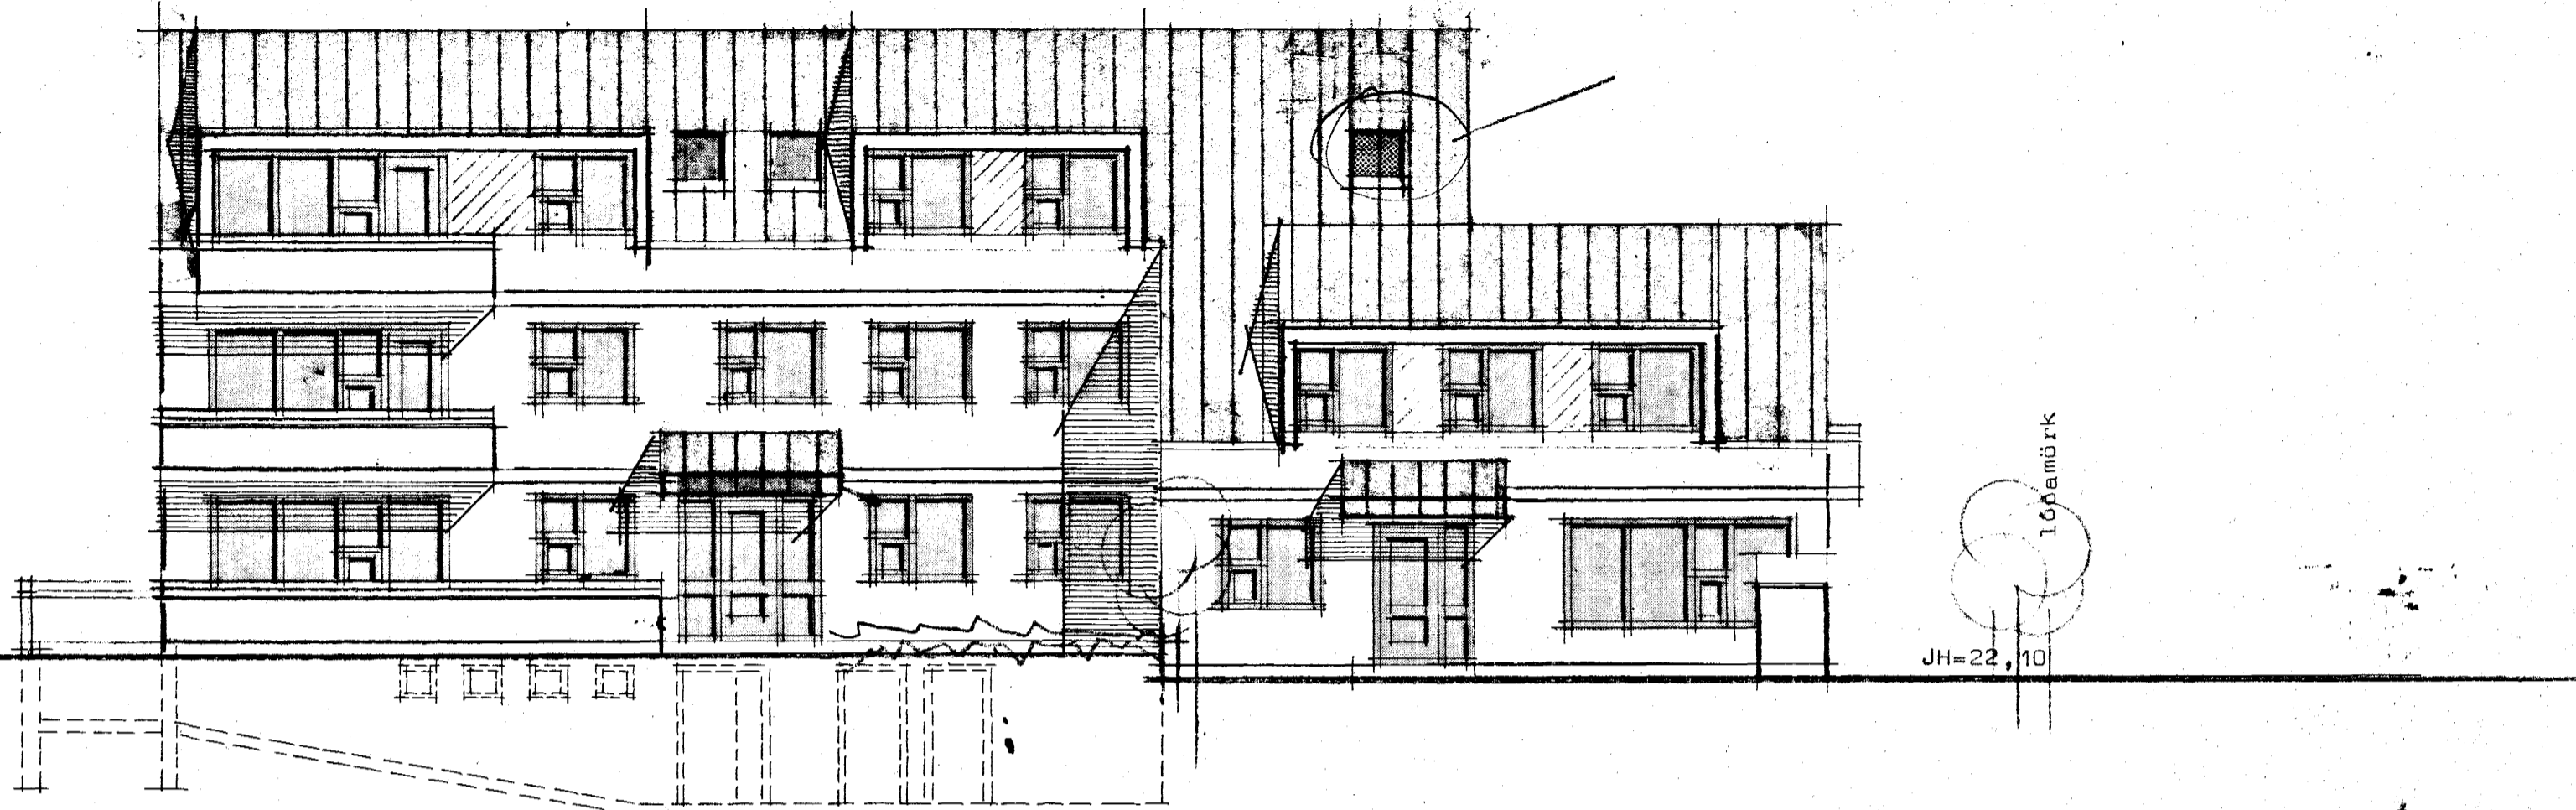

V e s t u r

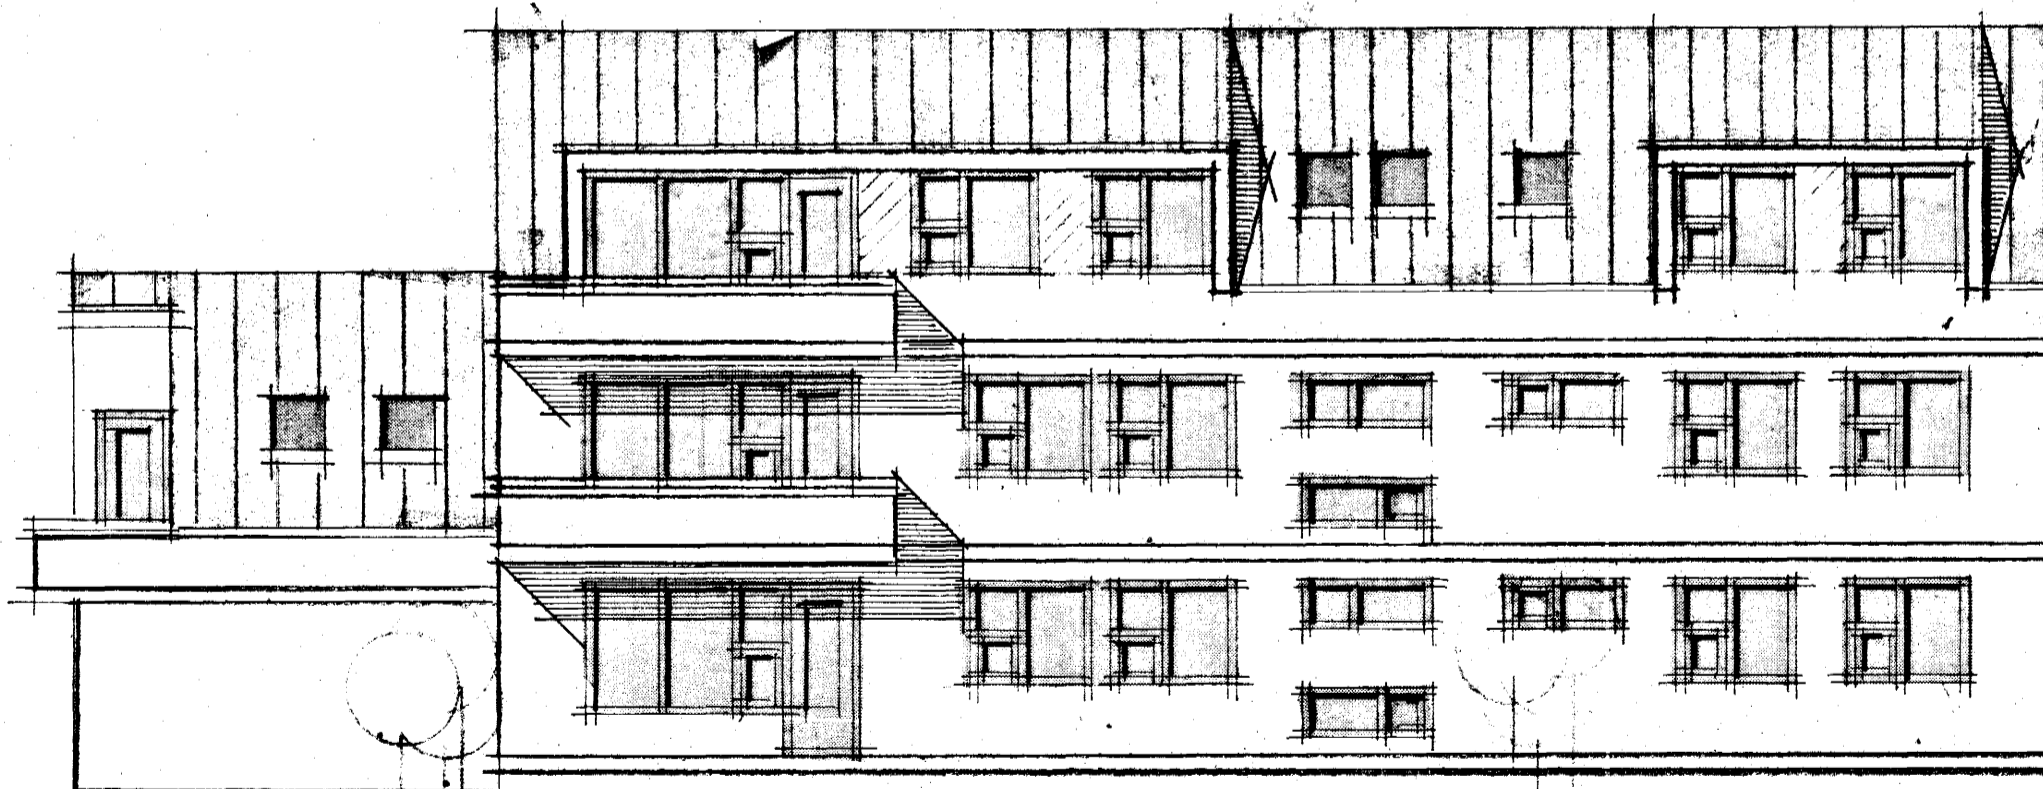


A u s t u r

Samþykkt á fundi bygginga-
nefndar p. 8/7 1992

BYGGINGAFULLTRÚDINN
Í HAFNARFIRÐI

Sigurðir Halldór

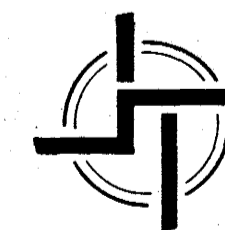

STADALHÚS S T I

TEIKNISTOFA SÍÐUMÚLA 31 SÍMI 83141

VERKEFNI Ótlitsmyndir	DAGS. 26feb 1988	VERK NR 87-25
	MKV. 1:100	
	BR. júní 1992 sg	
Suðurvangur 19 Hafnarfirði	BLAD NR 1,05	

Sigurður Gudmundsson *Sigurður P. Kristjánsson*
SIGURÐUR GUDMUNDSSON SIGURÐUR P KRISTJÁNSSON FTFÍ