
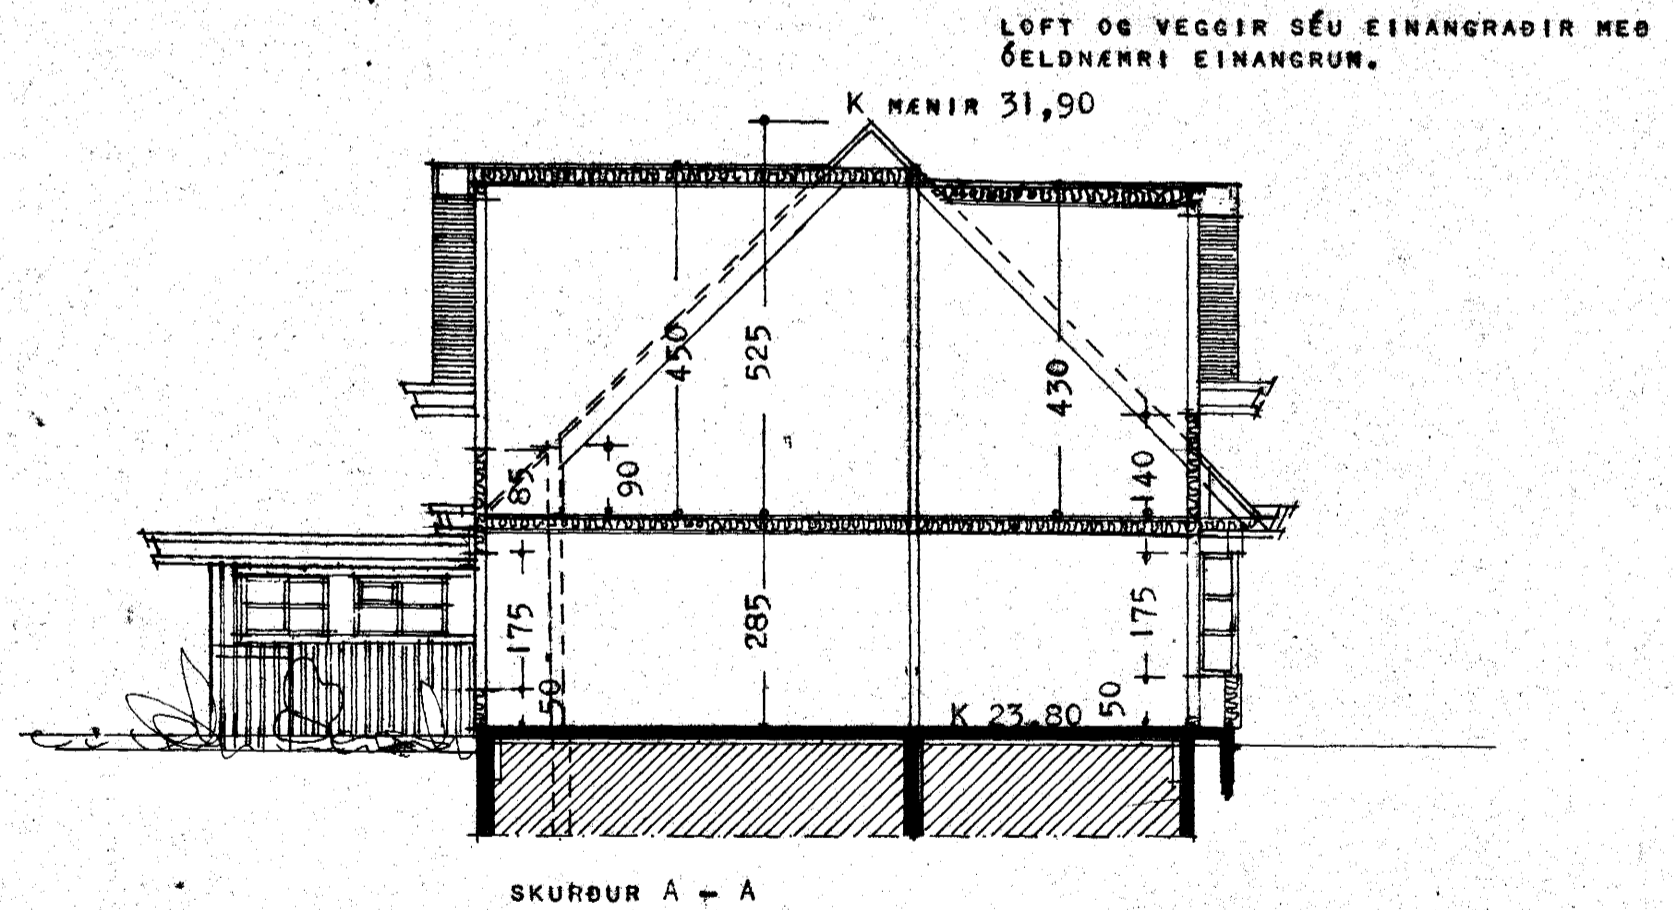
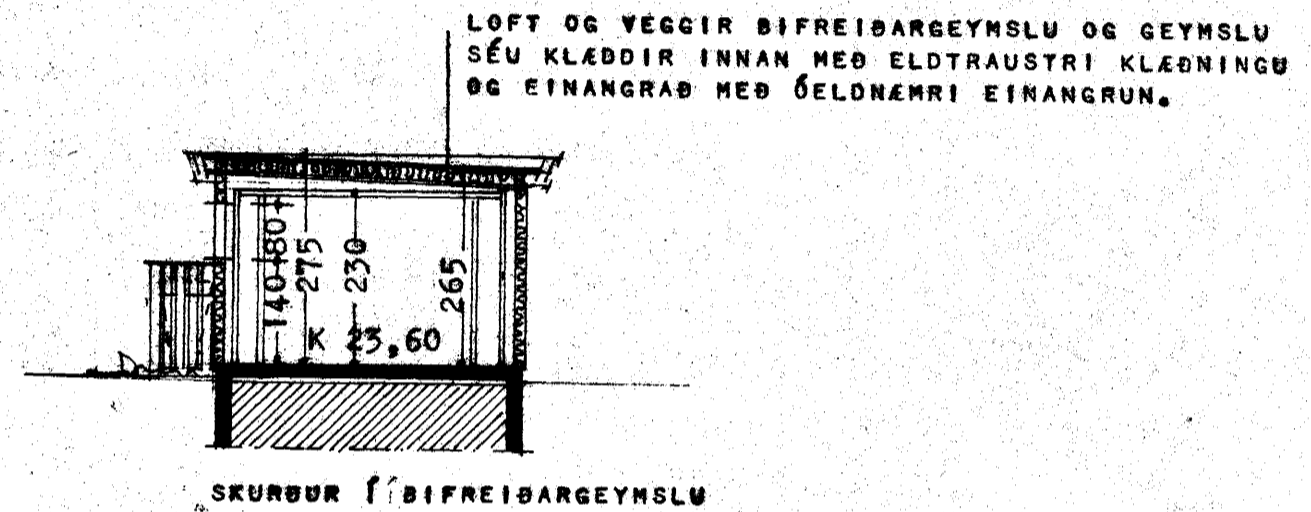


8530-0010 . 01
 02

Samþykkt á fundi bygginga-
 nefndar þ. 17. 3. 1982
 BYGGINGAFULLTRÚINN
 Í HAFNARFIRÐI

Ganga skal frá önnur
 eldstjórn í samráði við
 eldstjórn

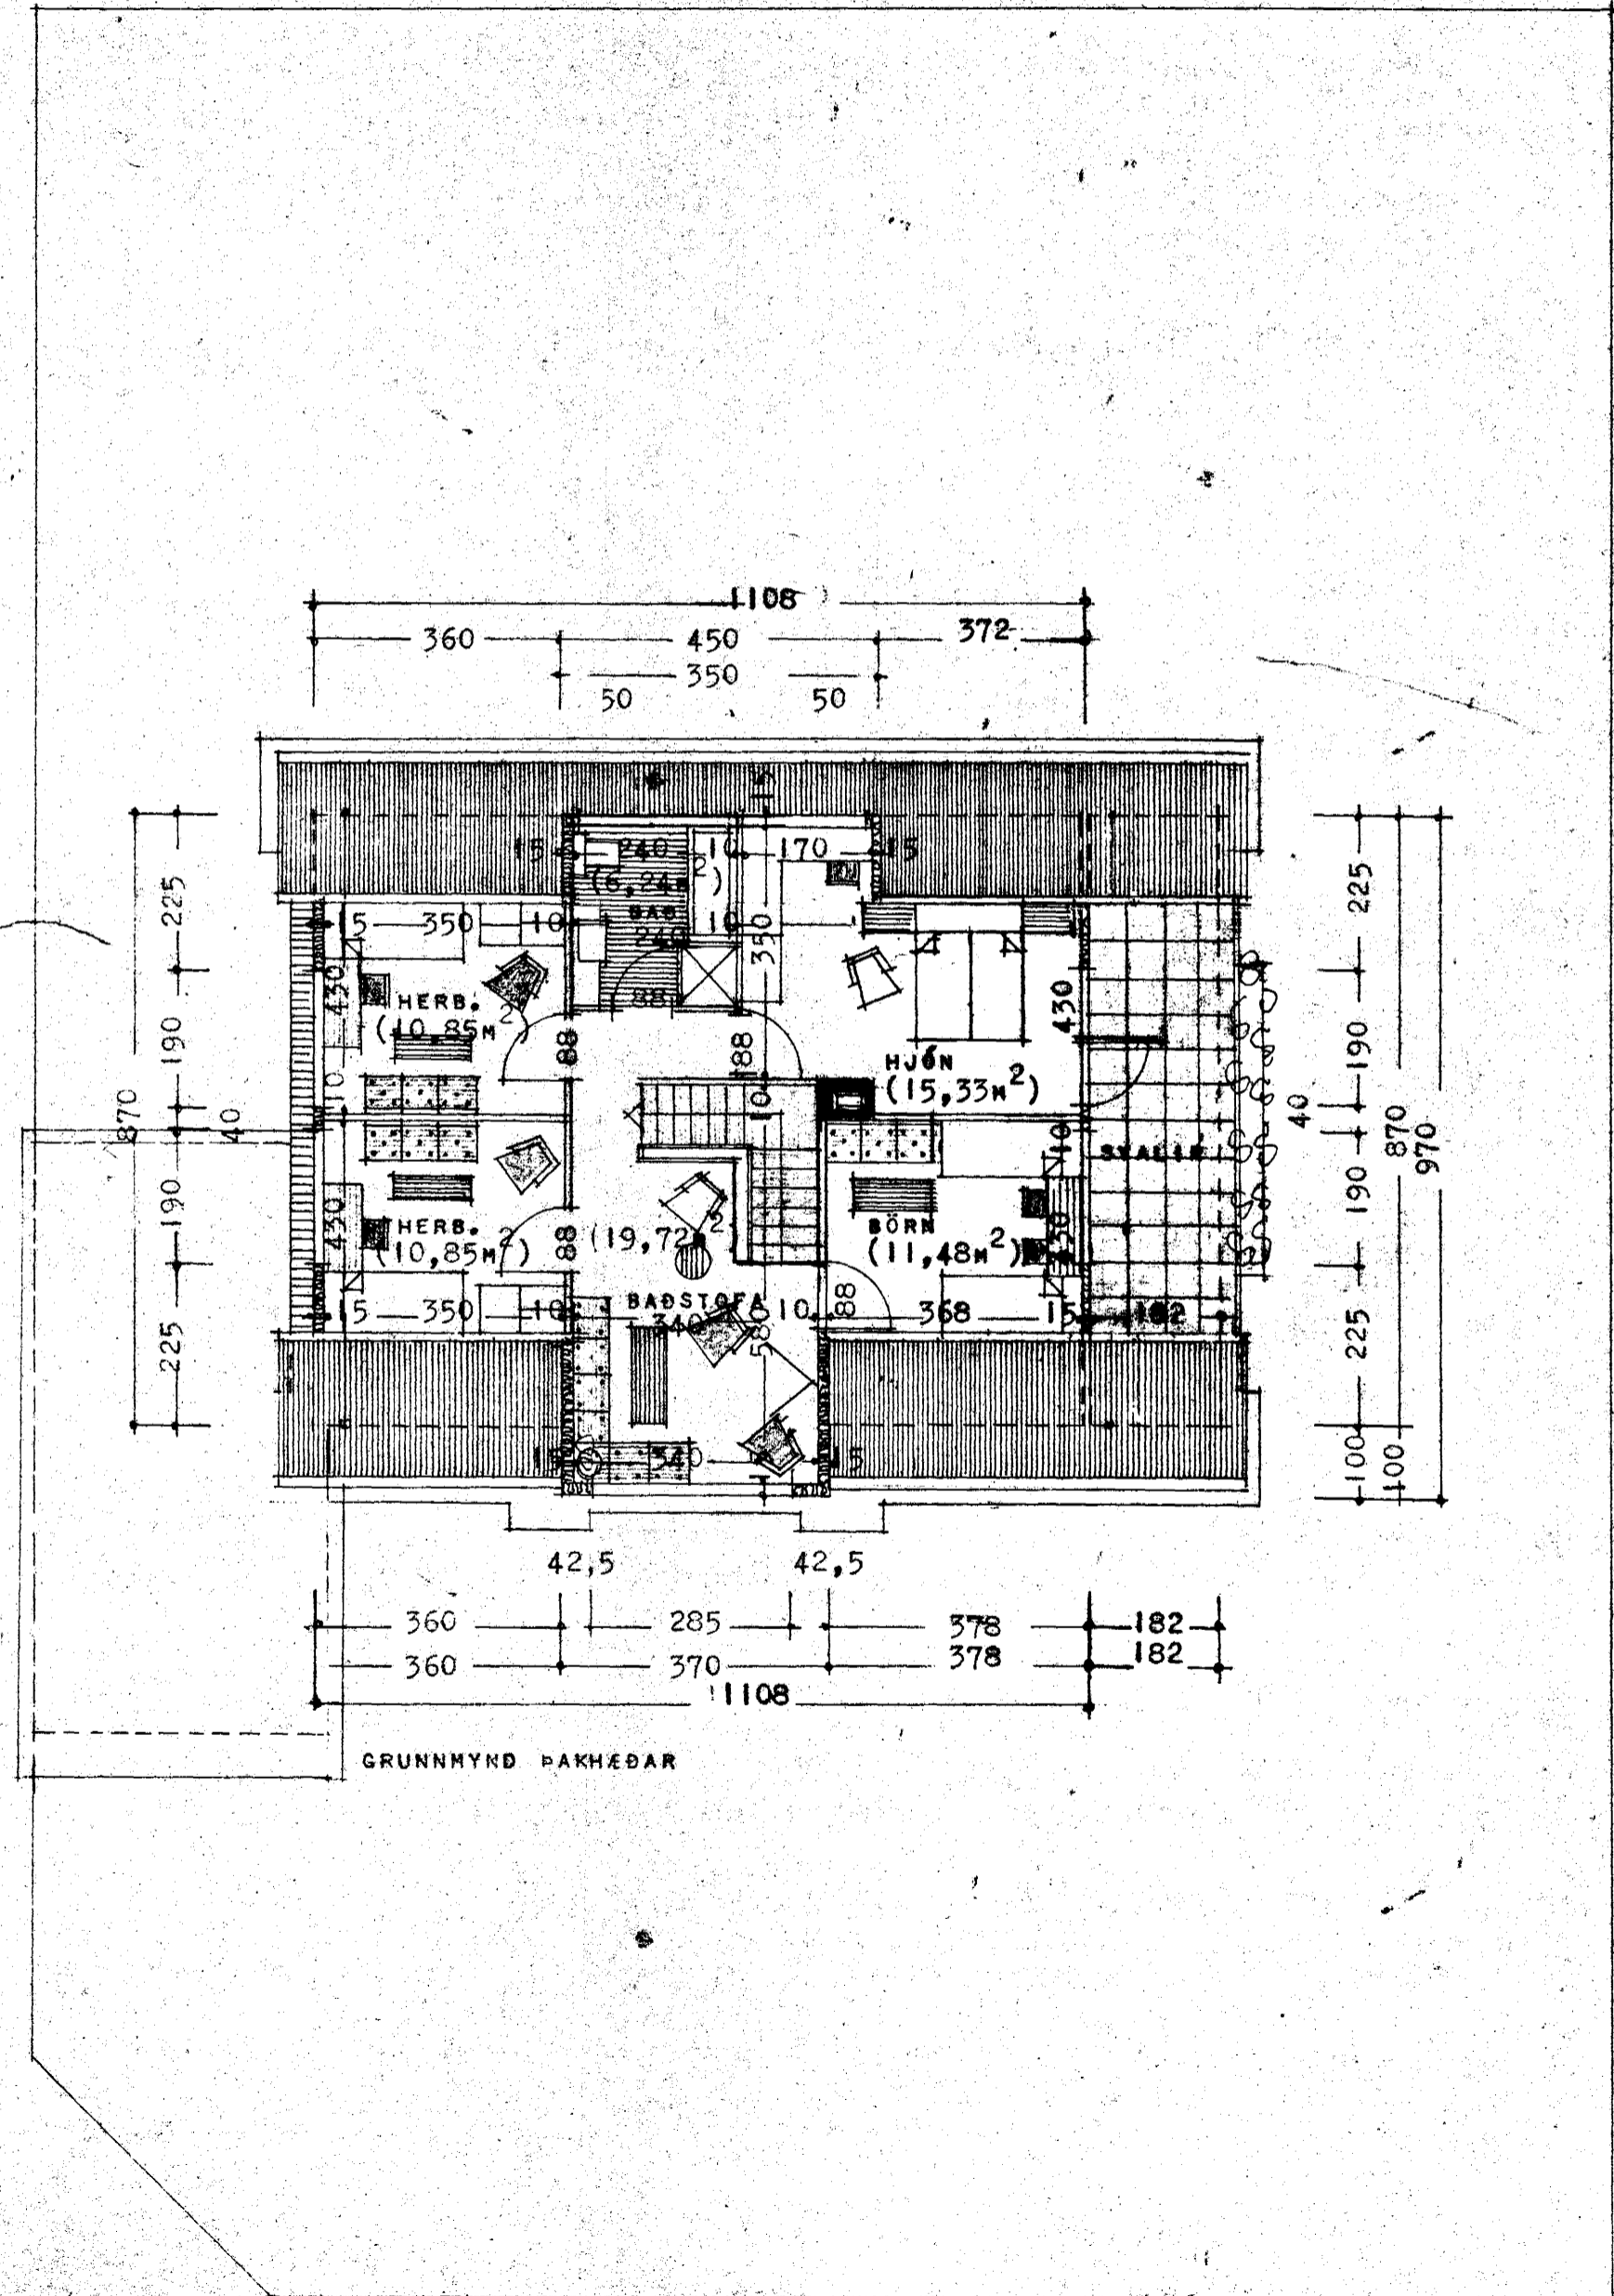

BREYTT Í JAN 1983
 J. Hartan Þeinnsson

REYKJAVÍK Í FEBRÚAR 1982
 J. Hartan Þeinnsson