SUÐURVANGUR NR. 2-4-6 M 1:100

Samþykkt á fundi bygginga-
nefndar þ. 14/10 1970
BYGGINGAFULLTRÚINN
Í HAFNARFIRÐI

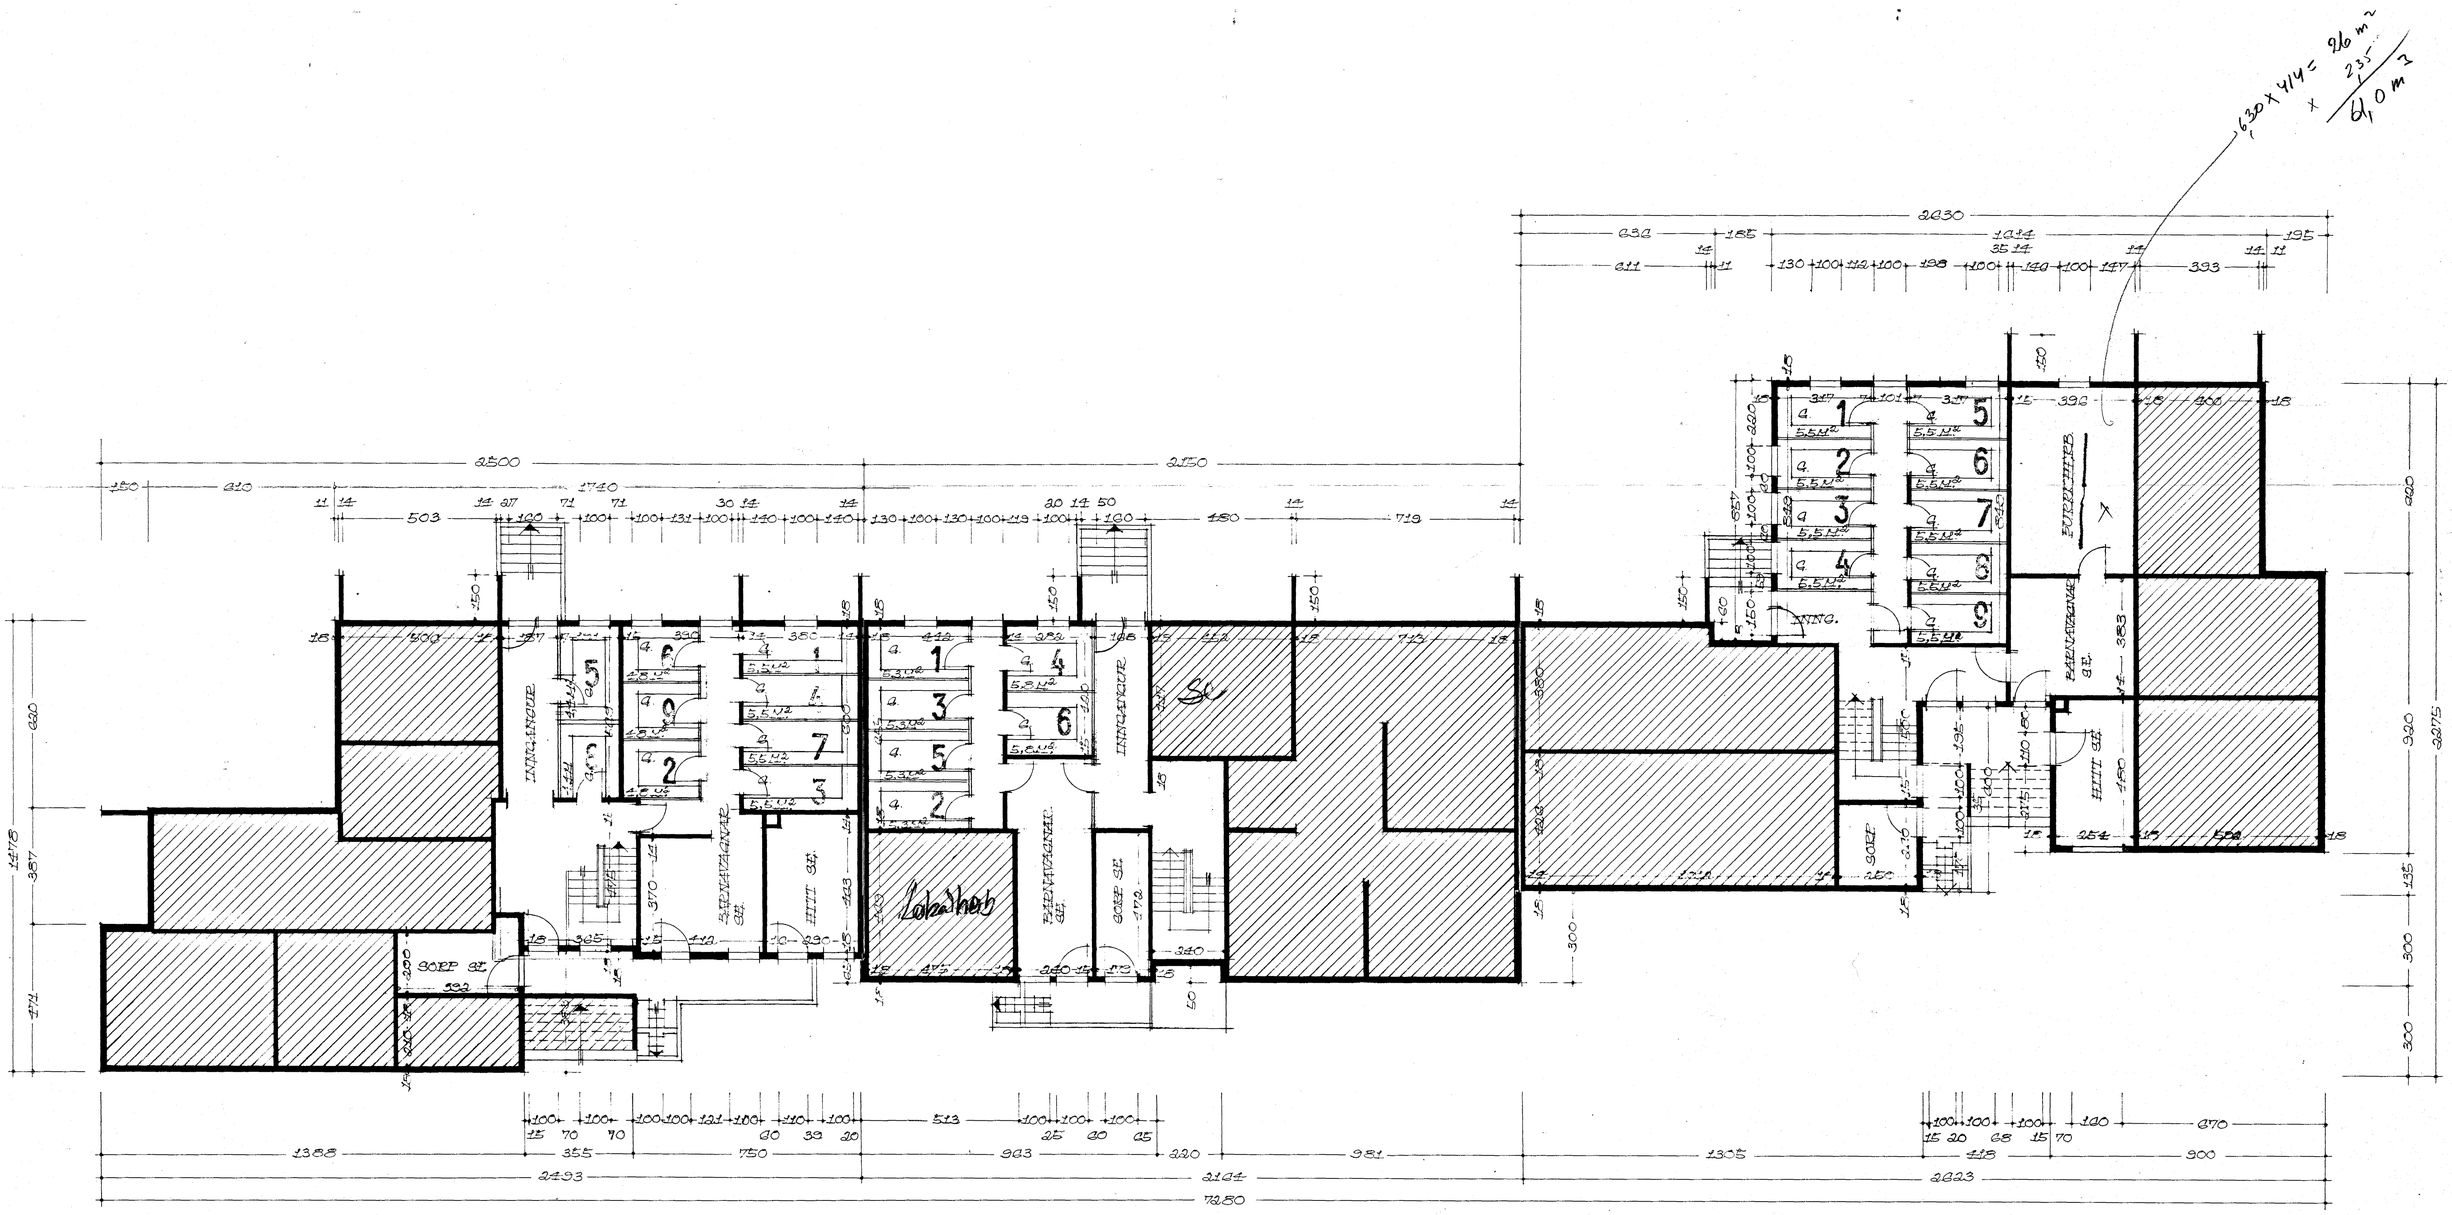

GRUNNMYND KJALLARA

BREYTT Í OKT. 1970

REYKJAVÍK Í MARZ 1970

Kjartan Sveinsson