

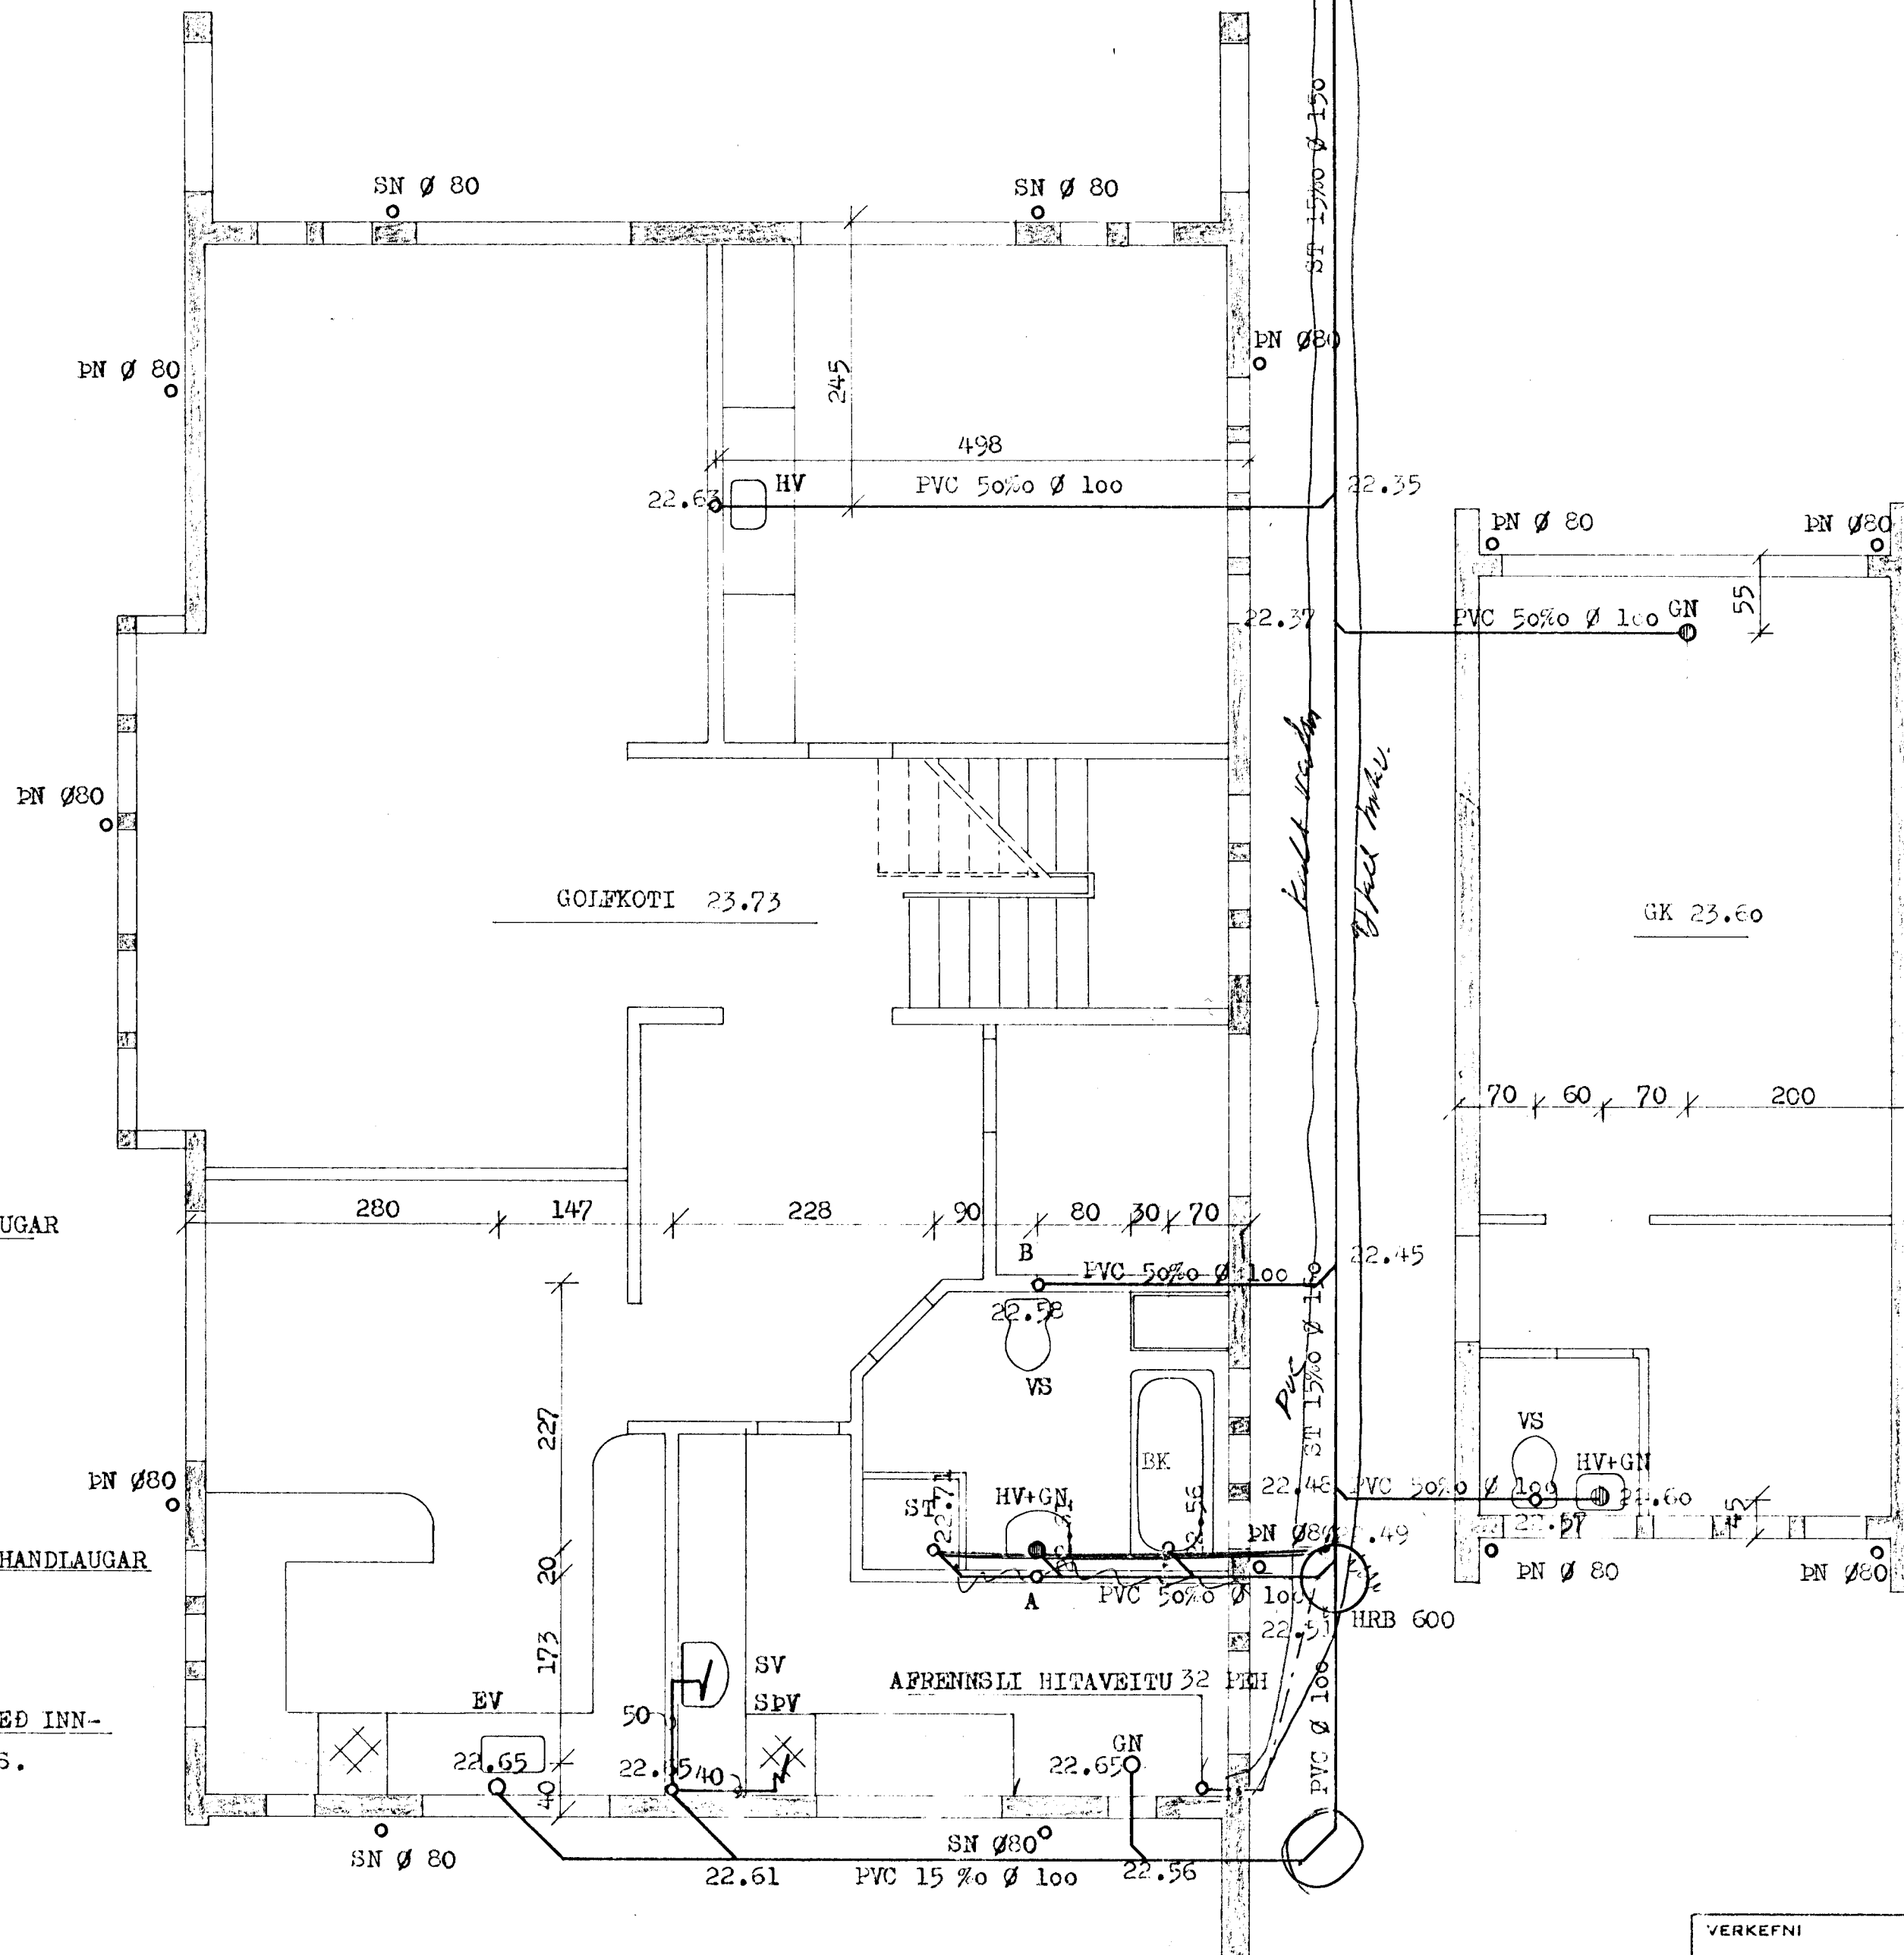
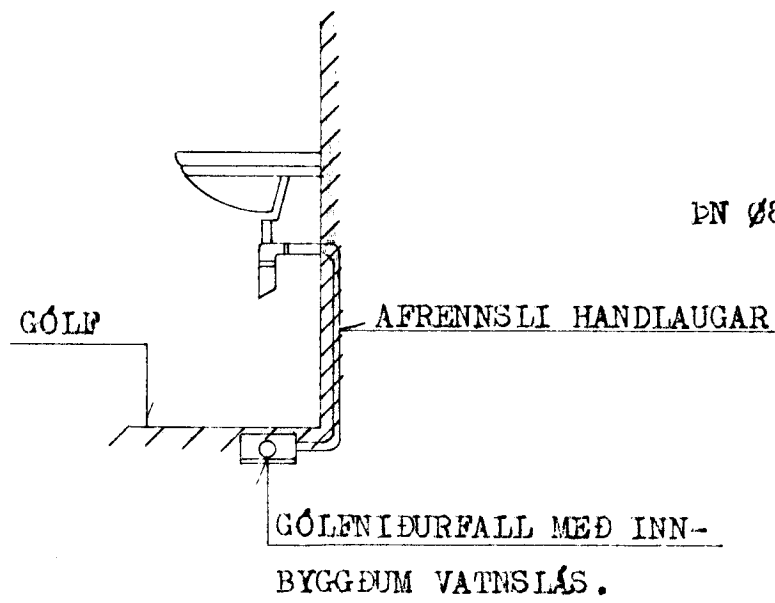


FRÁGANGUR Á TENGINGU HANDLAUGAR OG GÓLFNIÐURFALLS:

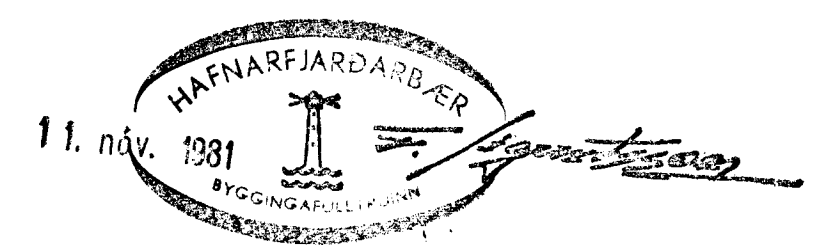

AFSTÖÐUMYND 1:500.

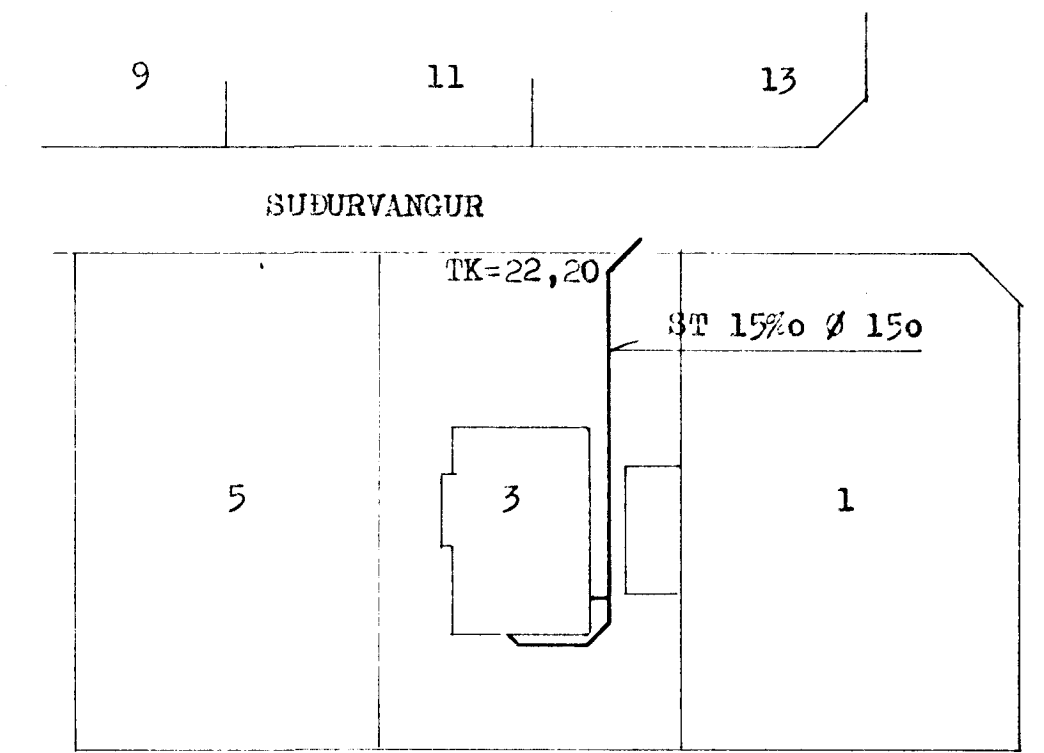

VERKEFNI	MÁL	1:50	1:500	DAGS. OKT. 81.
SUÐURVANGUR. 3	TEIKN.	G.P.	B.P.	BR.
FRÁRENNSLISJÓGN, GRUNNMYND I. HÆÐAR. AFSTÖÐUMYND.	REIKN.			VERK NR. 310
GUDNI ÞÓRDARSON	BAMP.			TEIKN NR. 402
SKÚLATÚNI 6, 3 hæð.				SÍMI 14185