



180.-

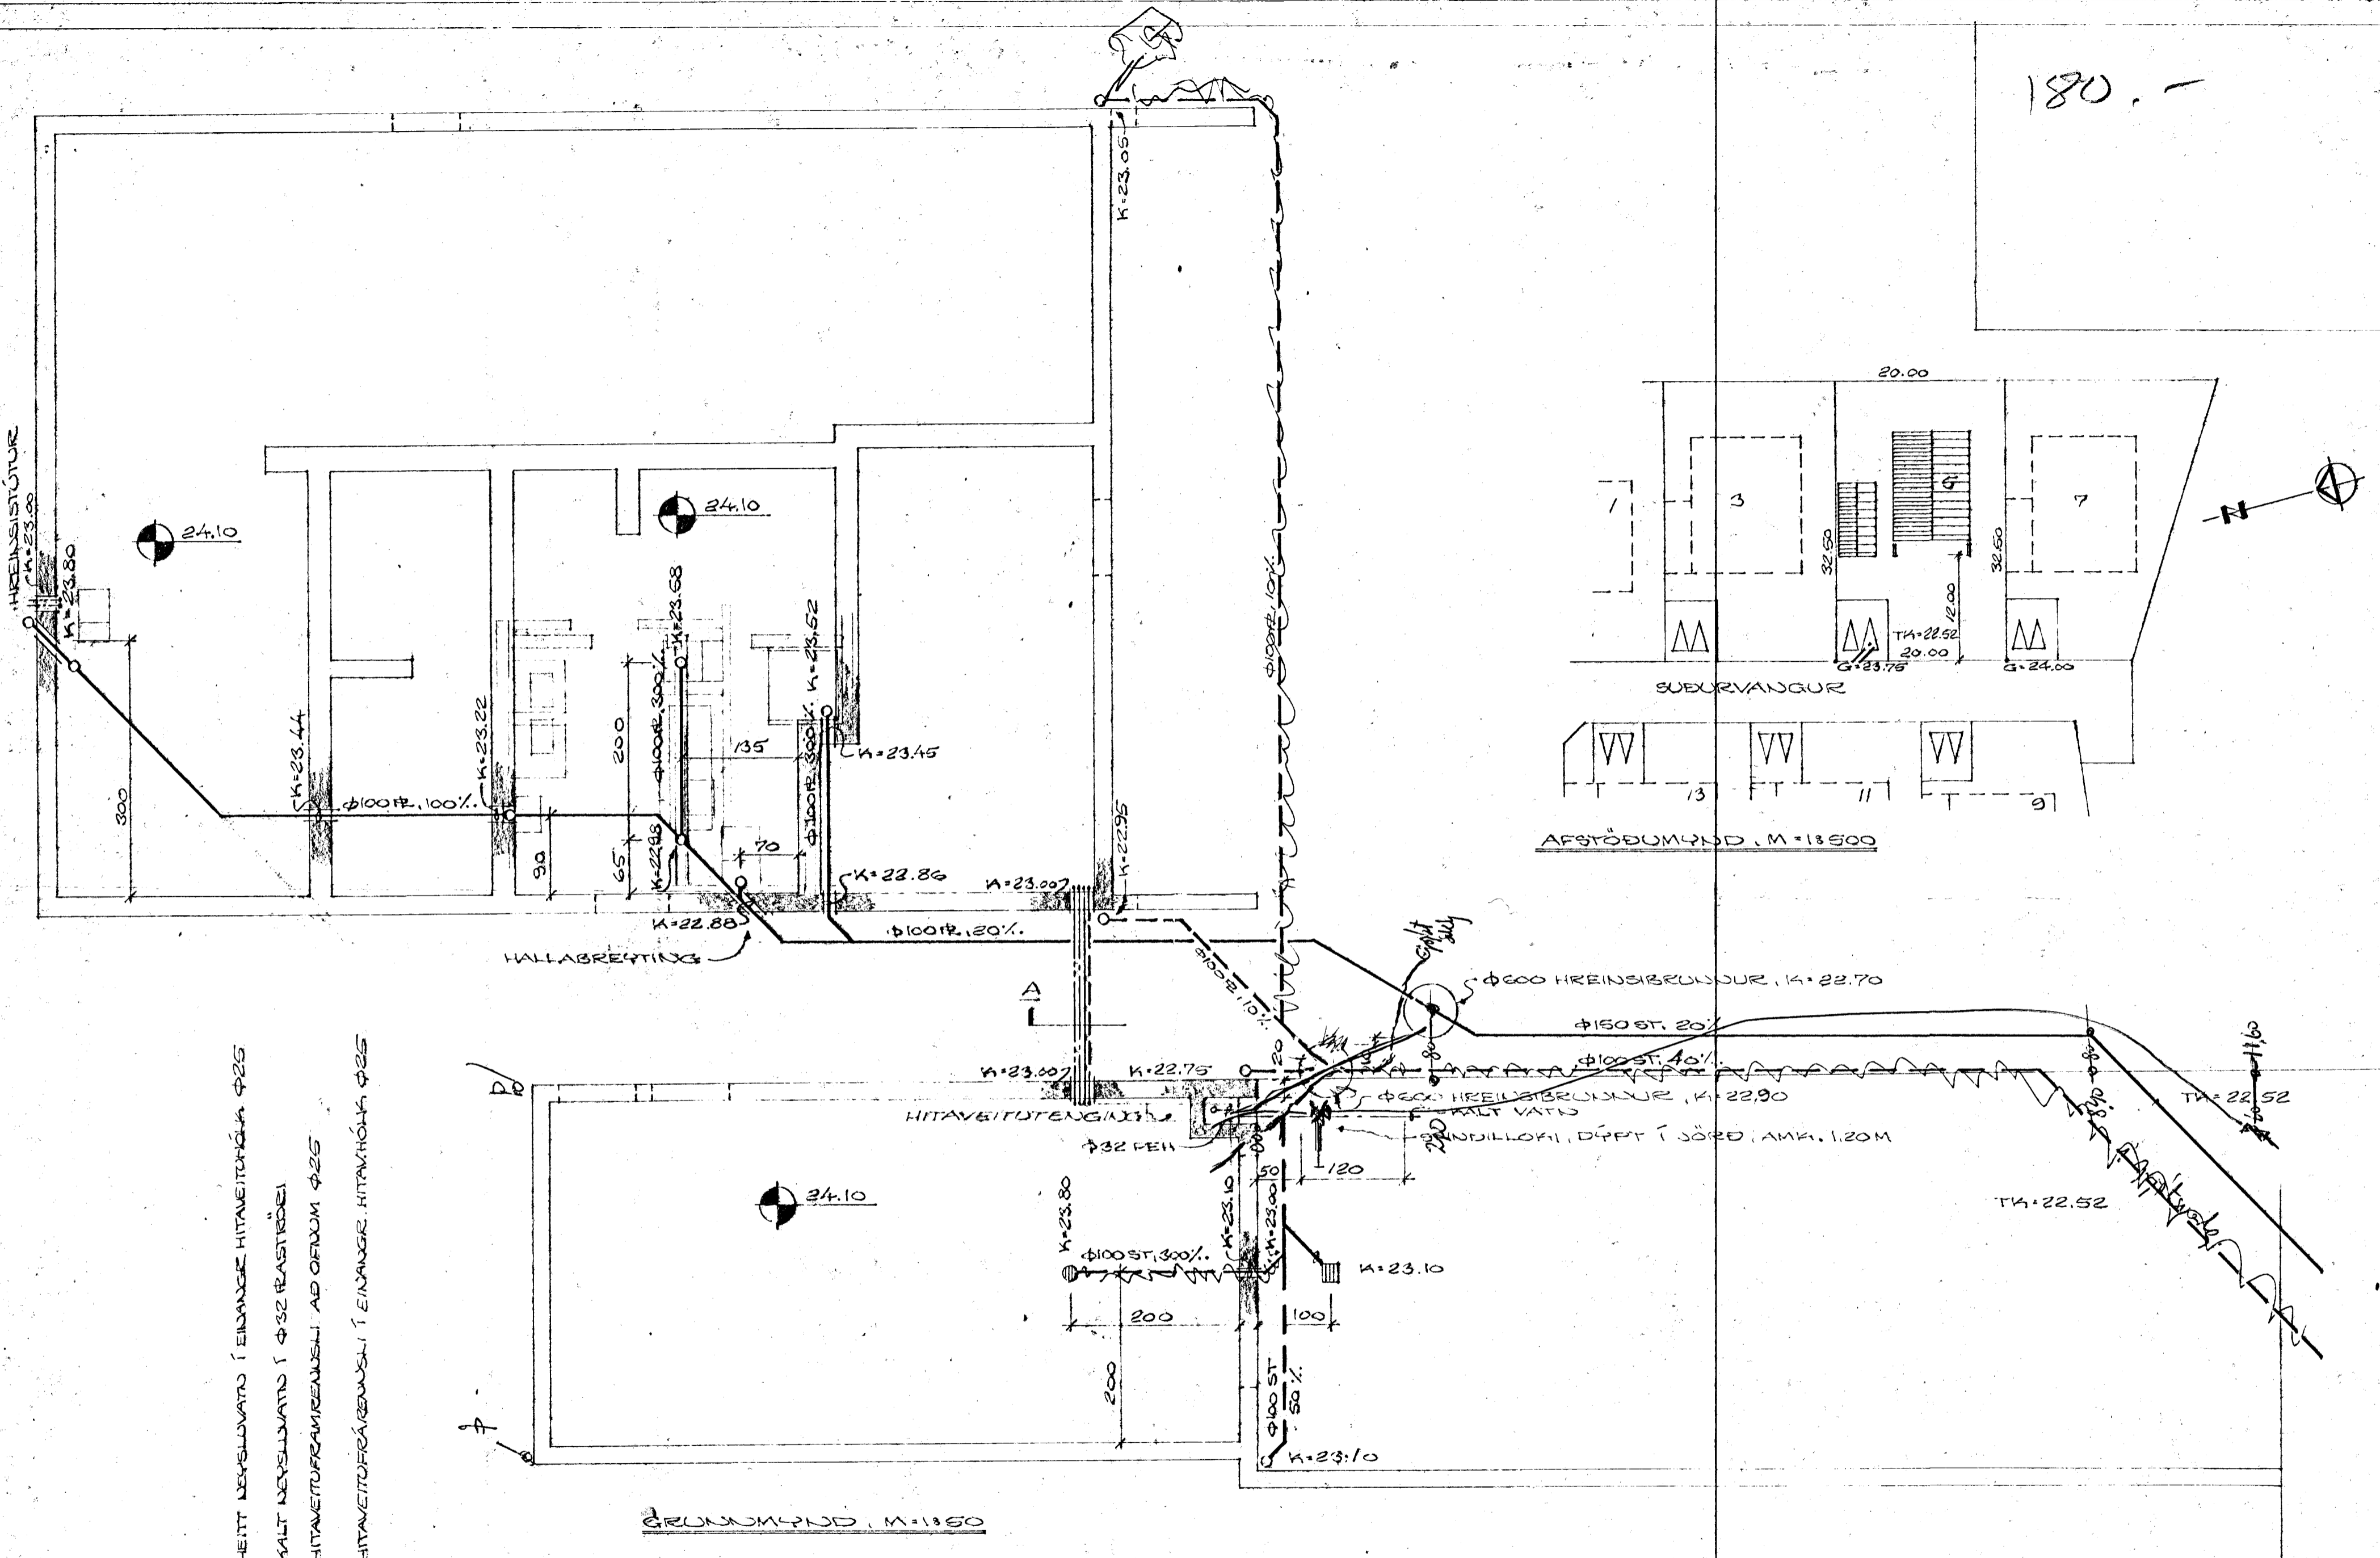

- HEITT NEYSLUVATN Í EINANÆG HITAVEITUNÓLA  $\phi 25$
- KALT NEYSLUVATN Í  $\phi 32$  RASTRÖÐ
- HITAVEITUFRAFRANINGSLI AD OFNUM  $\phi 25$
- HITAVEITUFRAFRANINGSLI Í EINANÆG. HITAVEITUNÓLA  $\phi 25$

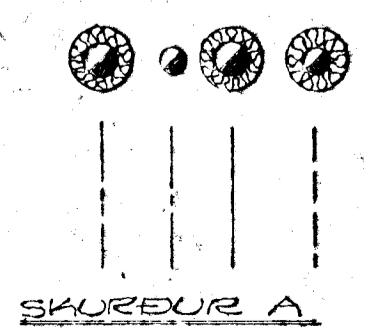

SUBURVANGUR NR. 5  
 HAFUARFIRÐI Í NÓVEMBER 1981  
 ARNARHRAUNI 47, 50587  
 LAGNIE Í GRUNNI  
 GRUNNUMYND  
*Sveinur P. P.*