
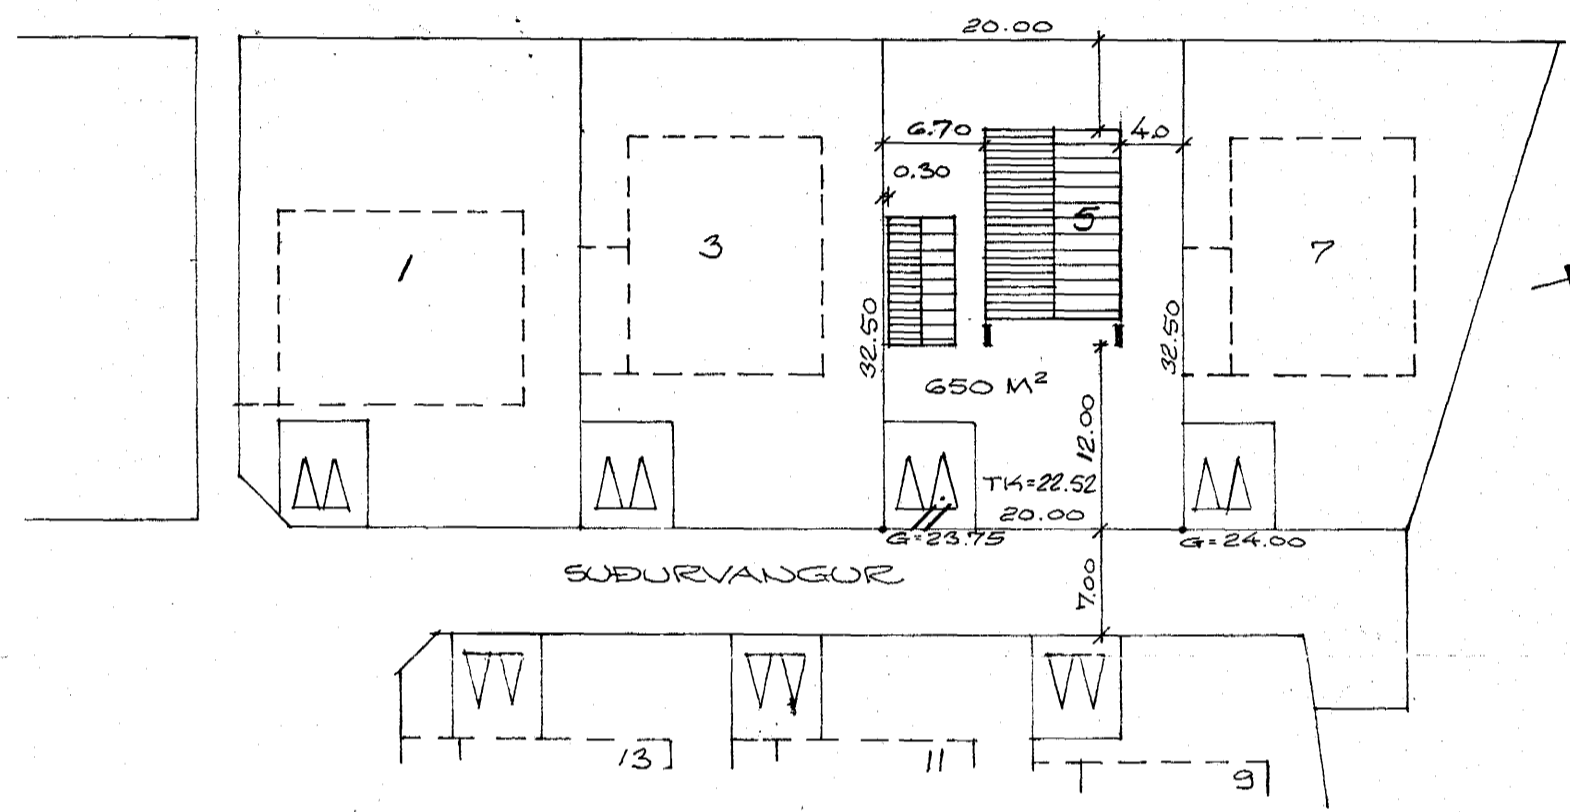


Samþykkt á fundi bygginga-  
nefndar þ. 4/11 1981  
BYGGINGAFULLTRÚGIN  
Í HAFNARFIRDI  
E. Þ. Gunnarsson

Ganga skal frá opnu  
eldstæði í samráði við  
slökkviliðsstjóra

28/82 Samþ. þ.  
Kjall. myndir bulg.

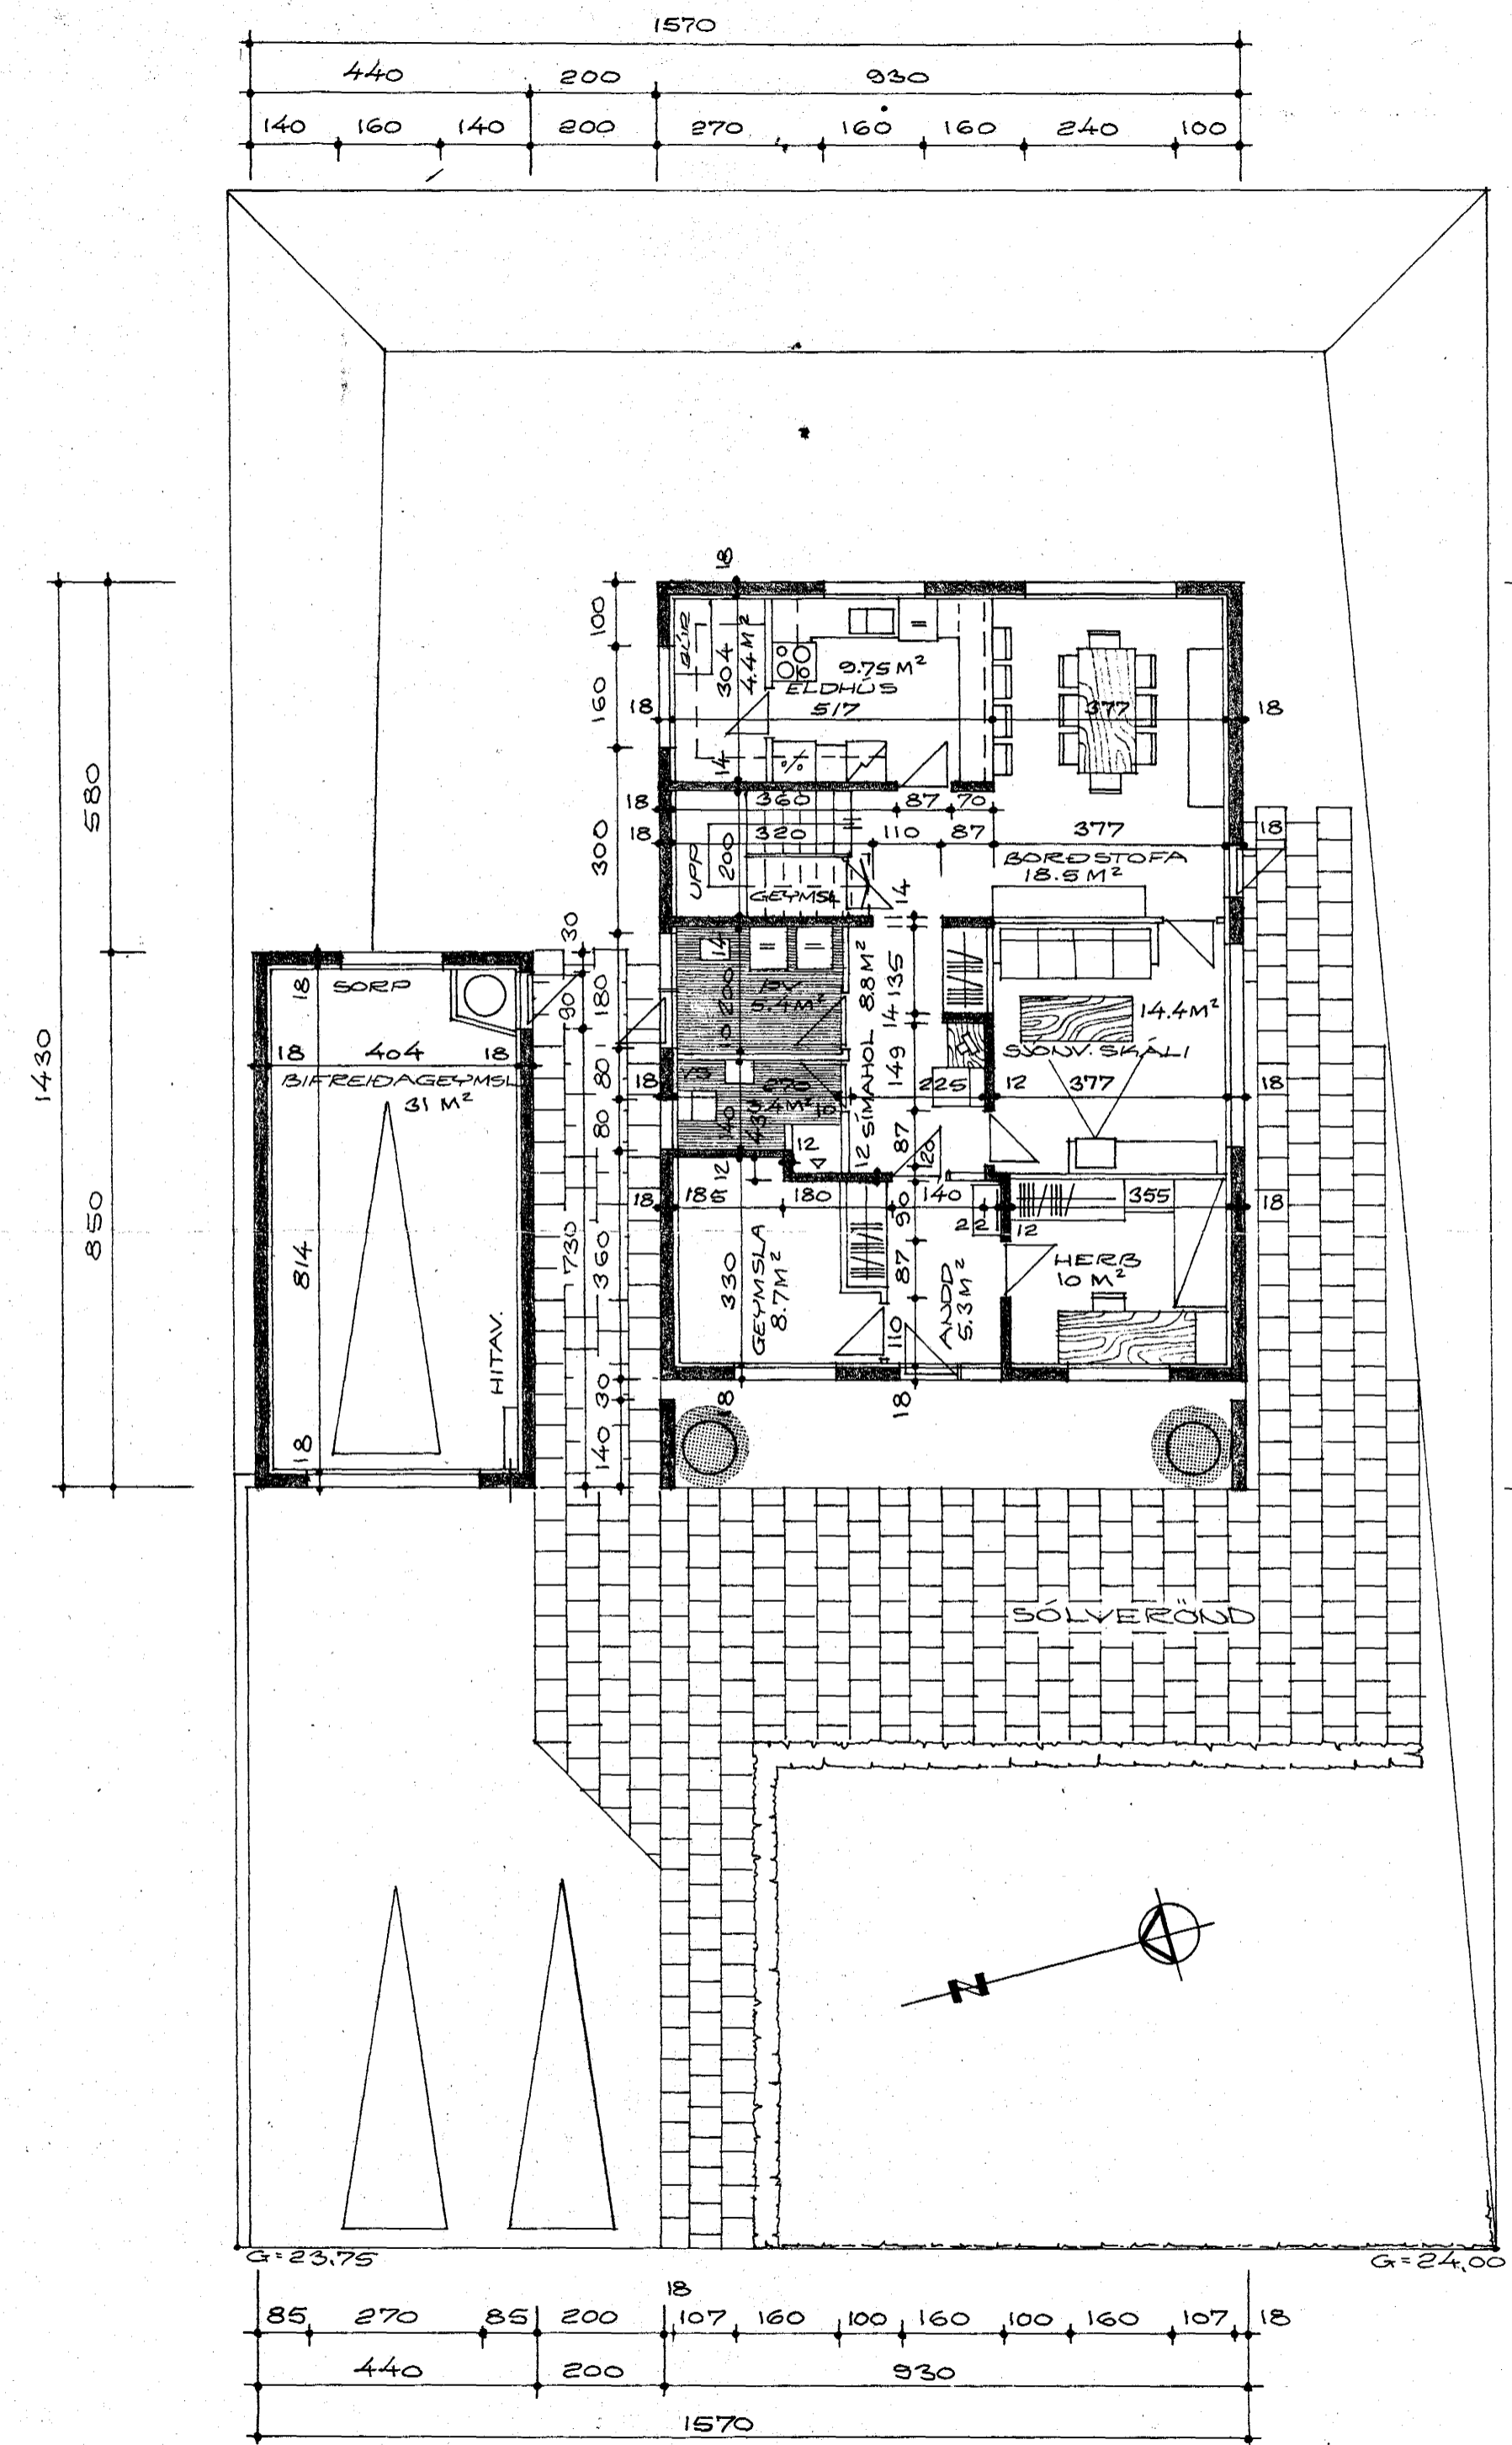

AFSTÖÐUMYND, M = 1:500

FLATARMÁL HÚSS = 117.18 M² BRÚTTÓ  
 FLATARMÁL EFRI HÆÐAR = 90.0 M² NETTÓ  
 FLATARMÁL JARÐHÆÐAR = 104.4 M² NETTÓ  
 FLATARMÁL BIFREIDAGEYMSLU = 37.4 M² BRÚTTÓ  
 FLATARMÁL BIFREIDAGEYMSLU = 30 M² NETTÓ

680 m²  
121 m³  
801 m³

NÝTINGARHLUTFALL =  $\frac{117.18 + 37.4}{650} = 0.234$   
 NÝTINGARHLUTFALL =  $\frac{104.4 + 90.0}{650} = 0.30$

KÓLDUNARTÖLUR:  
 ÚTVEGGIR, VEGIR MEDALGILDI, K=1.0  
 GÓLF, K=0.3  
 ÞAK, K=0.4

8530-0050 01  
02

SUBURVANGUR NR. 5  
 HAFNARFIRDI Í SEPTEMBER 1981  
 ARNARHRAUNI 47 50587

Arnald Magnússon FKI