
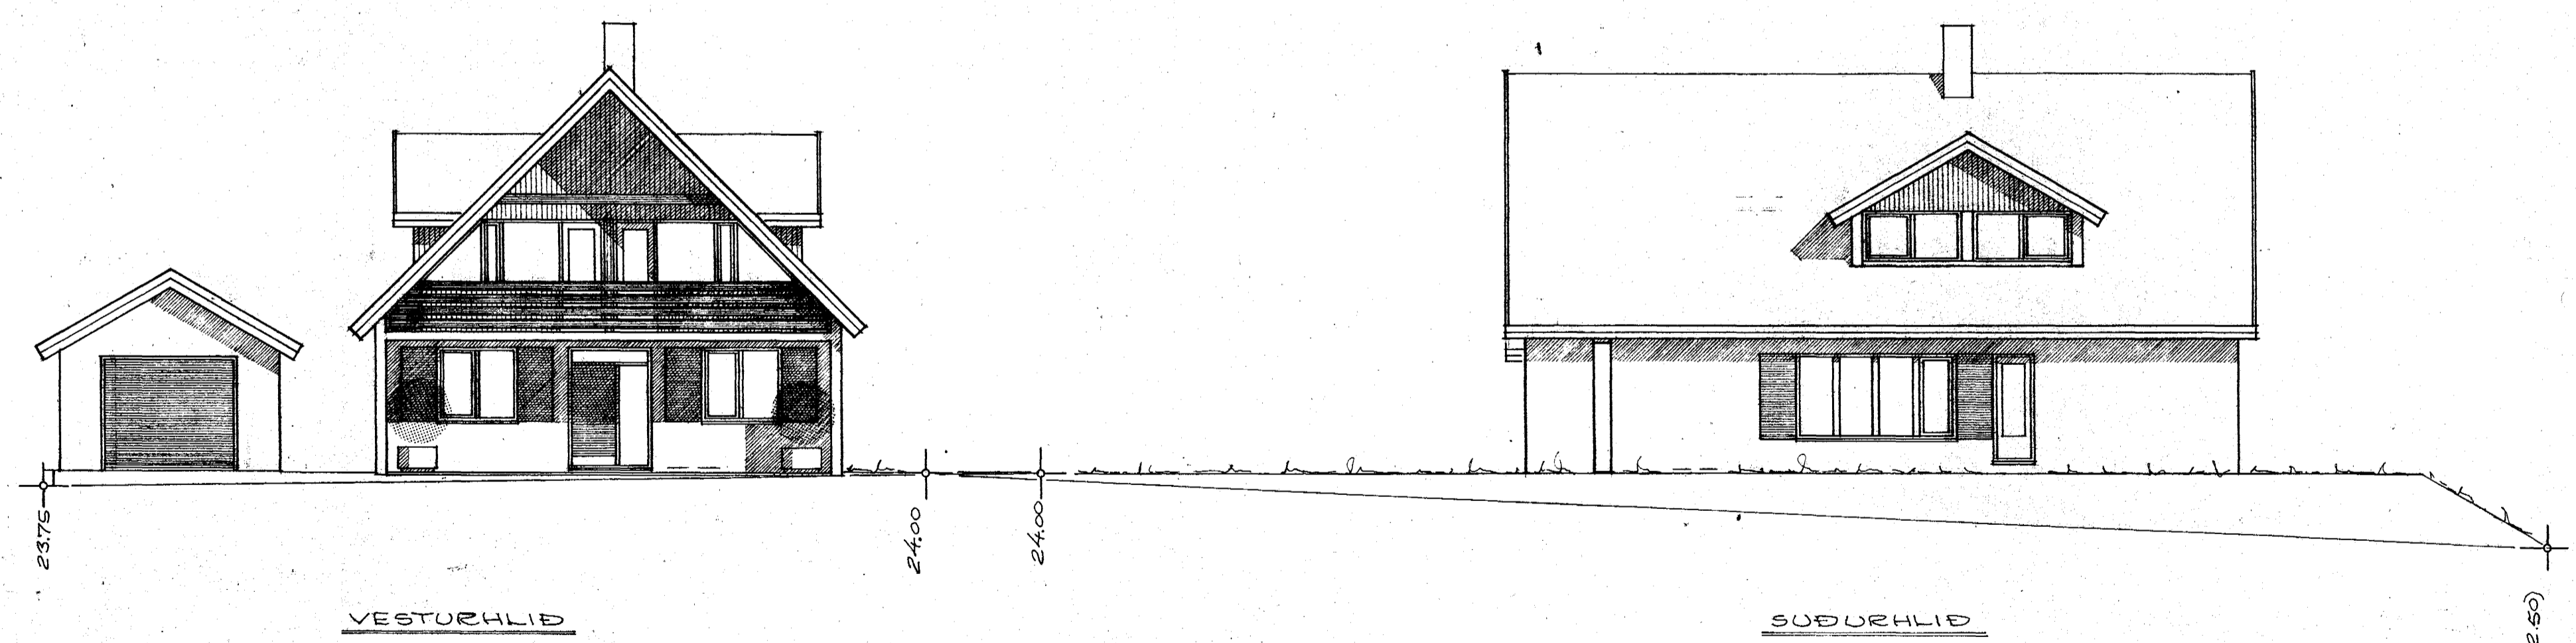


Samþykkt á fundi bygginga-
nefndar þ. 4/11 1981
BYGGINGAFULLTRÚÐ N
Í HAFNARFIRÐI
[Signature]

Ganga skal frá opnu
eldstæði í samráði við
atvikaáskrá

20/1 '82 *[Signature]*
Gyðnis myndir 51/9.

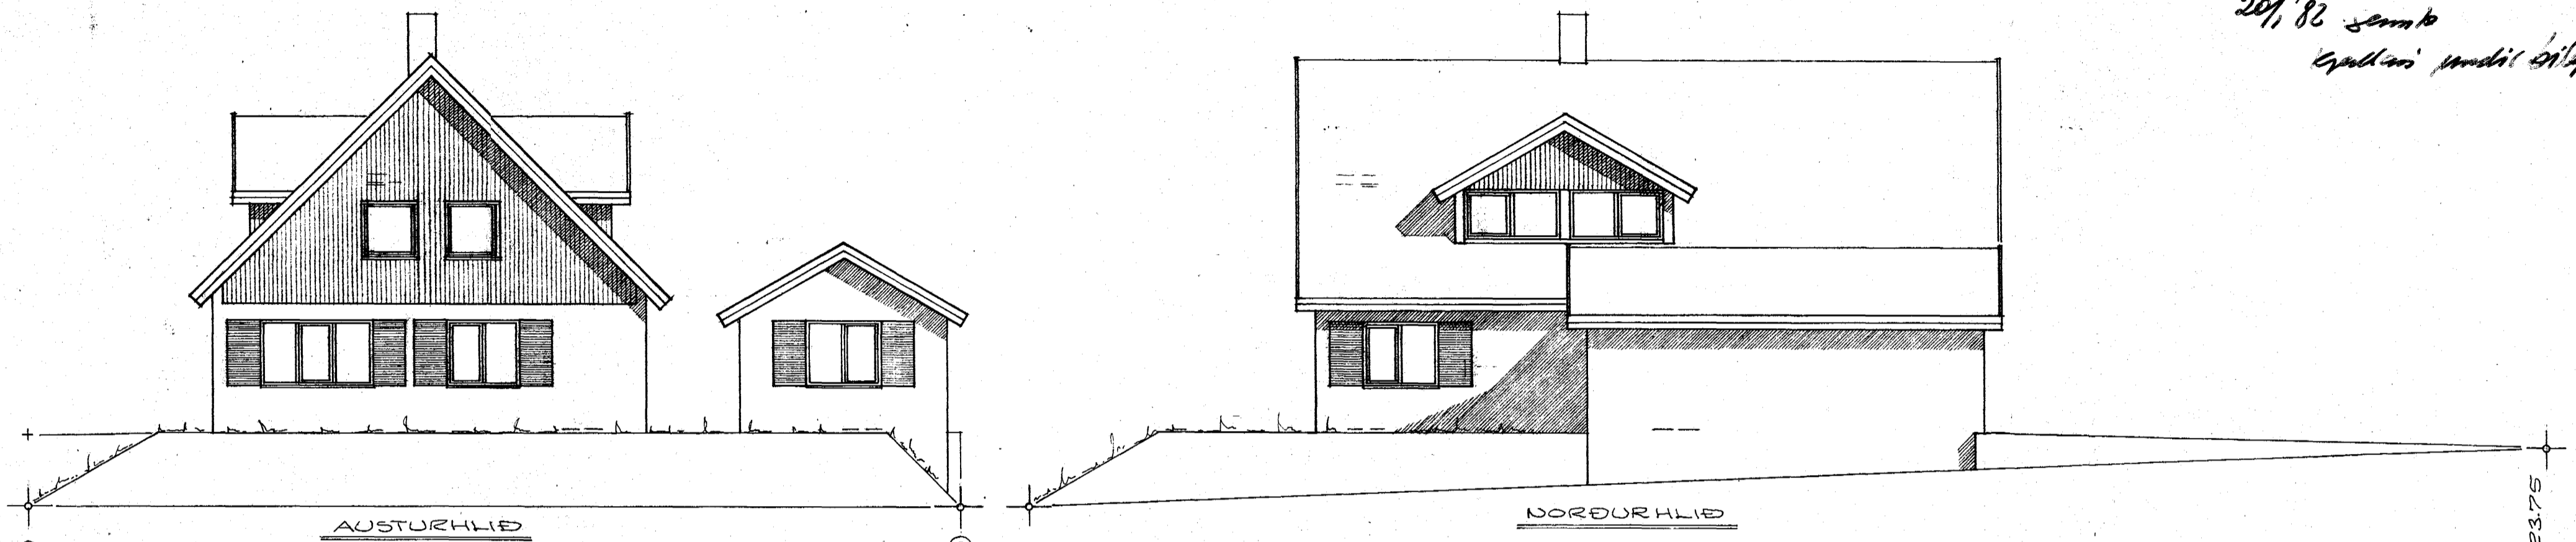

8530-0050 01
02

SÚÐURVANGUR NR. 5
HAFNARFIRÐI Í SEPTEMBER 1981
ARNARHRAUNI 47, 60687

Anna Magnúsdóttir