



Samþykkt á fundi bygginga-
nefndar þ. 4/11 1987
BYGGINGAFULLTRÚNN
Í HAFNARFIRDI
E. Jónsson

Ganga skal frá önnu
eldstöði í samræði við
stökkvélssíðara


20/10 82 samþ. fr.
Agullinn smíði
bitg.

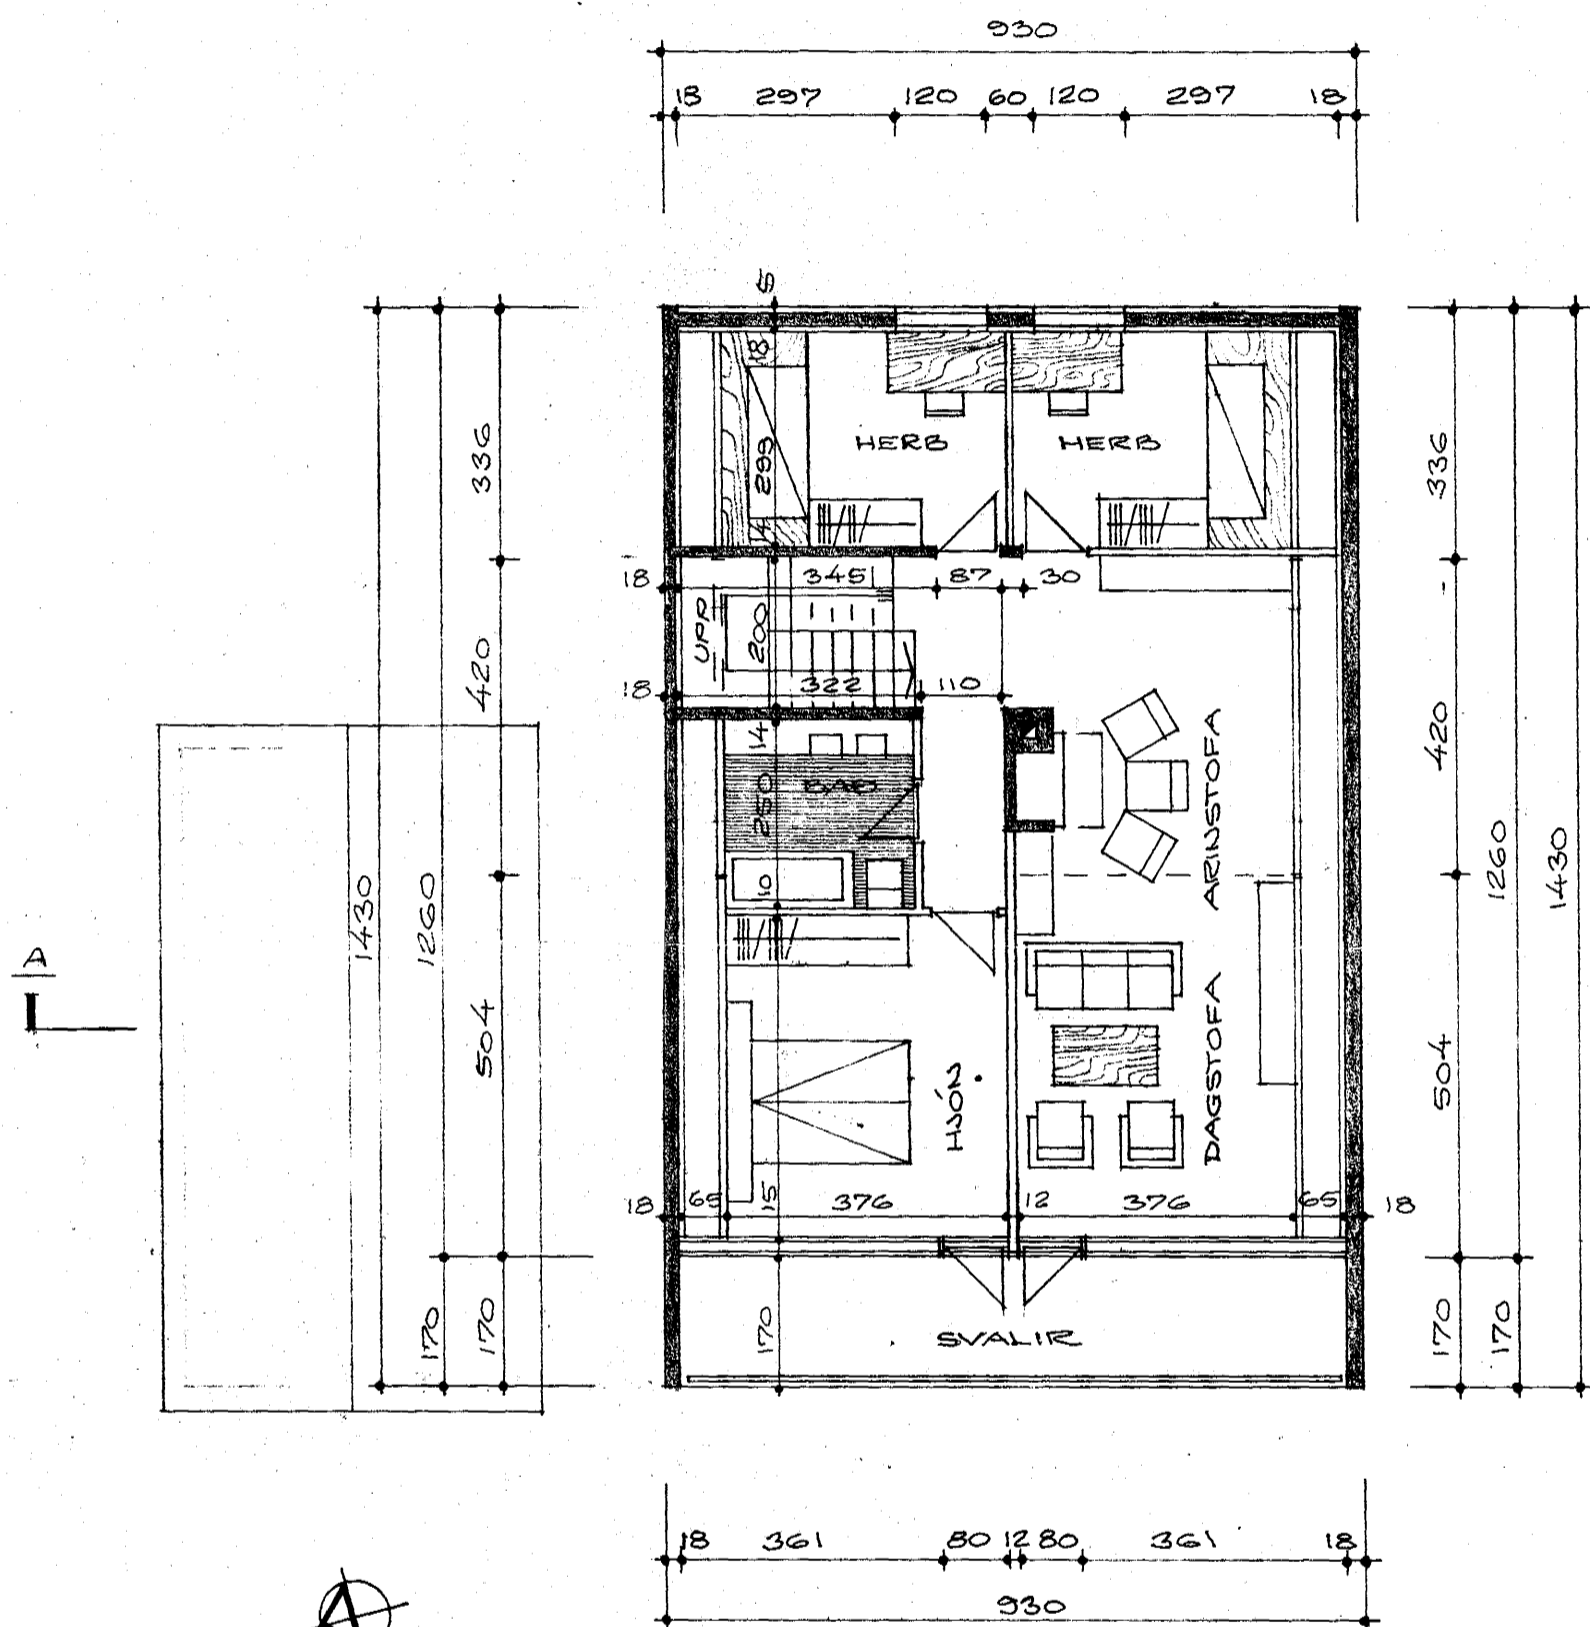

GRUNNMYND EFRRI HÉÐAR, M=1:8100

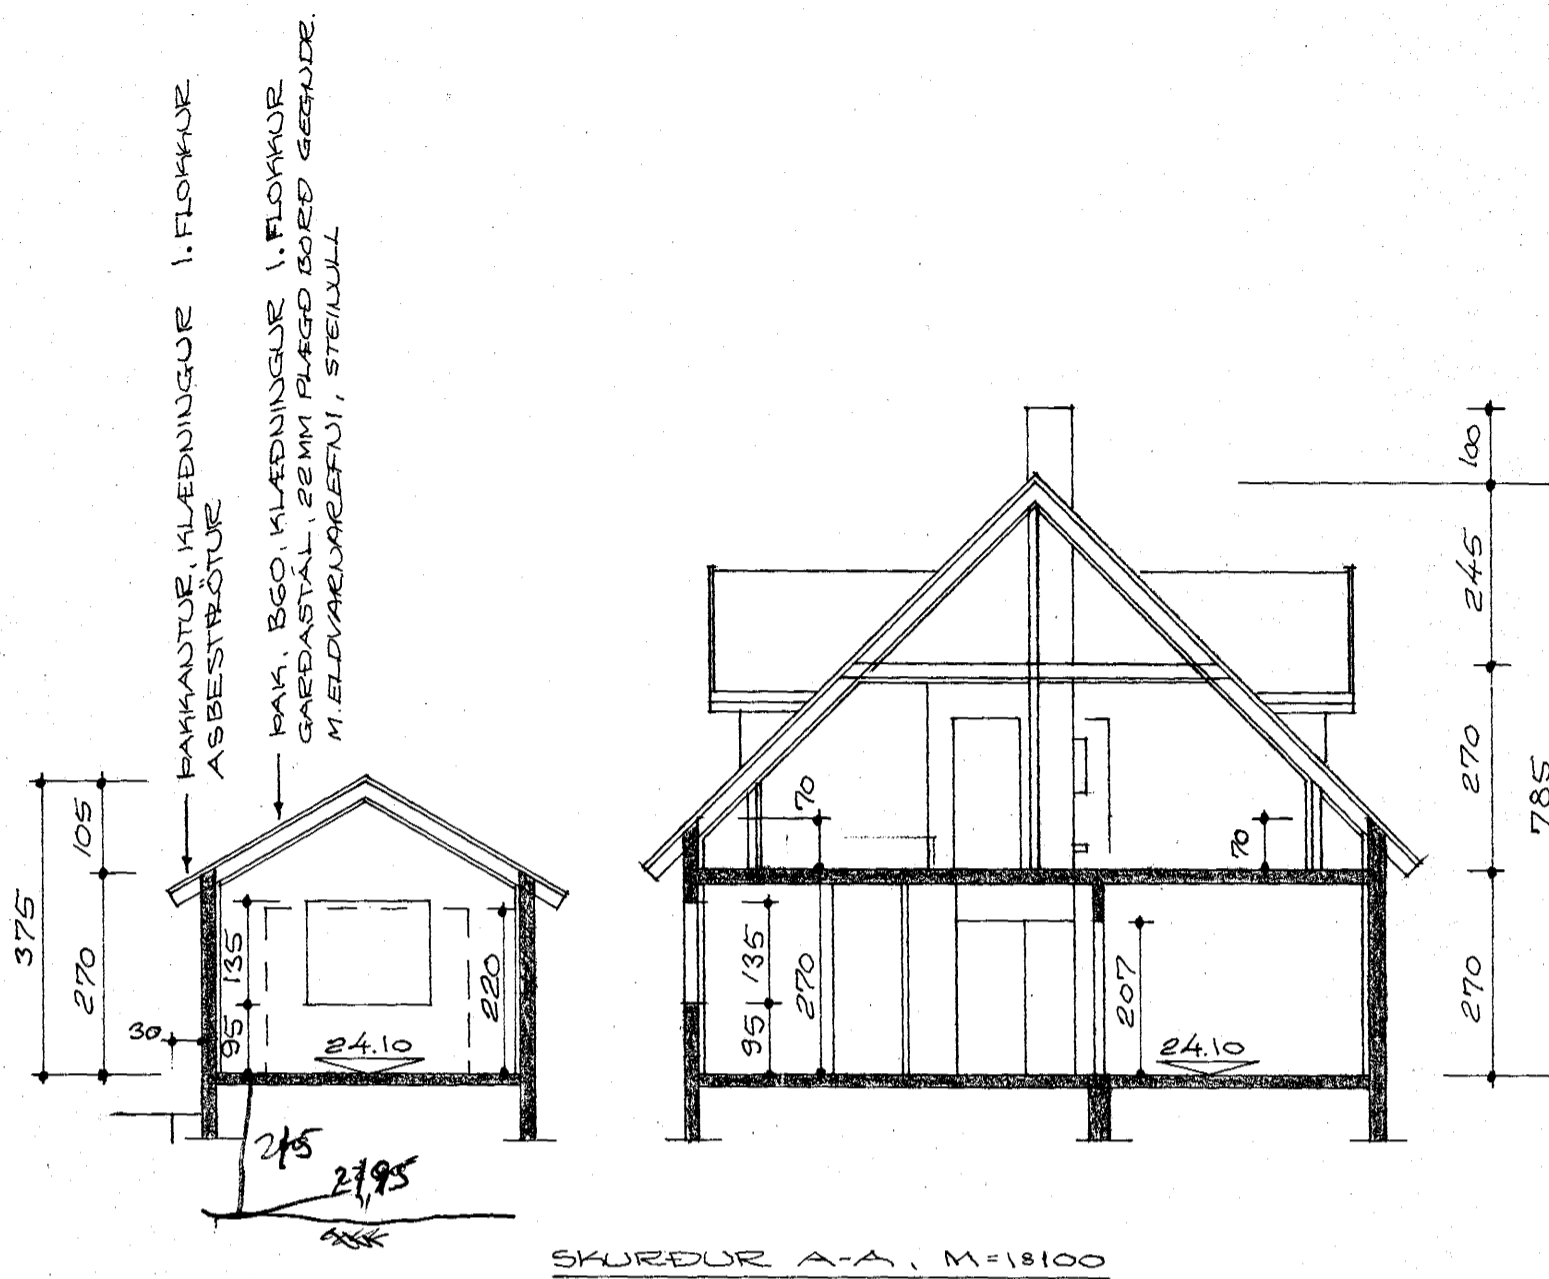

SKURÐUR A-A, M=1:8100

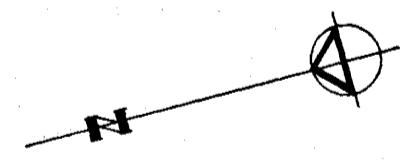

8530-0050 01
02

SÚÐURVANGUR NR. 5
HAFNARFIRDI Í SEPTEMBER 1981
ARNARHRAUNI 47, 50587

Agullinn smíði