
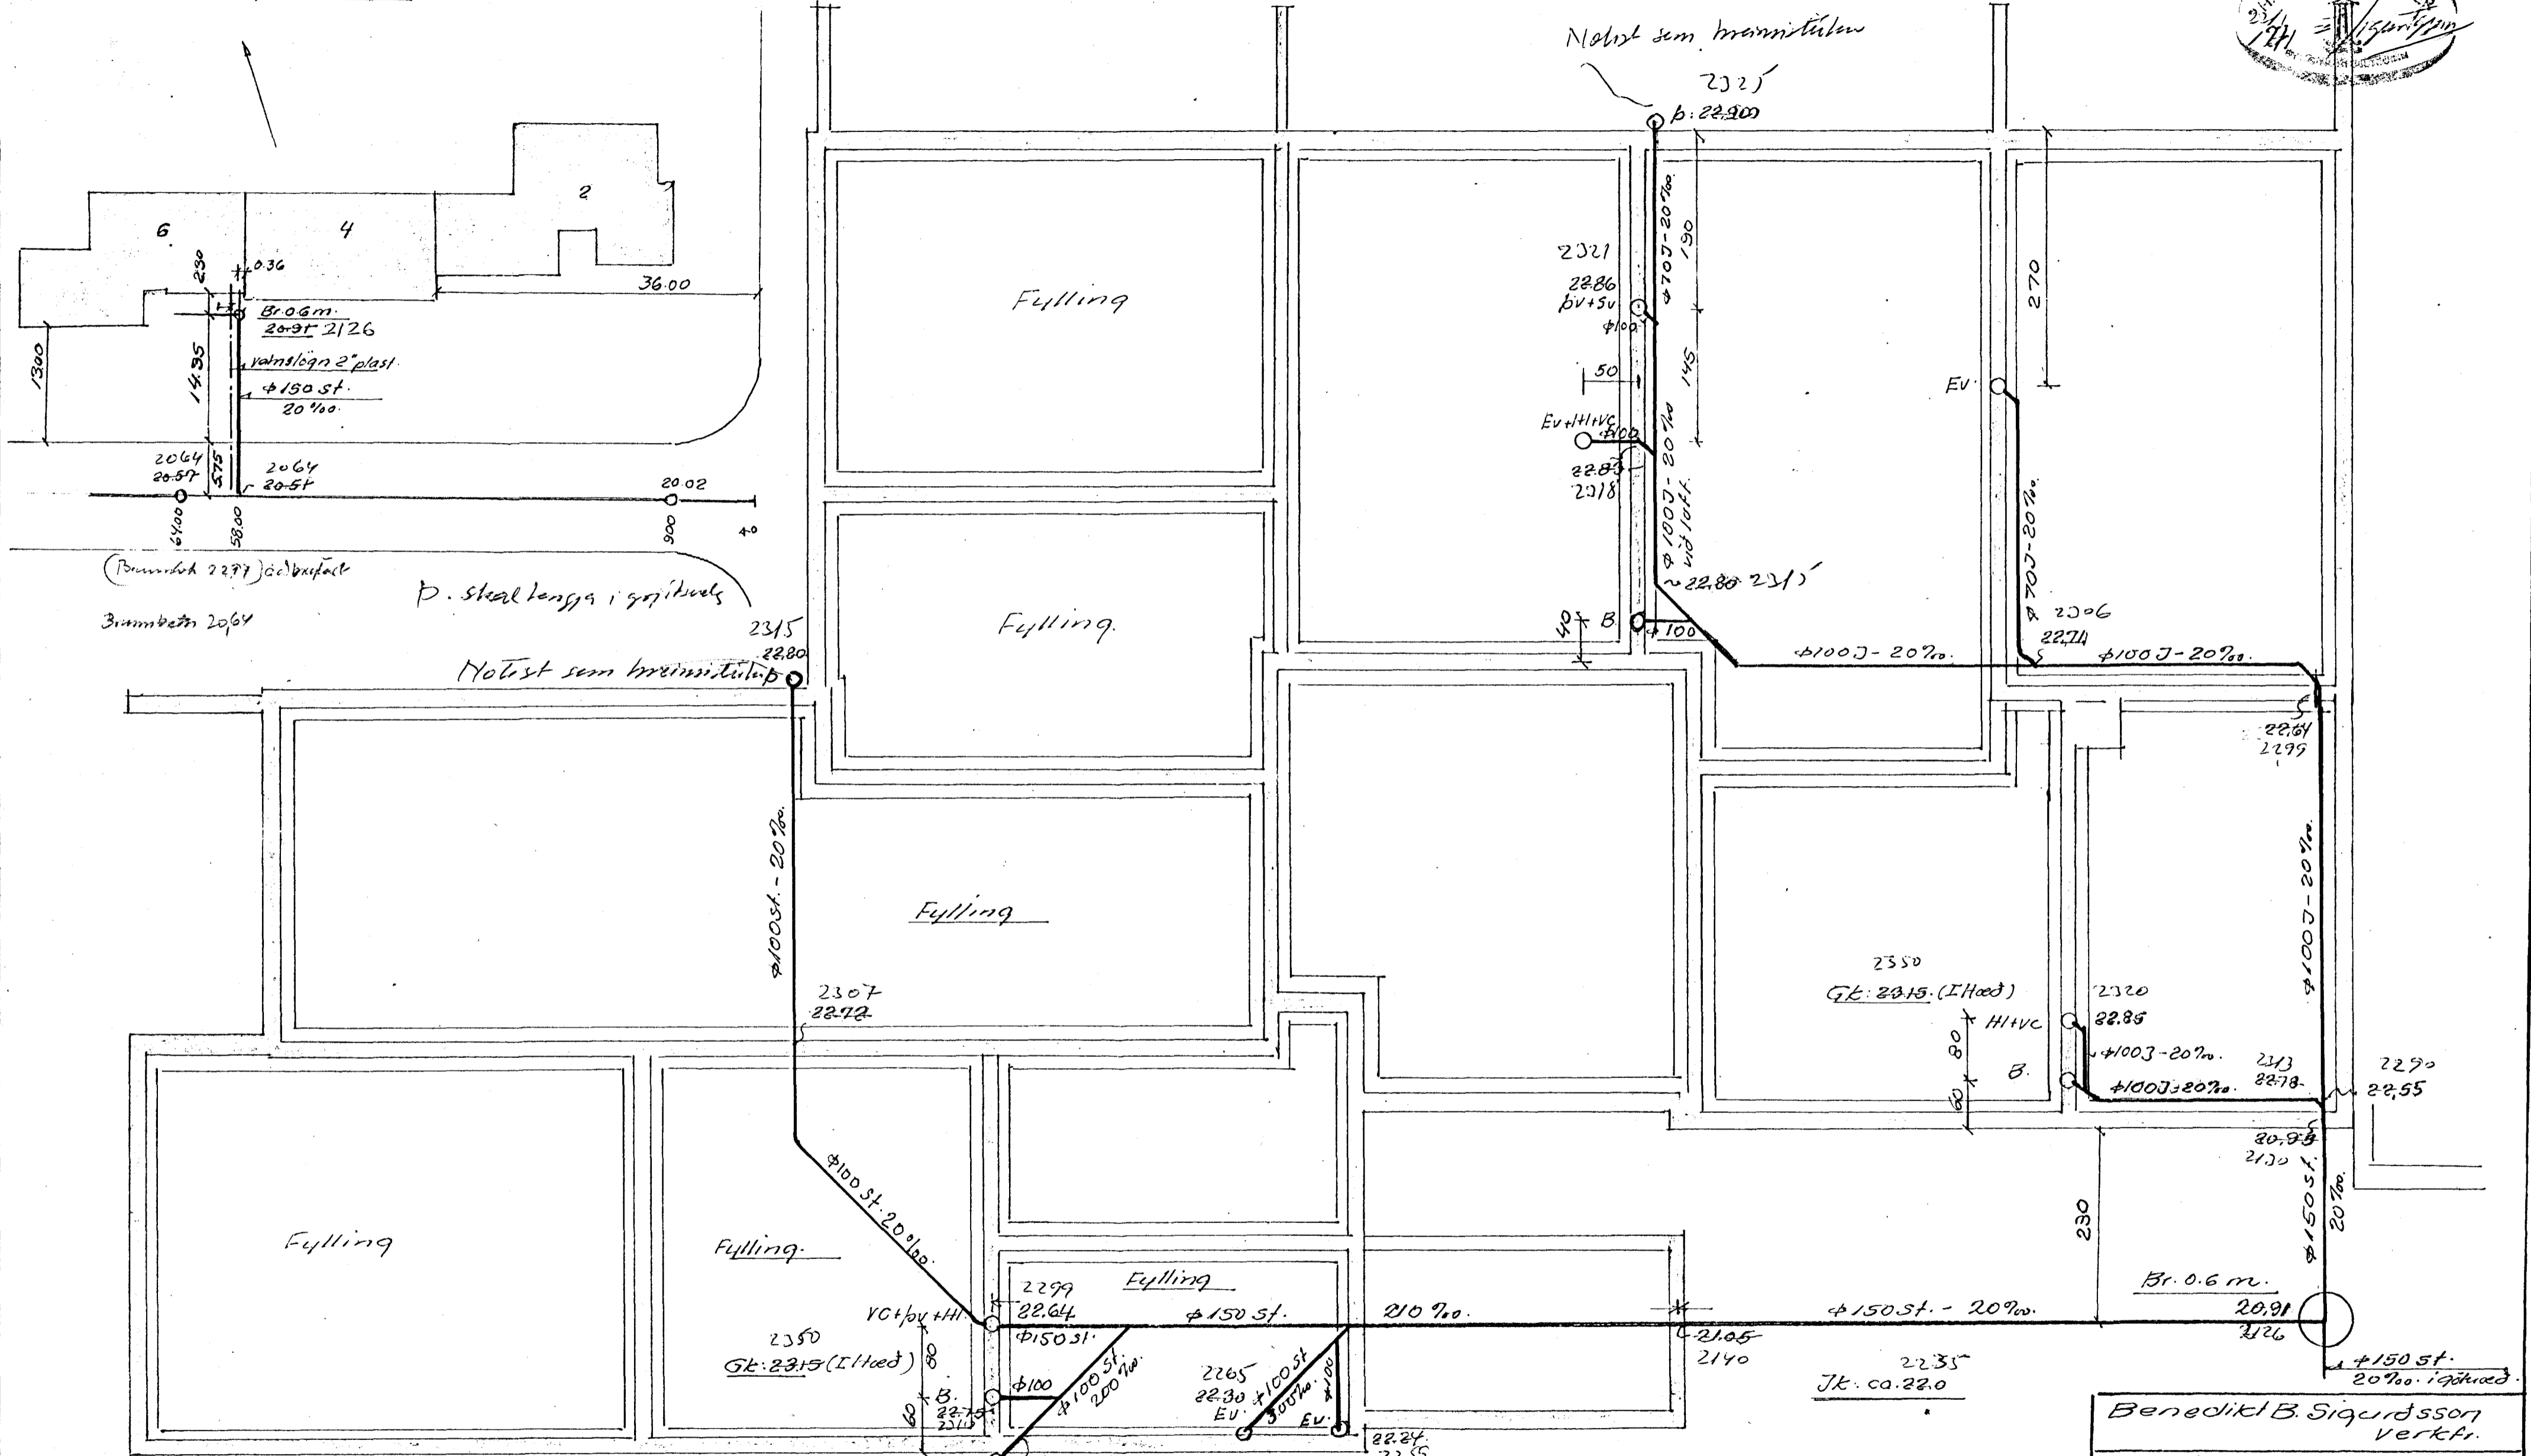


Afstöðumynd 1:500

p. stál tengja í gyltívæls.

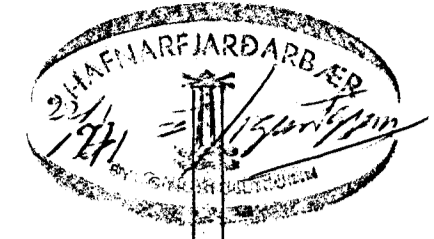

(Bundit 2277) Gólfplatt
Bundit 2064

p. stál tengja í gyltívæls

Notist sem bræmsitúla

Notist sem bræmsitúla
p. stál tengja í gyltívæls

Etmi og frágangur lagna fylgi reglum og kröfum gerðum í Hafnarfj.kaupskd

NB. Niðurföll í kjallara frá hitaklela, sorpgæmski; sem og niðurföll frá kjötröppum og svöllum tengjast beint í hraunid á ábyrgð byggi og með samb. byggtu

Benedikt B. Sigurdsson Verkt.		
Suðurvangur - HF.		
M.	1:50 1:500	Frænnslislögn
D.	Sep '70	Grunnlögn Afstöðurnynd.
Nr.	1. 61.	Bun. B. Sigurdsson