


Grunnmynd 1.2.09 3. hæð 1:100

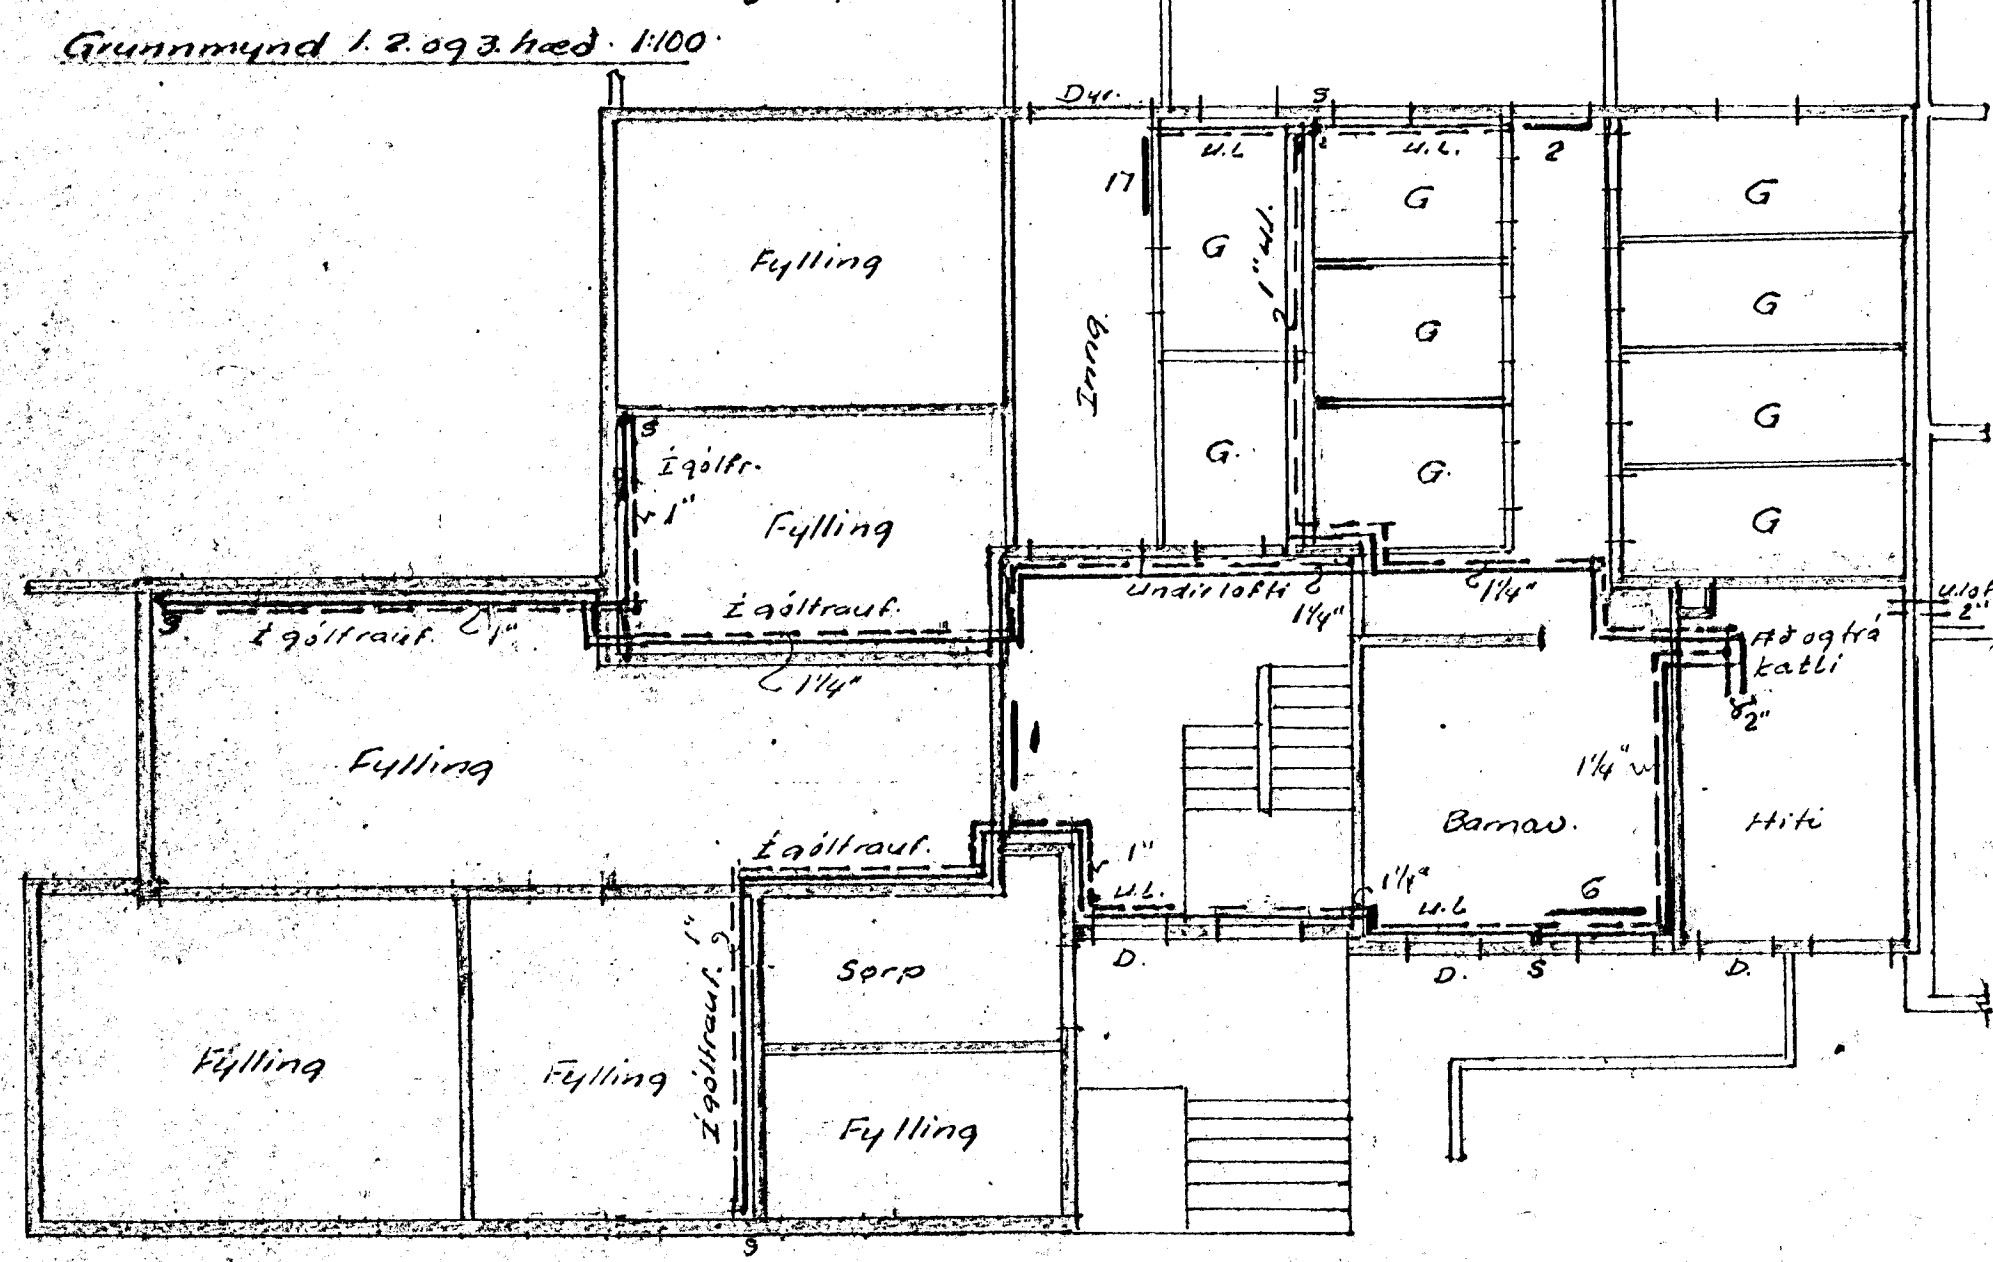

Helluoknar 82/mm

Nr.	Kjallari			1. Hæð			2. Hæð			3. Hæð		
	Hæð	Langd	Teng.	Hæð	Langd	Teng.	Hæð	Langd	Teng.	Hæð	Langd	Teng.
1	800	1210		600	320		600	320		600	320	
2	600	580		600	580		600	370		600	470	
3				450	2000	V-H	450	1910	V-H	450	1580	V-H
4				600	740		600	530		600	630	
5				600	420		600	320		600	370	
6	600	1000		600	630		600	470		600	530	
7				600	790		600	630		600	680	
8				600	370		600	320		600	320	
9				600	370		600	320		600	320	
10				600	530		600	370		600	420	
11				600	580		600	470		600	530	
12				600	1910	V-H	600	1000		600	1100	
13				450	2400	H-V	450	1790	H-V	450	2000	H-V
14				600	530		600	320		600	370	
15				600	790		600	530		600	630	
16				450	2300	V-H	450	1790	V-H	450	2000	V-H
17	600	680		600	530		600	370		600	420	
18				600	370		600	320		600	370	
19				600	320		600	320		600	320	
20				600	1210							

A öllum öfnum eru 28 stutar, nema á öfnum nr: 3; 12; 13; 16; 20 og öfnum nr 10 og 6 í kjallara. þar er stutastærð 1/2".
Lofttæming á öllum öfnum og vatnstæming á kjöfnum.

Efni og frágangur lagra fylgi reglum um hitalagnir í Hafnarhárdarkaupstað.

27-4-71

Teikn. breytt og leiðrétt í samráði við legu lagrar og öfna.
B.B.S.

Benedikt B. Sigurðsson verkfr.		
Sudurvangur 6 Hf.		
M.	1:100	Hitalagnir
D.	núv.	Staðsetning öfna
Nr.	61	Öfnastera
Bun. B. Sigurðsson		