


Rúmmynd 1:50.

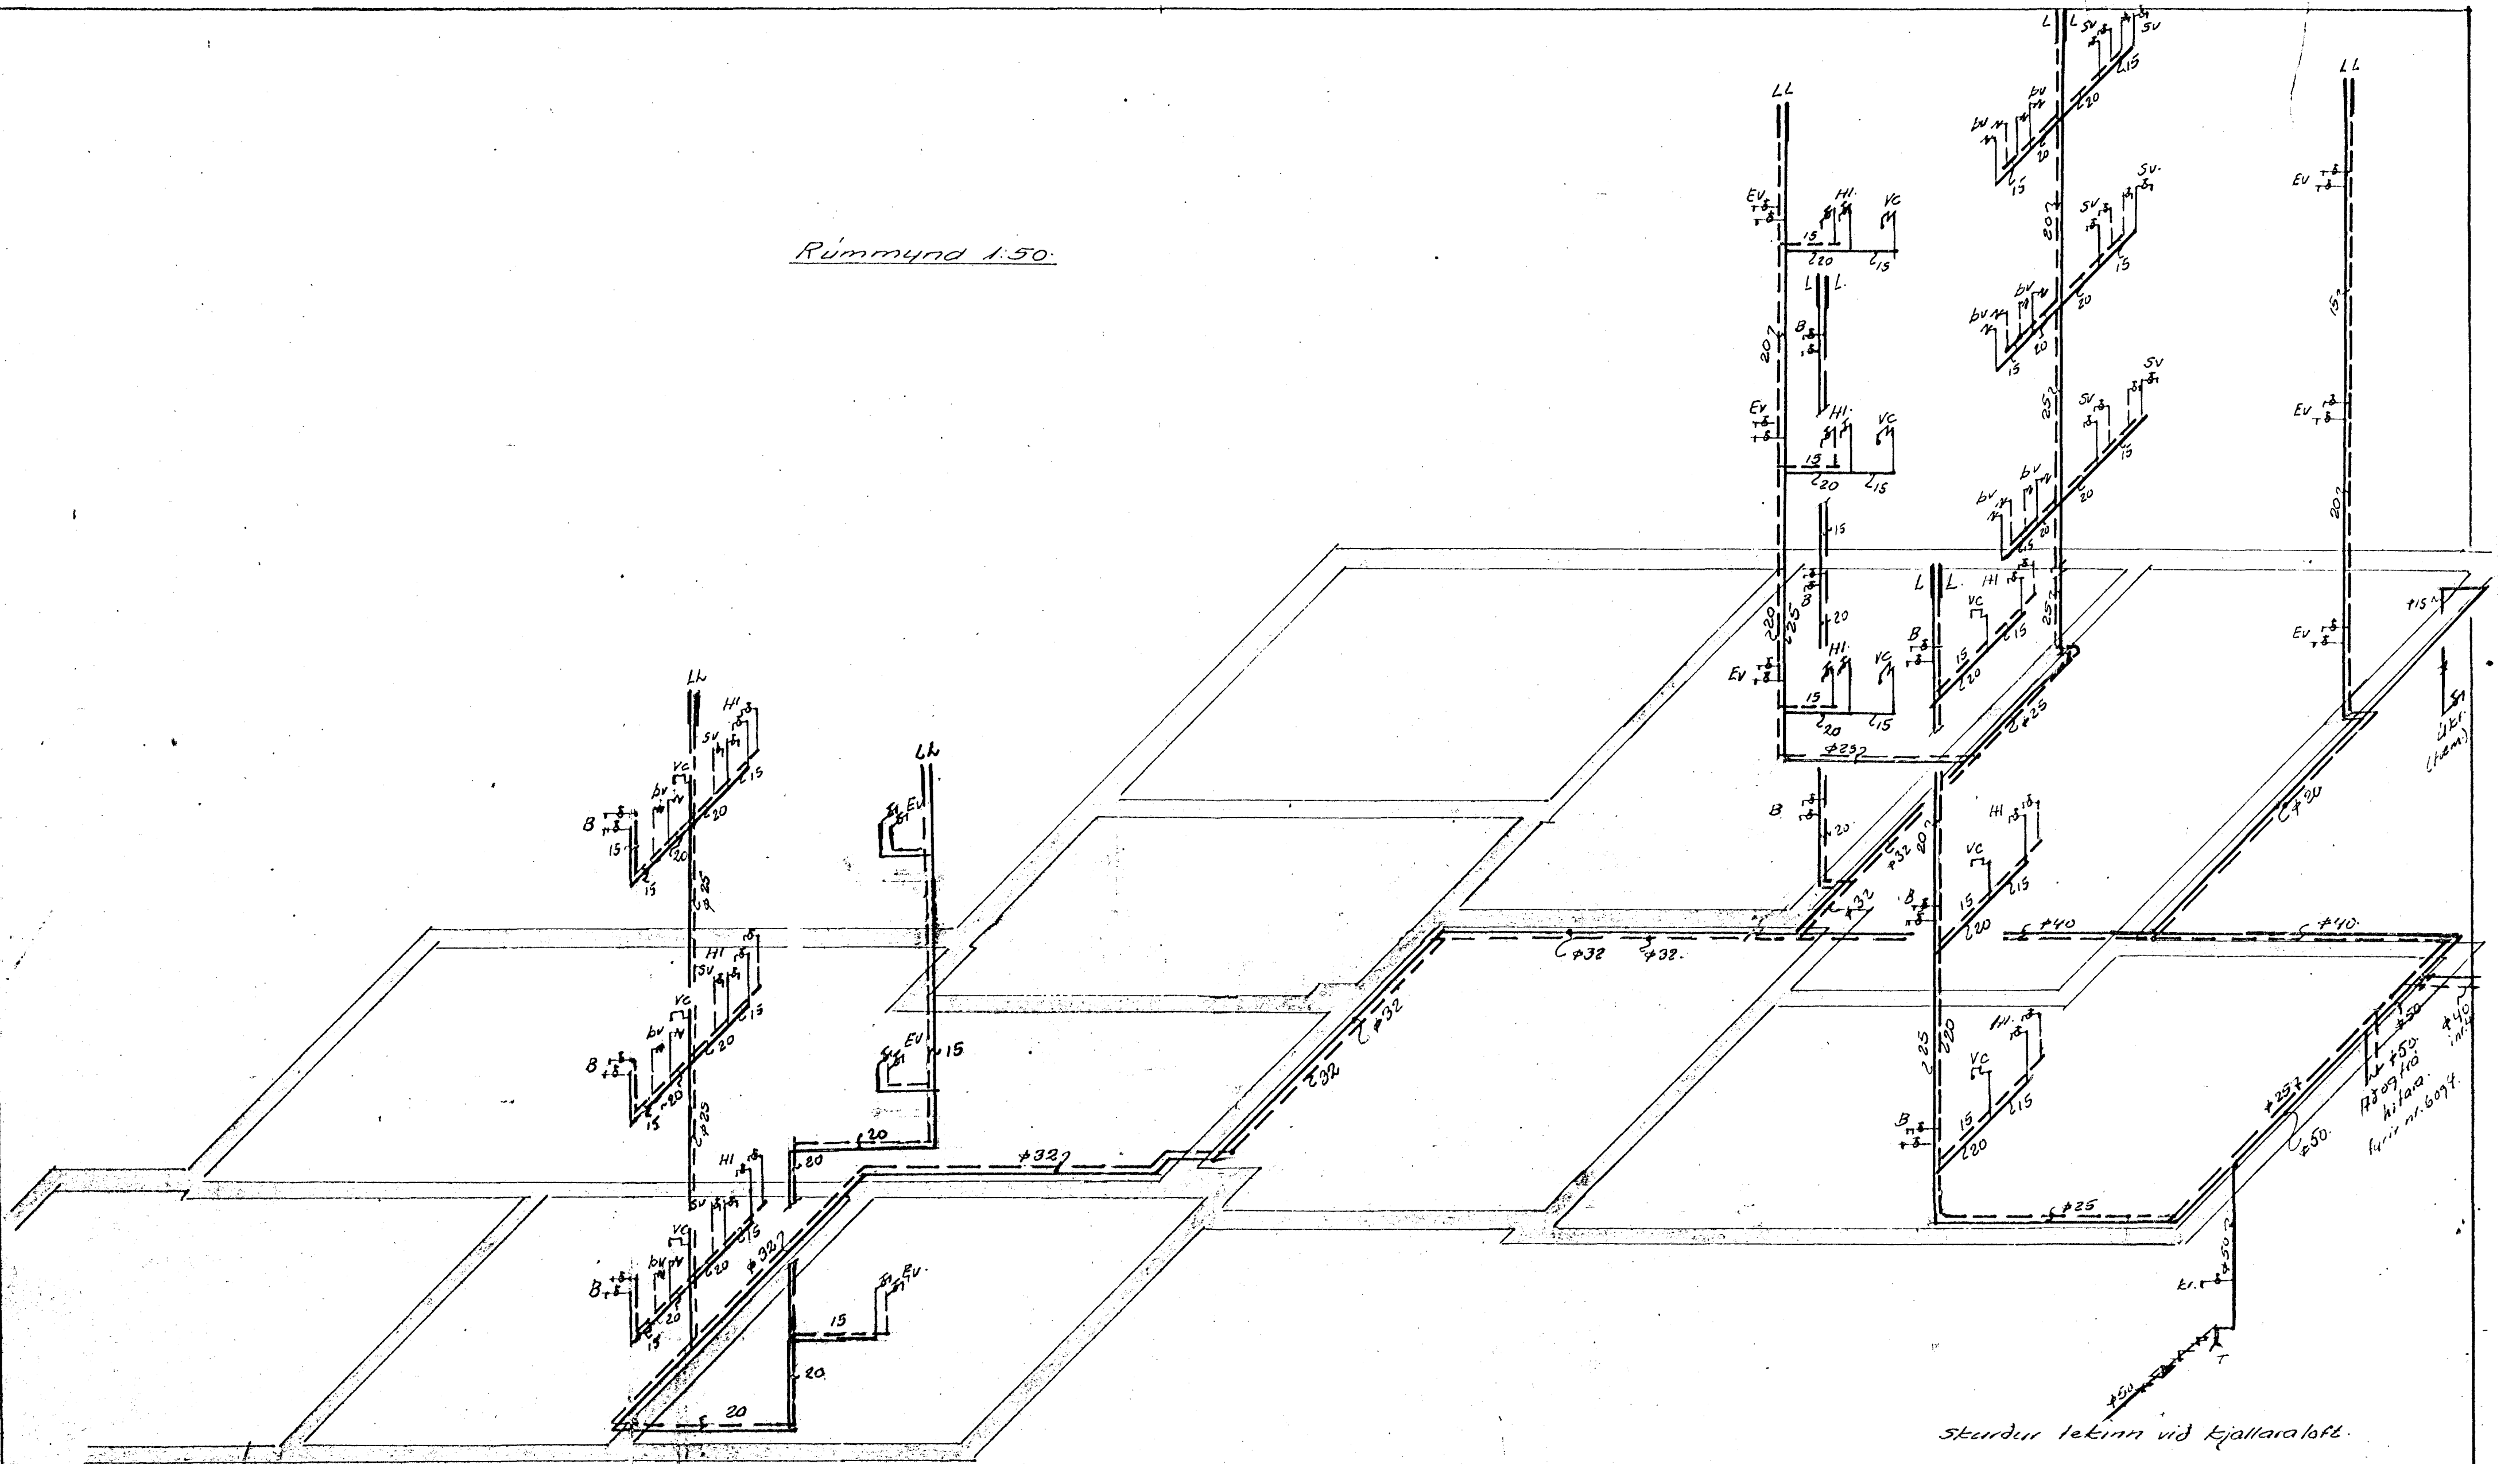

Skurður tekinn við kjallara loft.

28-4-71.

Teikna breytt í samræmi við legu lafnar.
Bun. B. Sig.

Benedikt B. Sigurðsson veftr.		
Sudurrangur 6		
M.	1:50	Vatnsloagn
D.	okt '70	Rúmmynd
Nr.	2. bl.	Bun. B. Sigurðsson