



Skematísk tengimynd

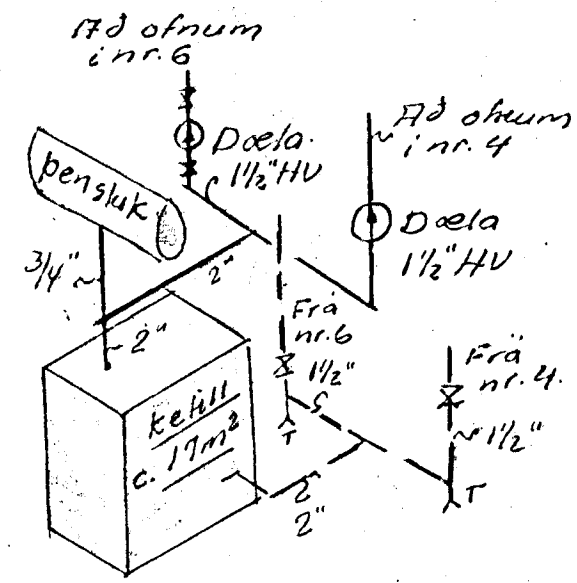

Dæla 1 1/2" HV t.d. Bell og Gossett.
 Kottskrifa og órnloki, tvískilli-
 loki, víðurkenndur, með mikilli
 mótstöðu á hverjum önni.
 Órnkrana stillist þannig að allt
 kerfið hitni jafnt.

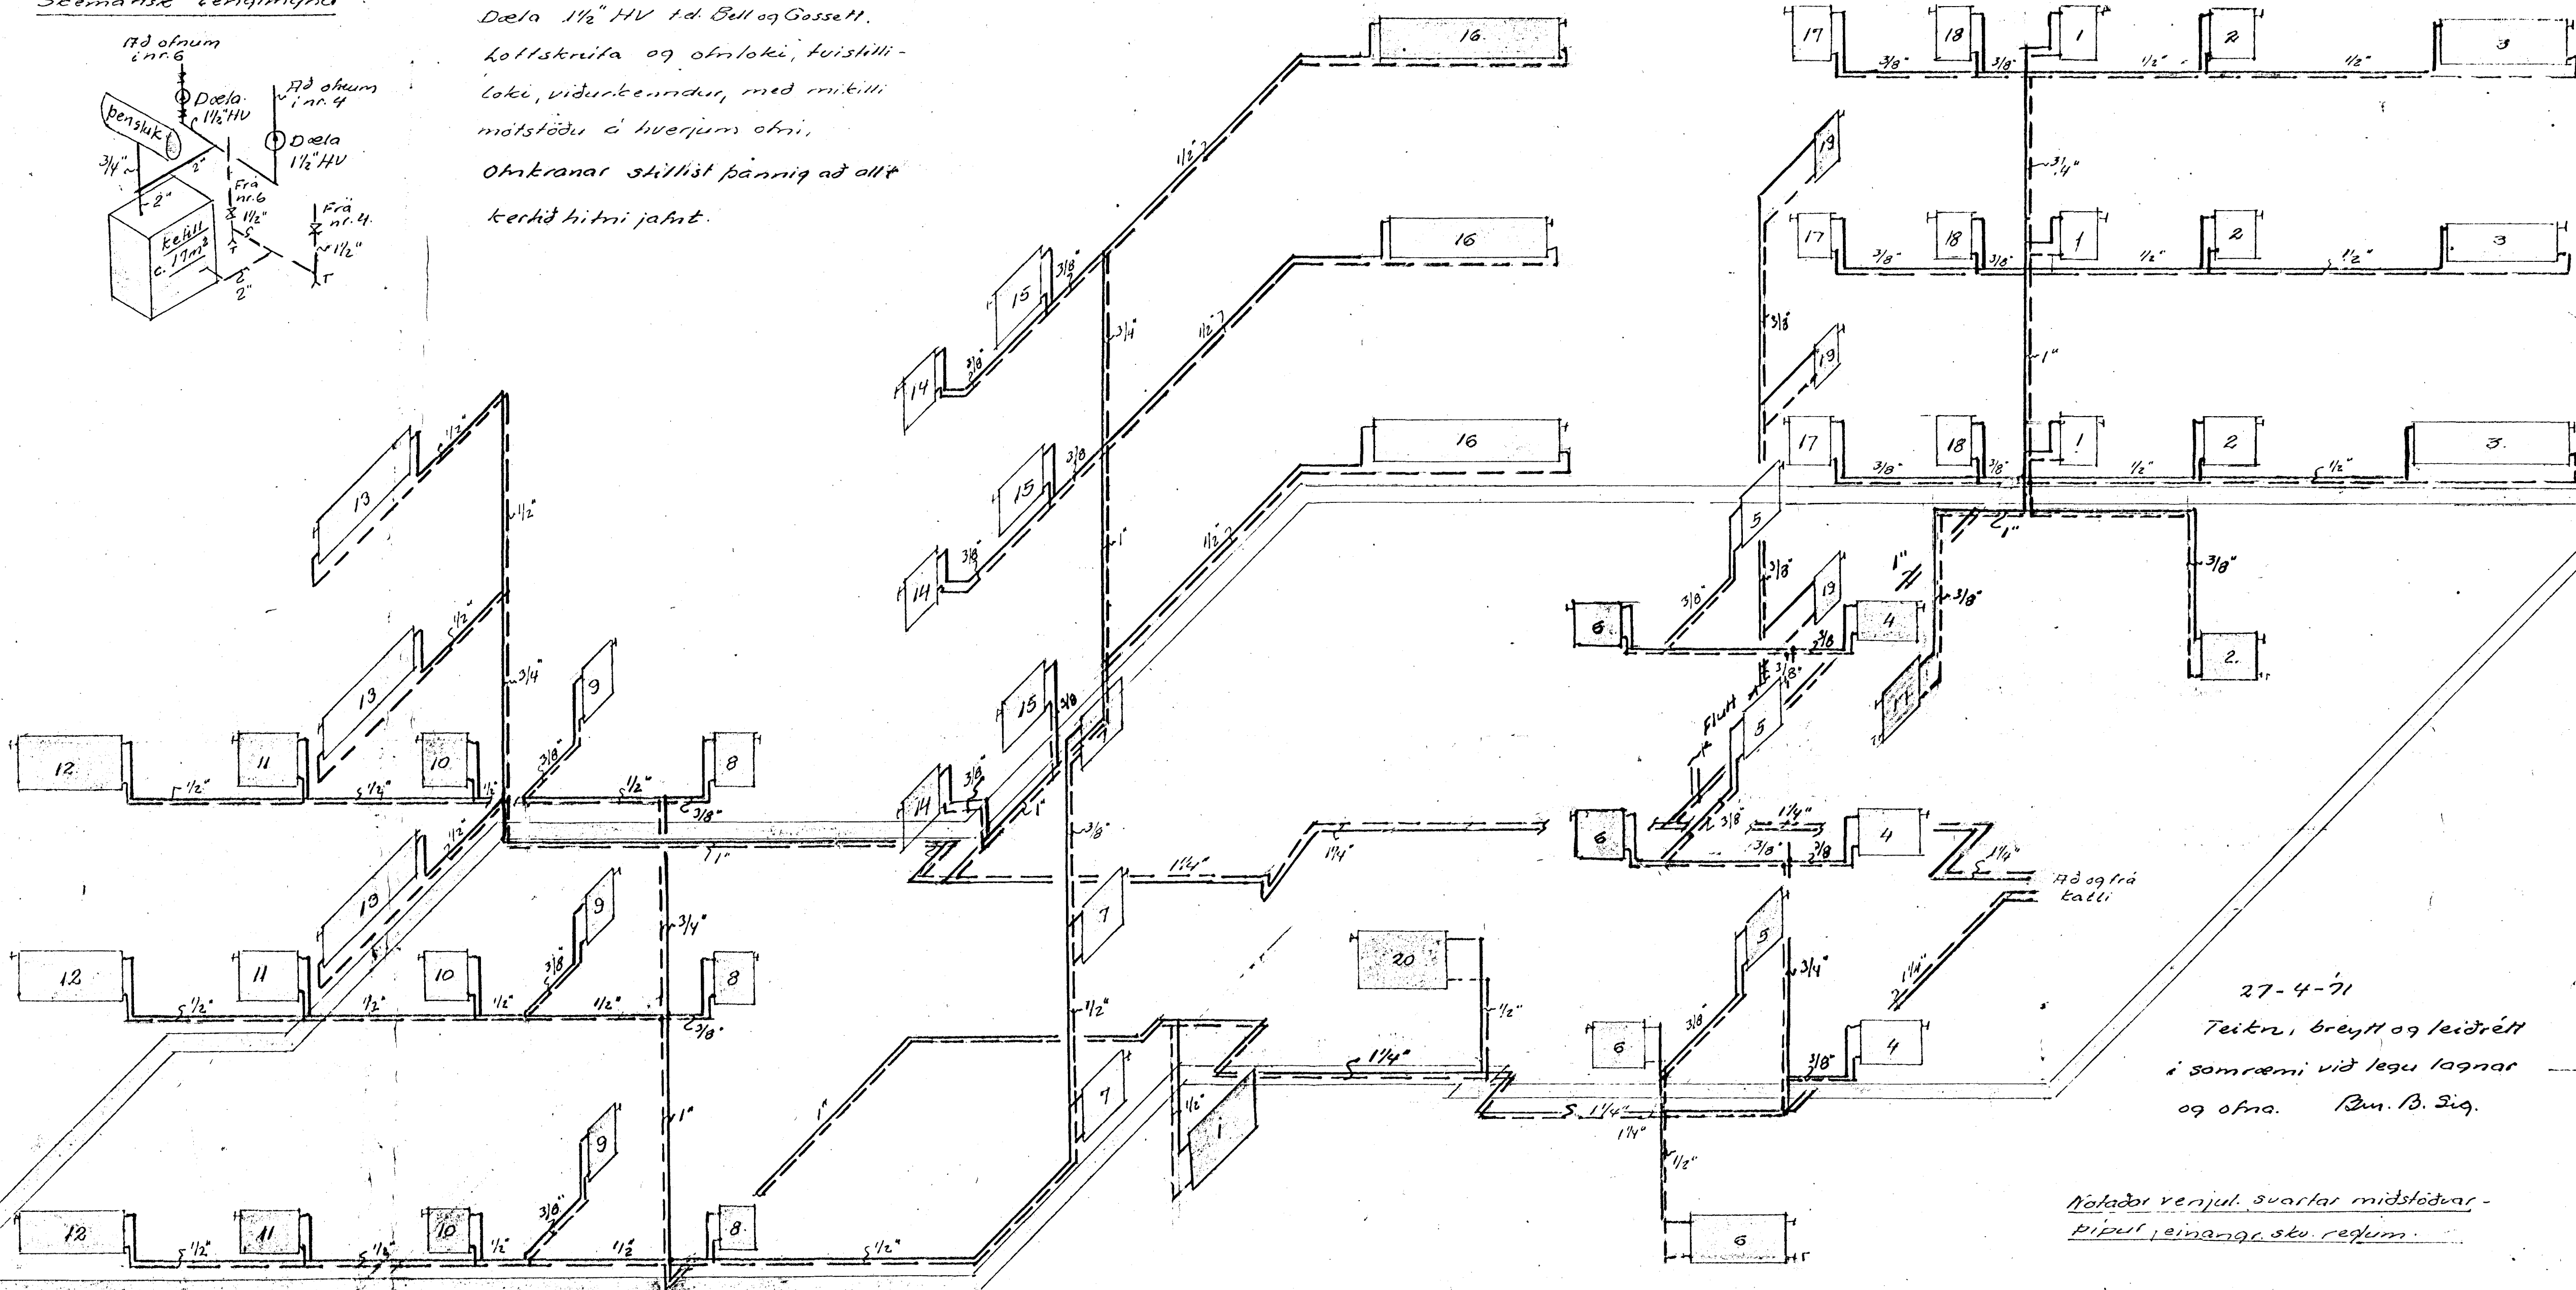

27-4-71
 Teikn. breytt og leiddrétt
 í samræmi við legu lagnar
 og öfna. Þen. Þ. Sig.

Notaðar renjul, svartar miðstöðvar-
 pípur, einangr. stu. reglum.

Benedikt B. Siquidsson, verkfr.		
Sudurvangur 6. Hf.		
M.	1:50	Hitalögn
D.	hótt 70	Rúmmynd Leiddslukerfi
Nr.	2. bl.	Þen. Þ. Siquidsson