
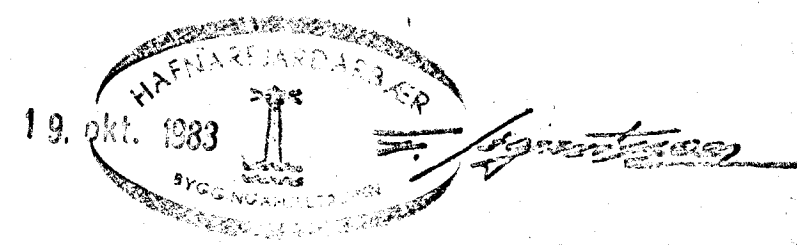


KERFISMYND 1:50

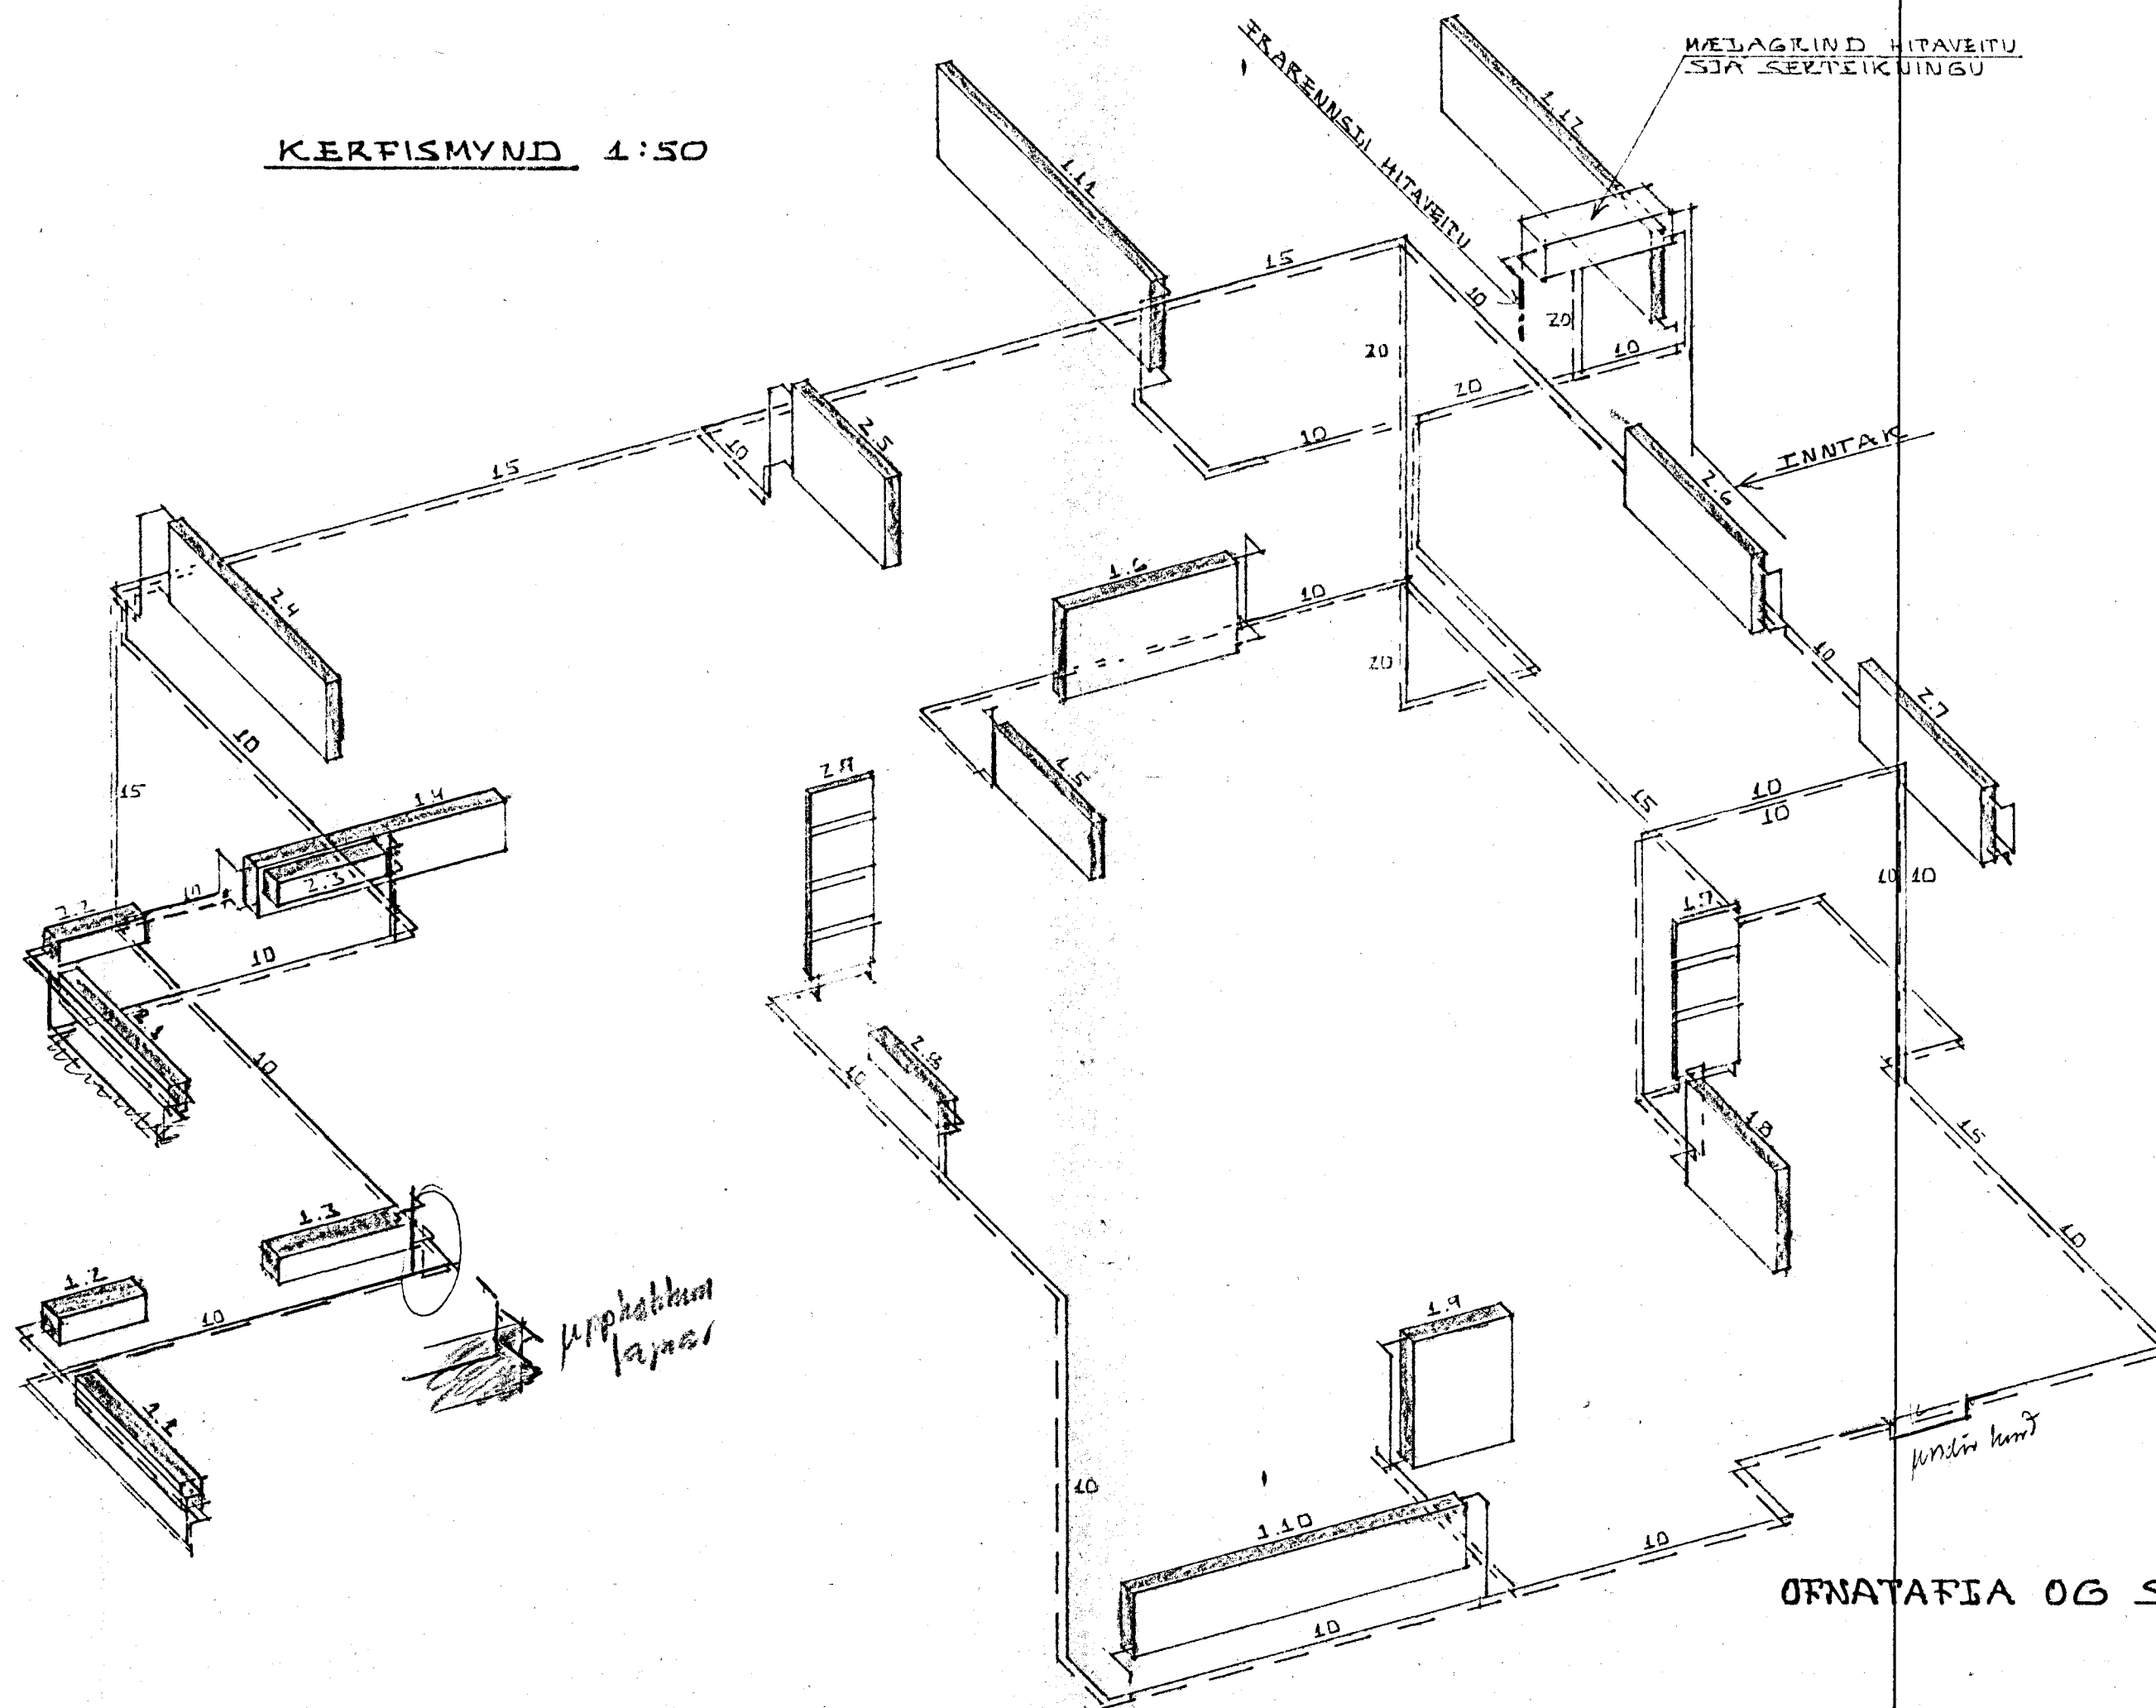

ÖFNATAFJA OG SKÝRINGAR SJA TEIKN.NR.-05

SUÐURVANGUR 7, HAFNARFIRÐI	DAGS. 25-09-83
KERFISMYND HITAVEITUGAGNA	HANNAÐ KS
MÆLIKVARDI: 1:50	TEIKNAD KS/SS
KRISTJÁN STETÁNSSON TEKNIPRÆDINGUR T.P.F.I.	VERK NR. ÞLOKKUR
REYKJAVÍKURVEGI 80, HAFNARFIRÐI, Sími 54643 <i>Stefinn</i>	8107-02
	TEIKN.NR.
	- 04