BREYTT Í SAMRÆMI VIÐ SAMÞYKKTAR TEIKNINGAR

Sigurður Thorlacius

BREYTT Í ÁGÚST 1970

GEYMSLUR E.HÆÐ

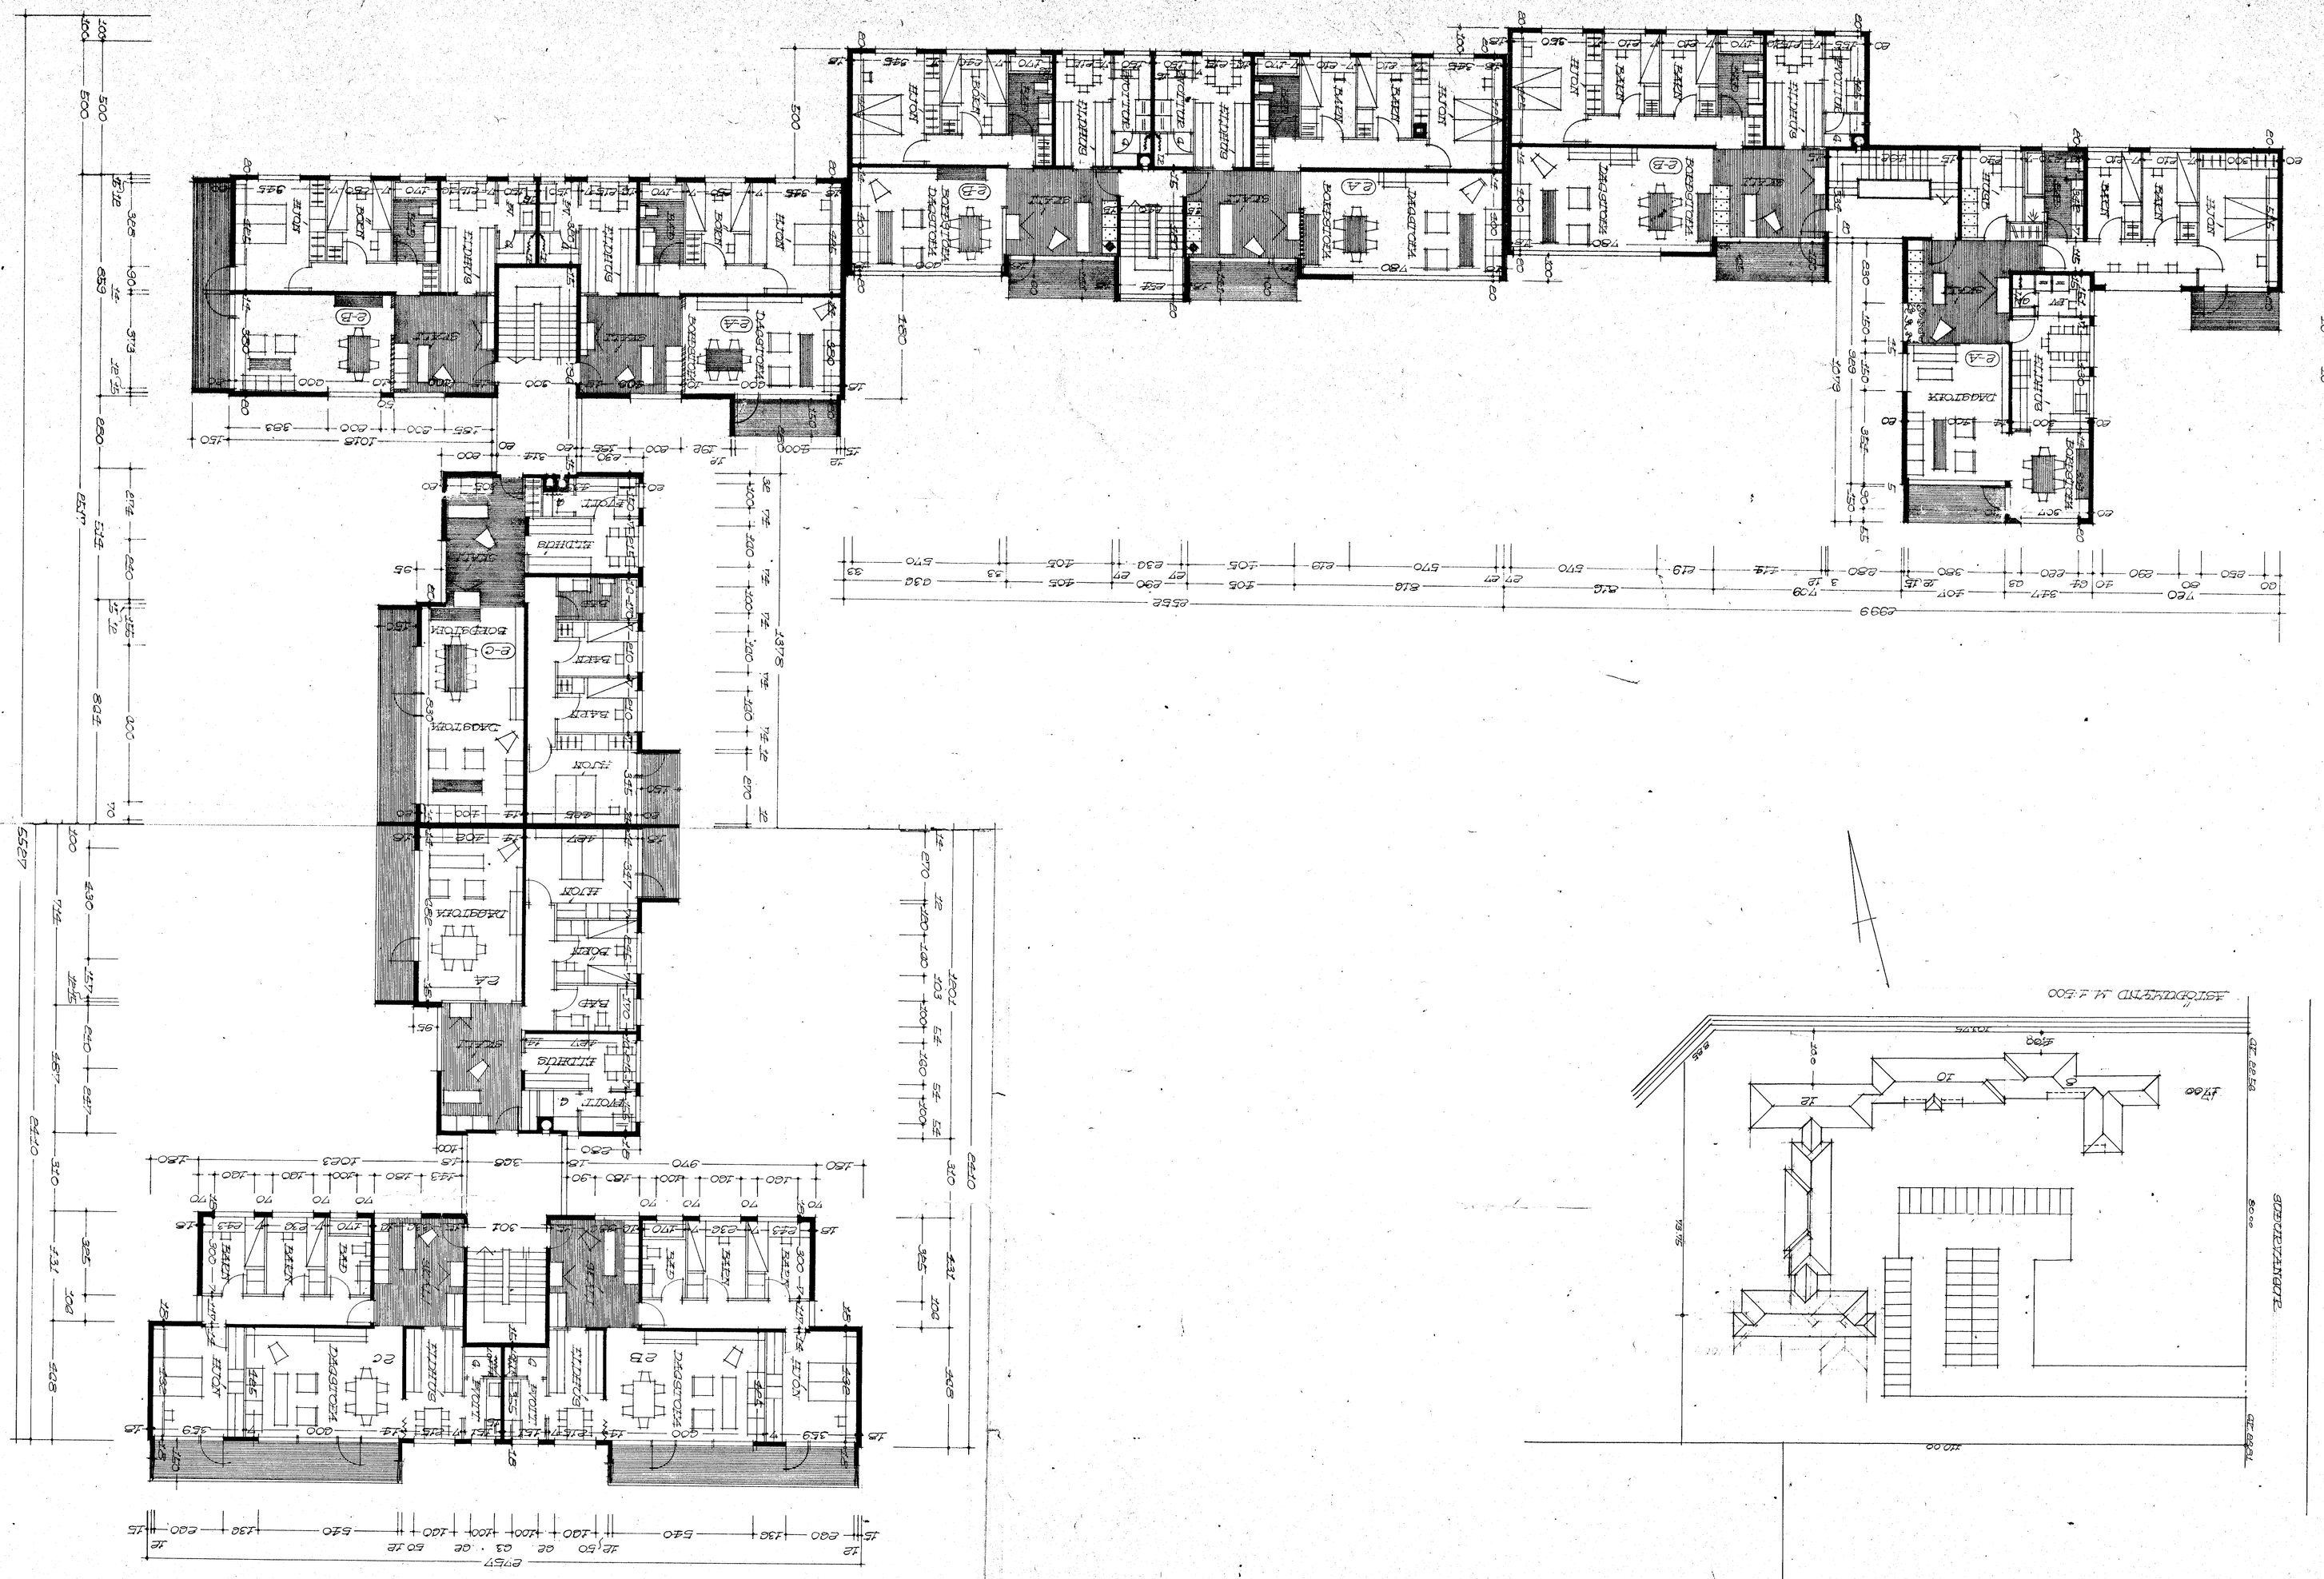

SUÐURVANGUR NR.8-10-12-14 M. 1:100

Samþykkt á fundi byggingarnefndar þ. 25/9 19 70
BYGGINGARFULLTRÚINN
Í HAFNARFIRÐI