




Byggingarfulltrúi
samþykkir erindið.

08 JUNI 2005

Bent skal á að samþykkt þessi verður ekki virk,
fyrr en eftir þinglýsingu eignaskiptaýrlysingar-
málar og skráningu hennar hjá Fasteignamáli ríkissins.
Byggingarfulltrúinn í Hafnarfirði
Eh. Kristján Þórarinnsson

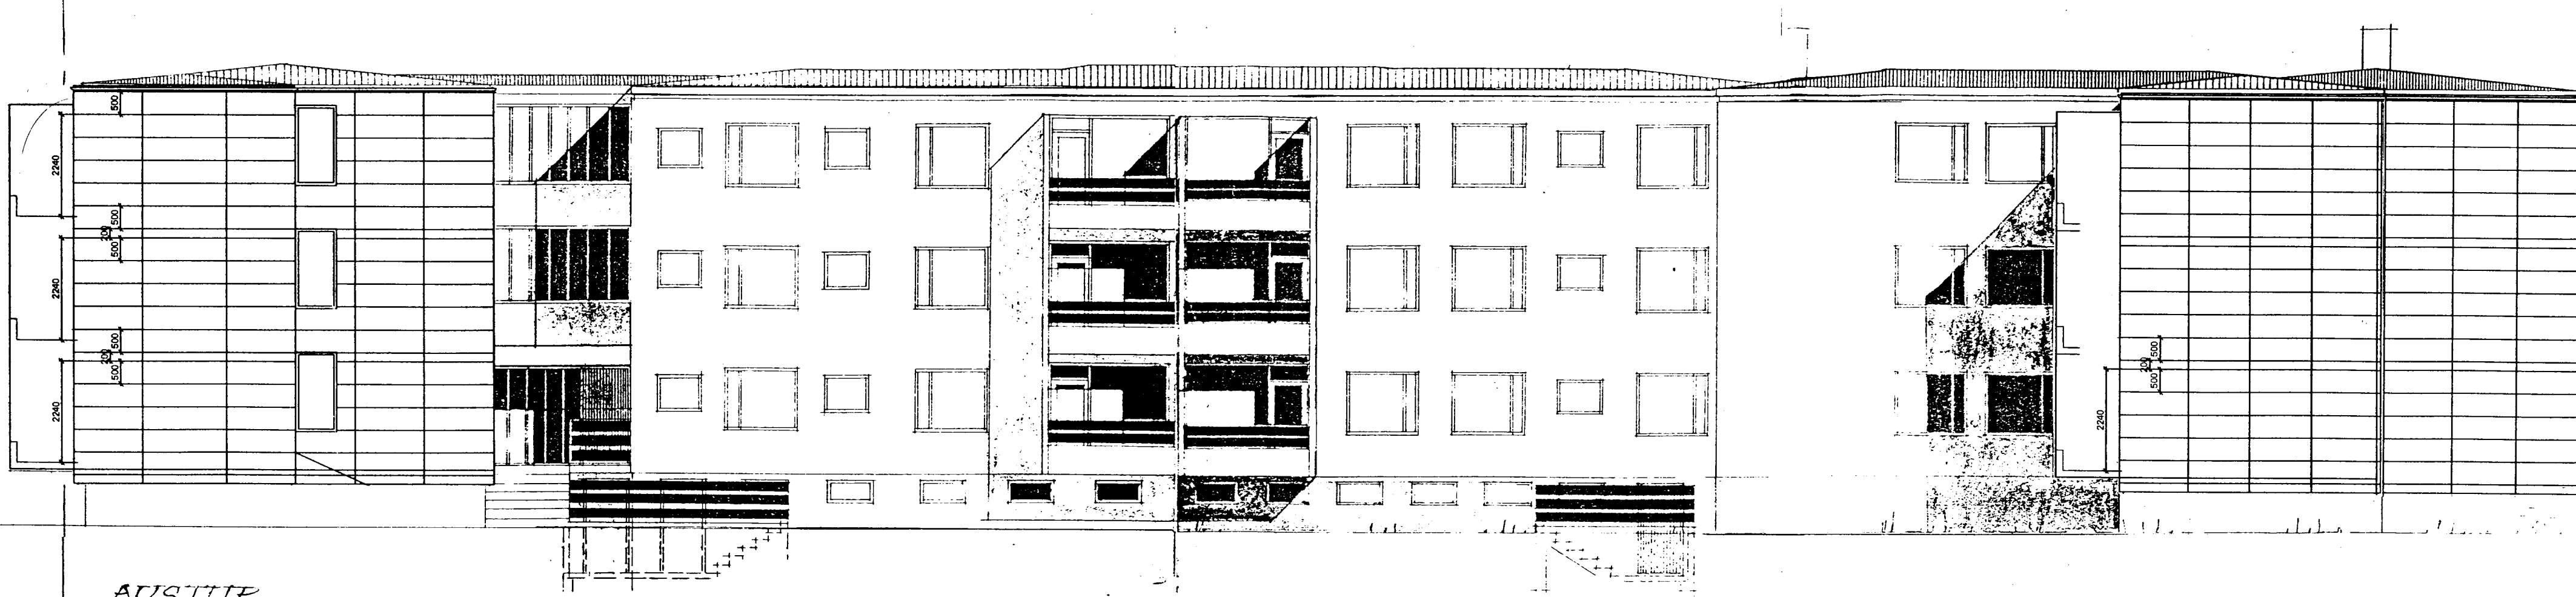

AUSTUR

Sigrún Aðalsteinsdóttir

SUÐURVANGUR 8-14 BL 02

Upphaflegan uppdrátt teiknaði Kjartan Sveinsson í nóv. 1970 og ág.1971
Samþykktur í byggingarnefnd Hafnarfjarðar 25.11.1970 og 1.9.1971
Breytt útlit til austurs vegna gafklæðninga dags. 15.03 2005
teiknaði Sigurbör Aðalsteinsdóttir inn á ljósrít af upphaflegum uppdráttum



ÞRÍÐJA HÆÐIN, ARKITEKTAR – SIGURÞÓR AÐALSTEINSSON FAI
AÐALTEIKNING
ÚTLIT AUSTUR

STRANDGÖTU 28 220 HAFNARFIRÐI
SÍMI: 555 46 10 FAX: 565 48 31
KT: 250144-3939

NETFANG: si@islandia.is

HANNAÐ: SA TEIKNAD: SA DAGS: 15.03.2005 MKV: 1:100

VERKNR: