

Genga skal frá önnu
eldstæði í samráði við
stjórnunaraðgang

Samþykkt á fundi bygginga-
nefndar þ. 3/2 1982
BYGGINGAFULLTRÚINN
Í HAFNARFIRÐI

[Signature]




AUSTUR



SUÐUR



VESTUR

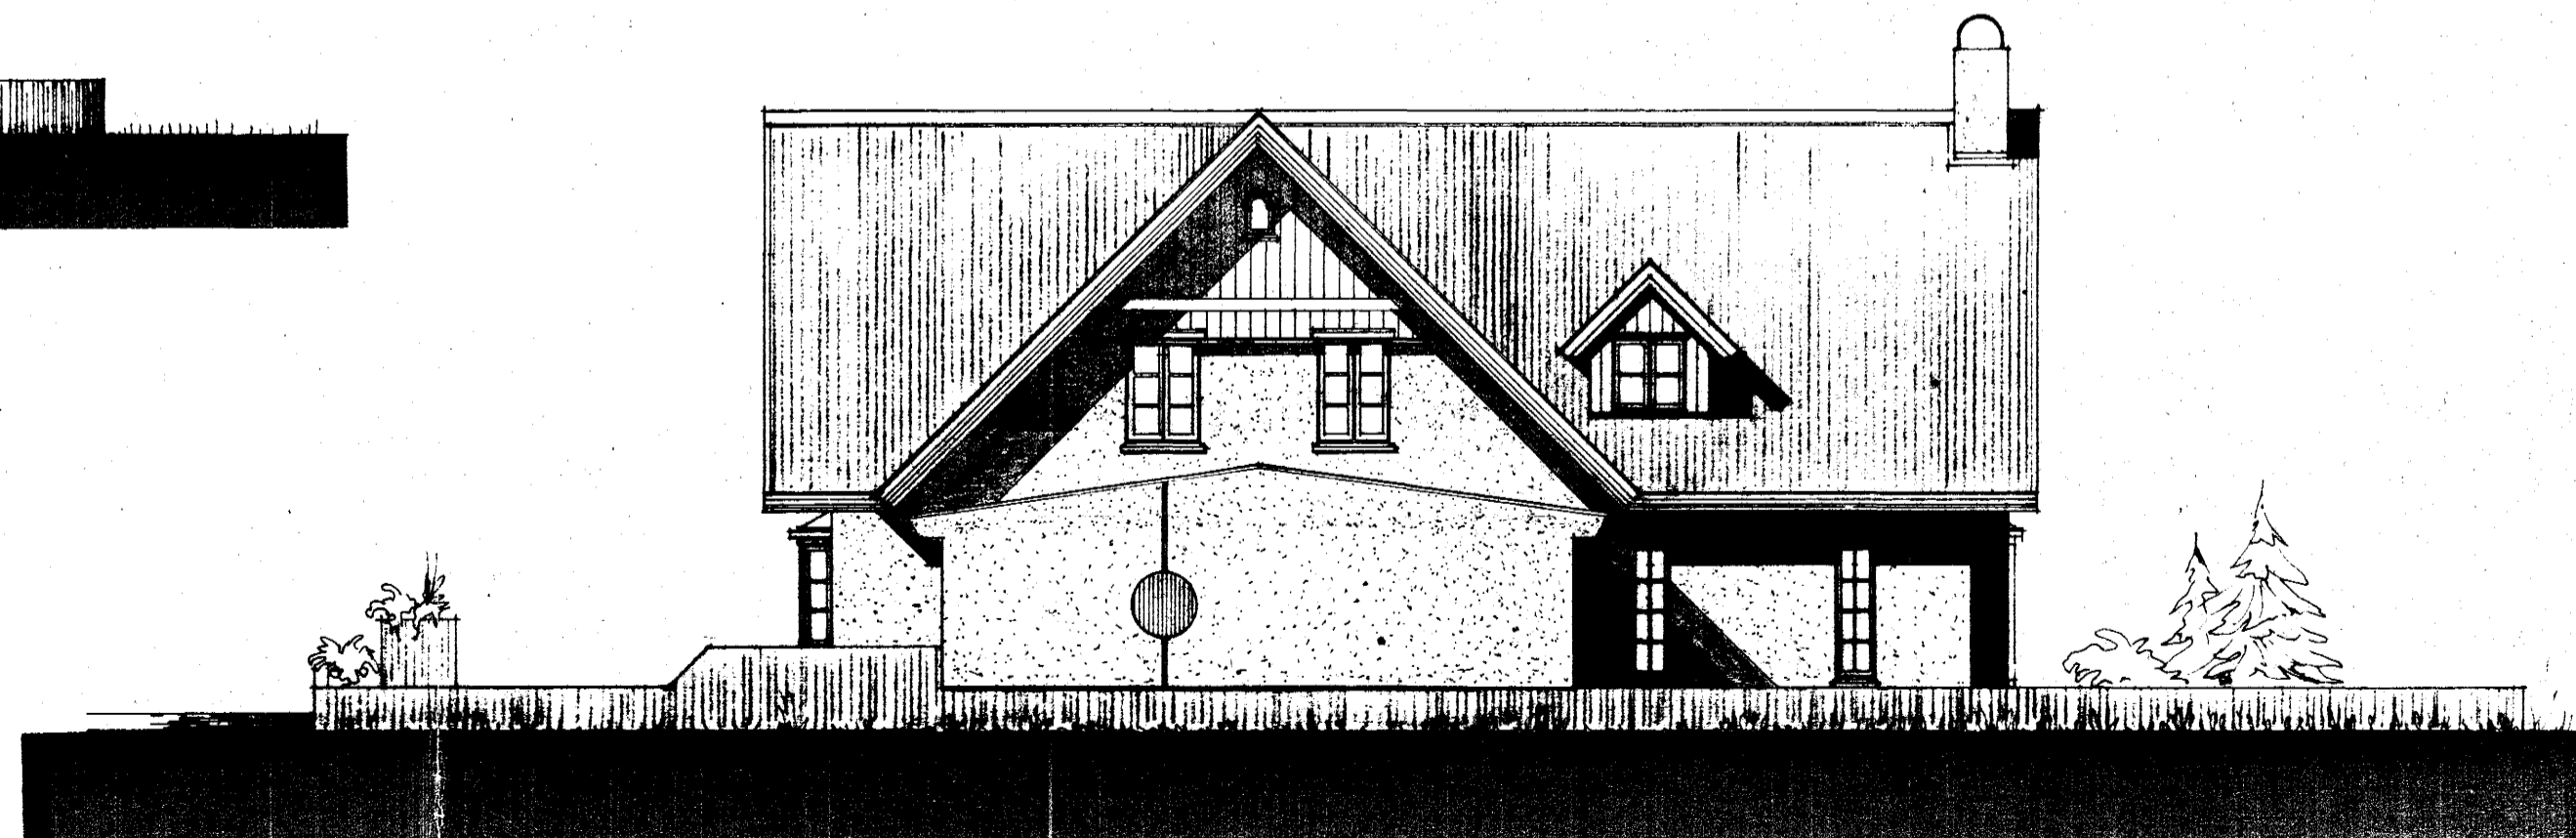

NORÐUR

8530-0090, 01
02