



Húsi nr. 3 við Sunniveg
Breyting á gluggagerð
M. 1:100


Samþykkt á fundi bygginga-
nefndar þ. 16. 7. 1969
BYGGINGAVALTRÚINN
Í HAFNARÞRÓI
[Signature]

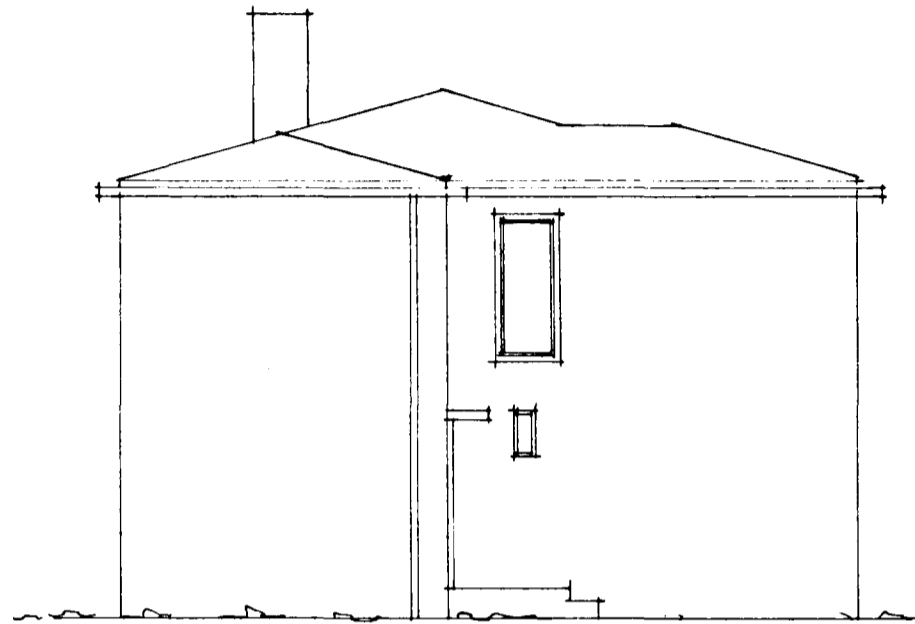


Vesturhlíð

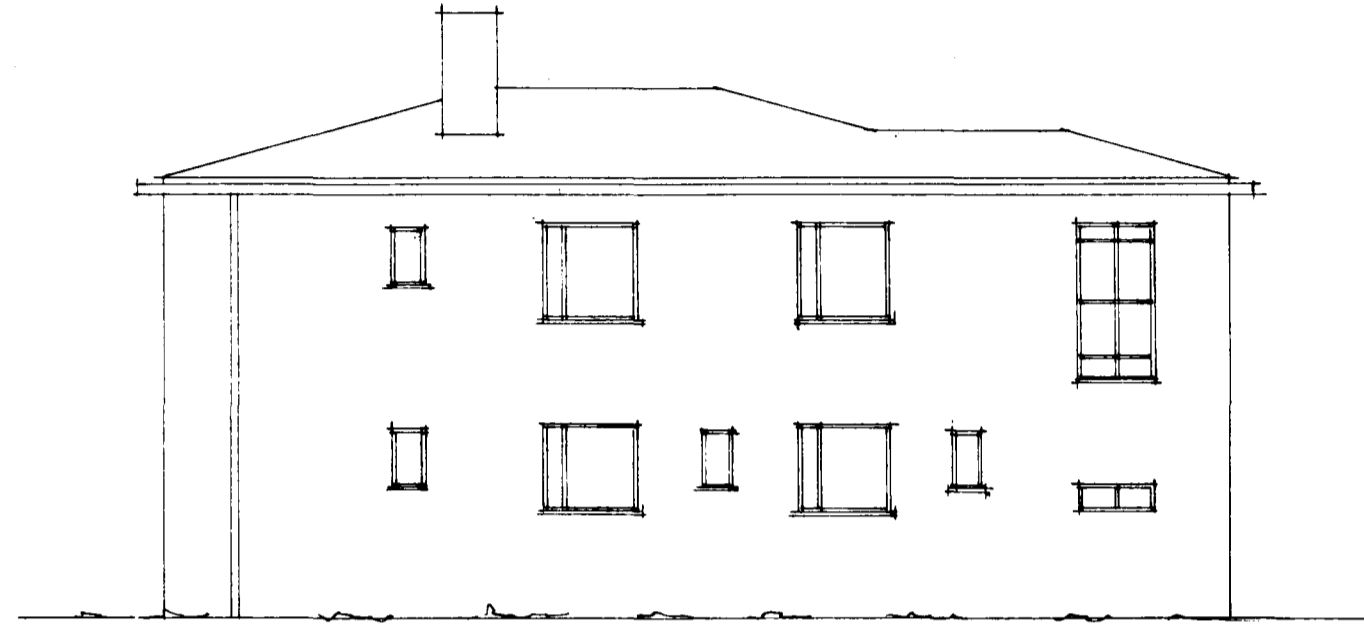

Norðurhlíð

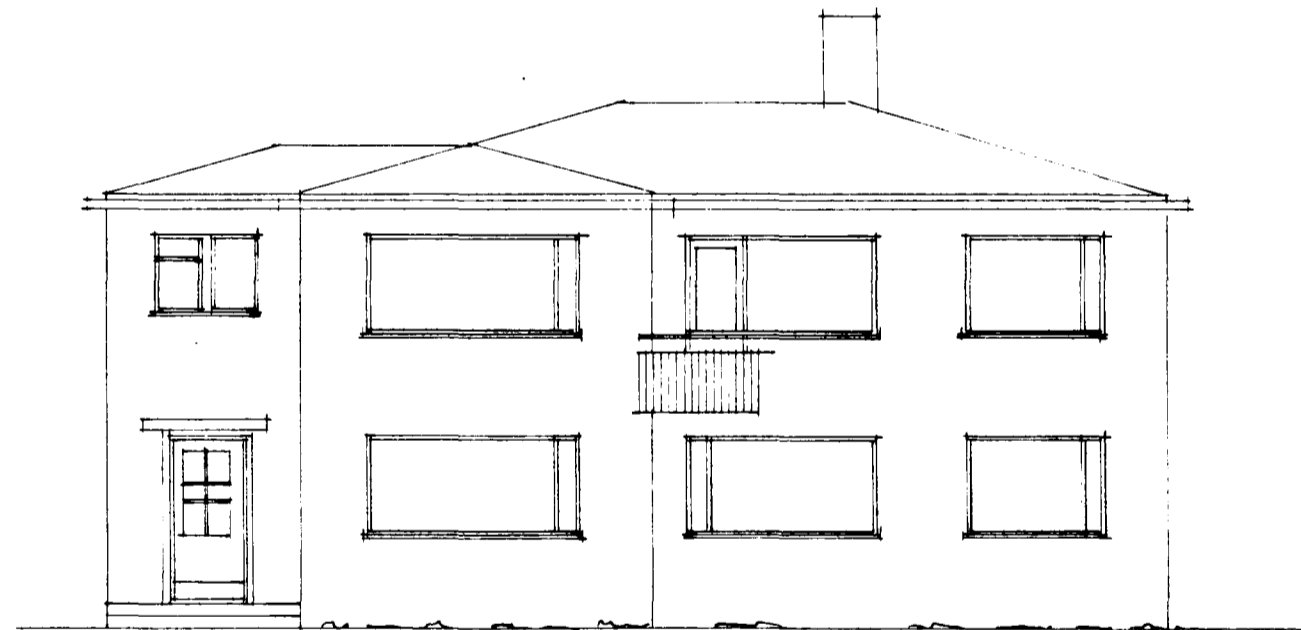

Suðurhlíð

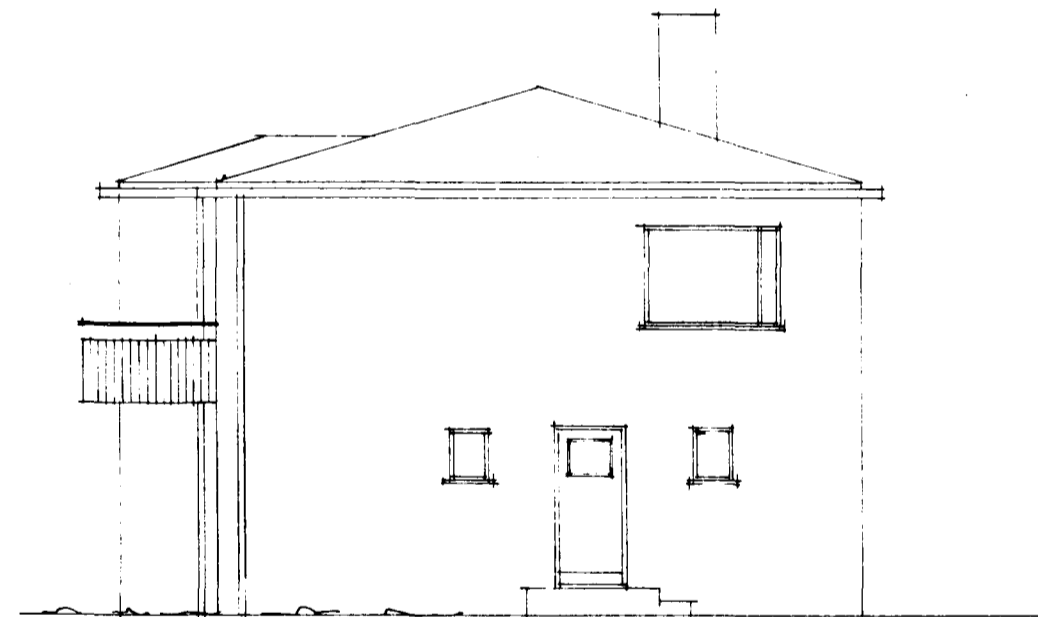

Austurhlíð

Reykjavík 30. ágúst 1969
Bárdur Stefánsson