




Samþykkt á fundi bygginga-
ráðs nr. 10/6 1992
BYGGINGA-
RÁÐGÆTUN
F.H. Magnús Ólafsson

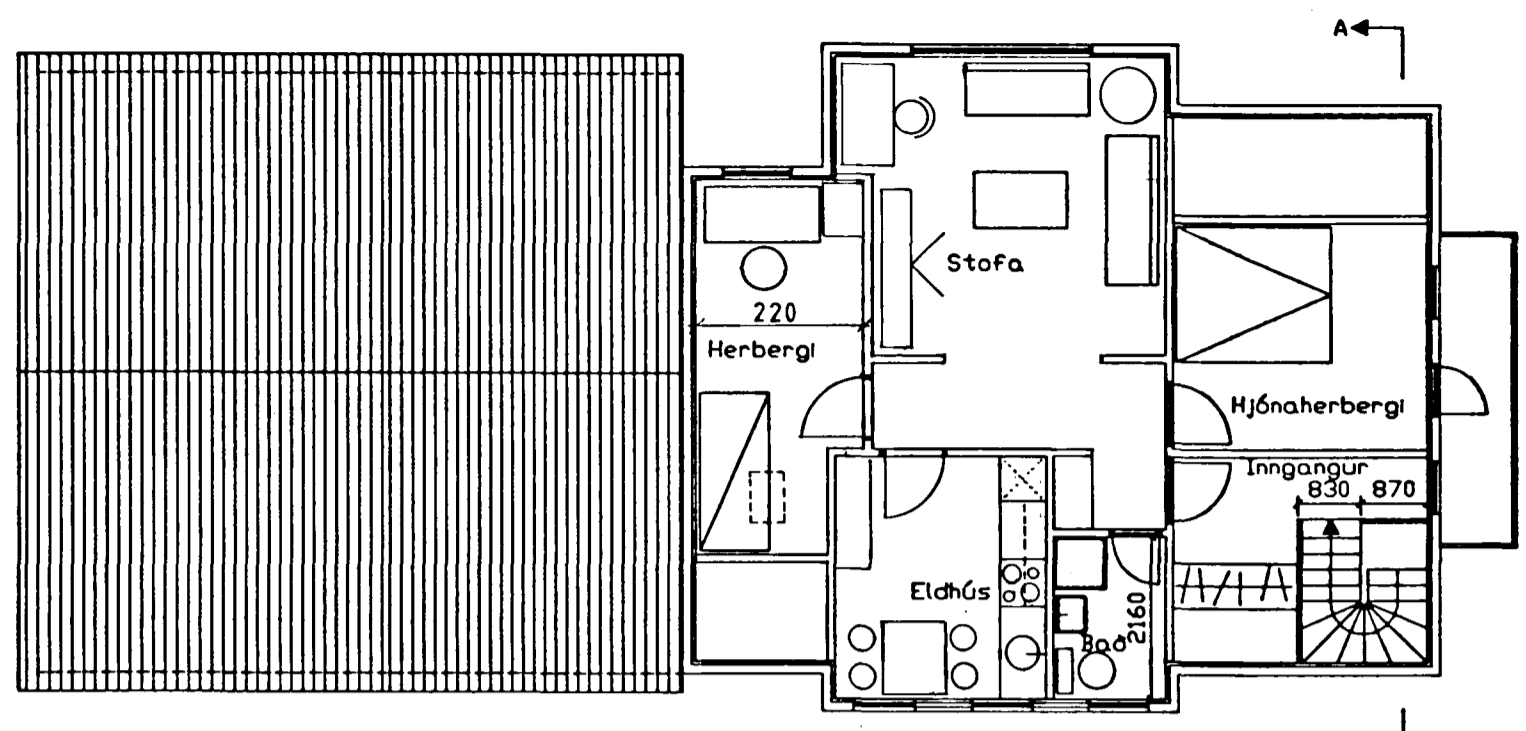


GRUNNMYND 2 HÆÐAR EFTIR BREYTINGU
Mkv. 1:100

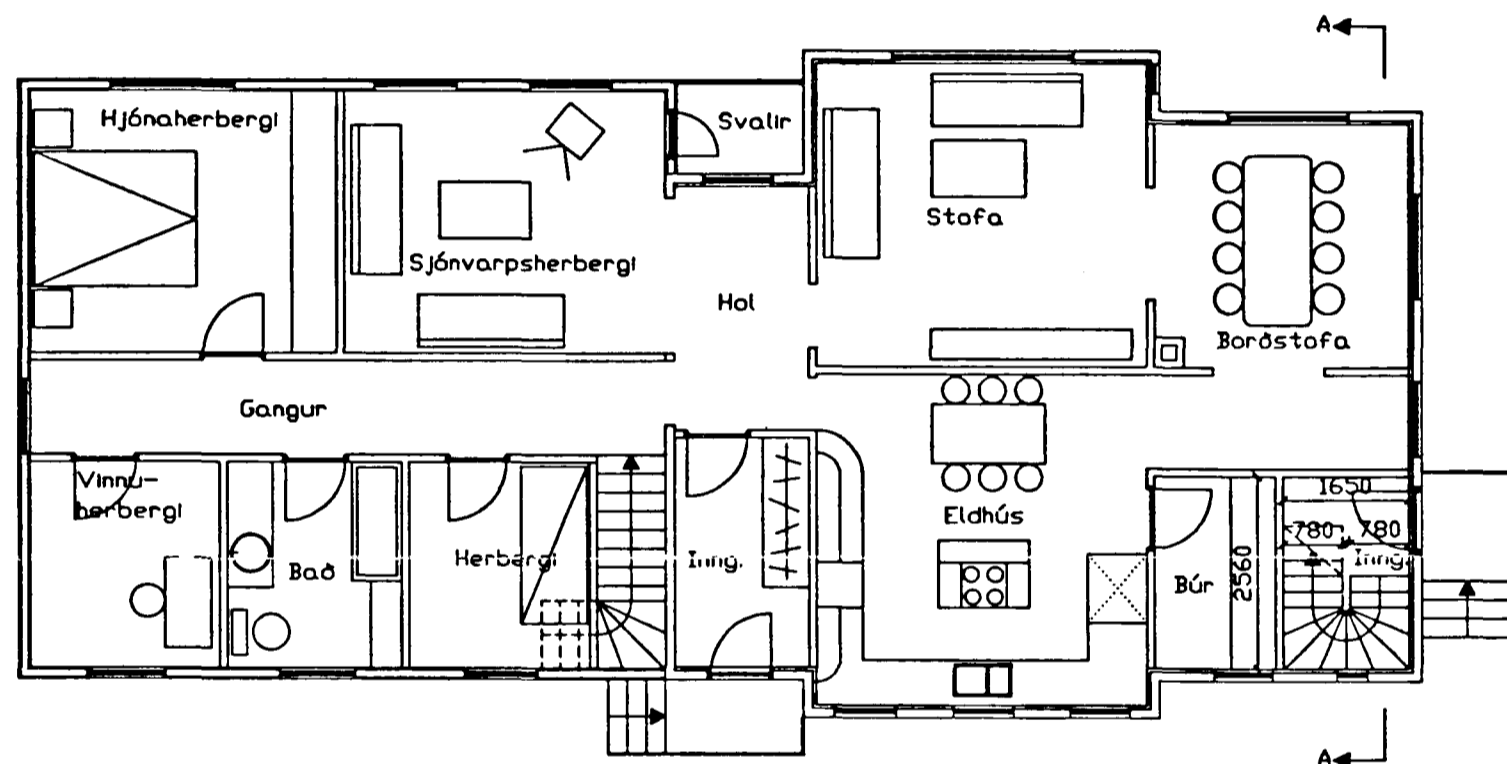

GRUNNMYND 1 HÆÐAR EFTIR BREYTINGU.
Mkv. 1:100

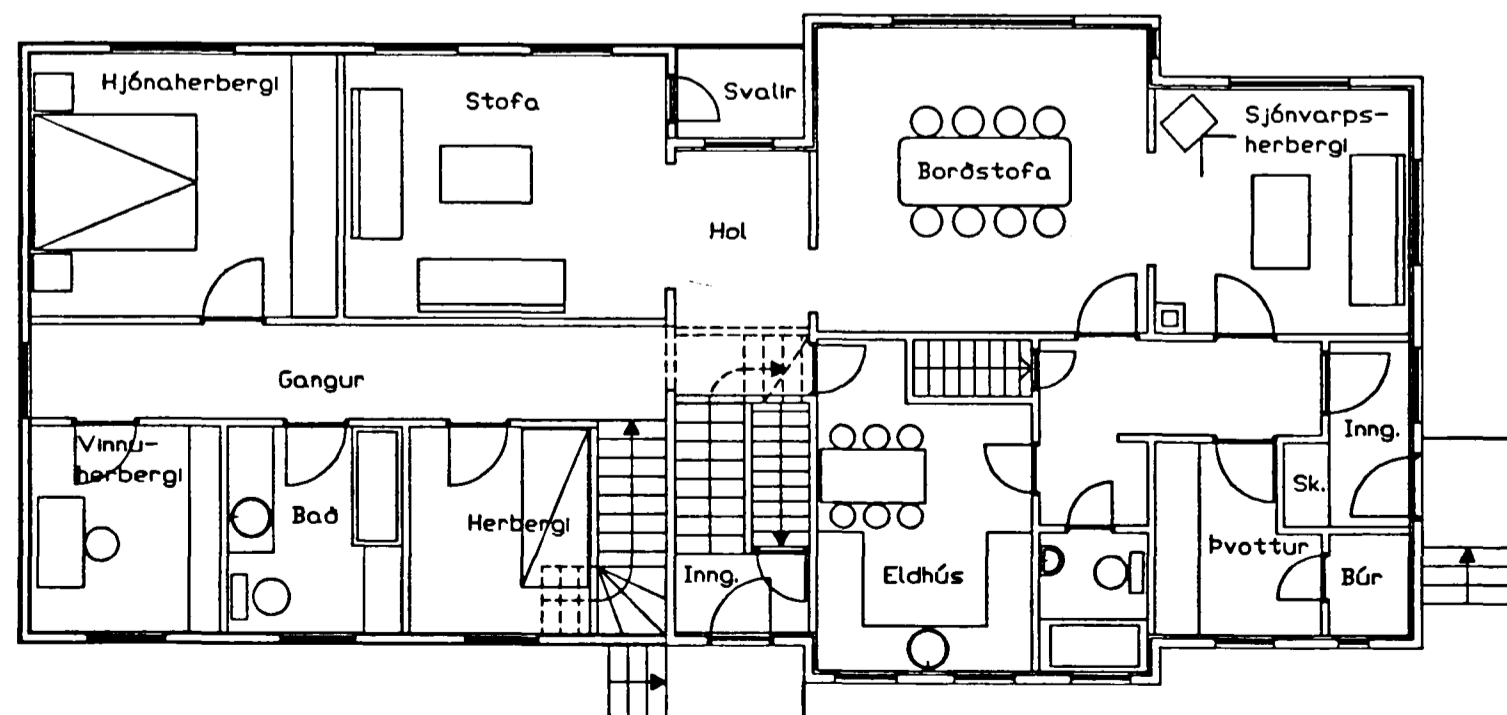


GRUNNMYND 1 HÆÐAR FYRIR BREYTINGU.
Mkv. 1:100

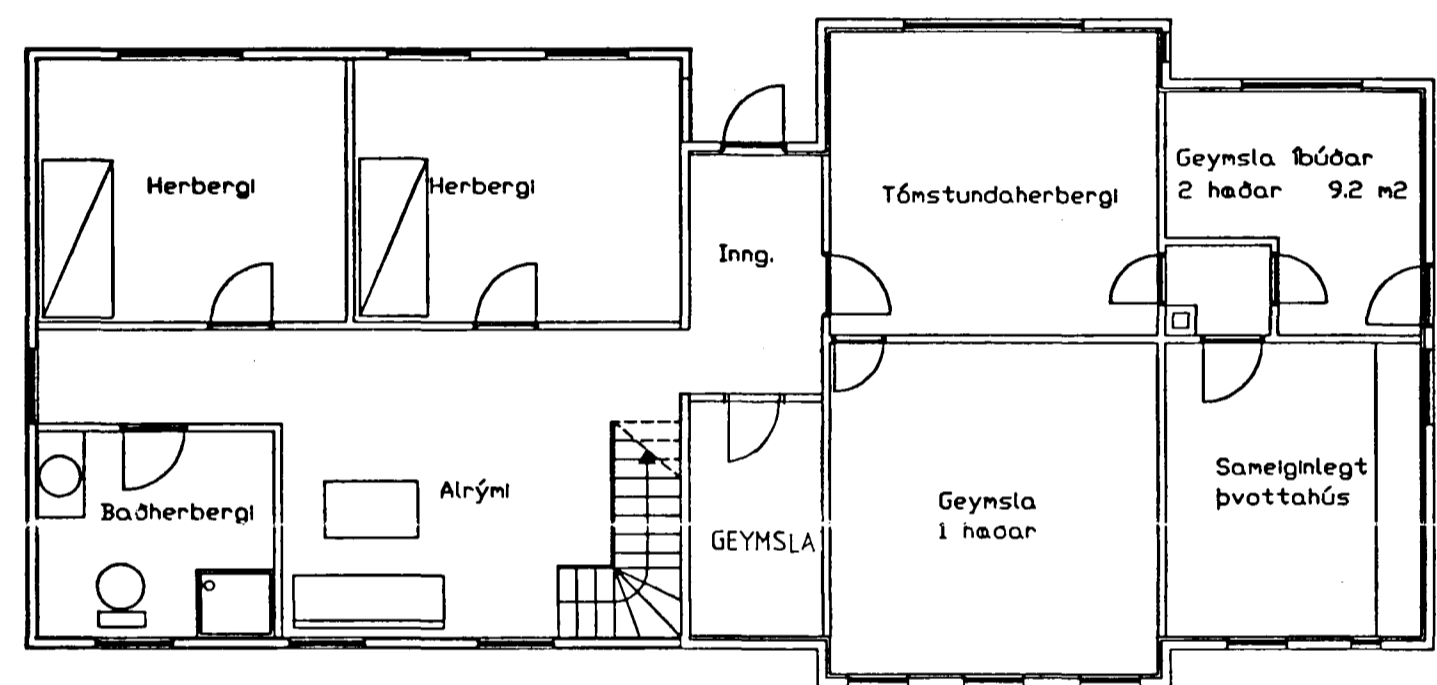

GRUNNMYND KJALLARA EFTIR BREYTINGU.
Mkv. 1:100

SKÝRINGAR:
Innra skipulag íbúðar 1 hæðar breytist í stuttu máli
á þann veg að nýr inngangur frá norðri kemur í
staðinn fyrir eldri inngang úr vestri.
Við þessa breytingu kemur nýr stigi upp á 2 hæð í
vesturenda hússins.
Herbergi sem tapast við þessa breytingu fast í
staðinn þar sem eldri stigi var áður (í norðurenda
hússins).
Umsækjandi er eigandi alls hússins og er efri hæð
leigð út.
Í kjallara er sameiginlegt þvottahús og sérgæmslur
eins og fram kemur á uppdrætti.

BREYTT 20.5 1992

VERKHEITI	
SUNNUVEGUR 4 HAFNARF.	
TEGUND TEIKN. BREYTINGAR Á INNRA SKIPULAGI. Grunnmyndir	
MKV. 1:100 DAGS. 24.4 1992	TEIKN. PBJ TEIKN.NR. 101
PÉTUR BOLLI JÓHANNESSON	ARKITEKT FAÍ
15.07.59-5609	
HVERFISGÖTU 38	220 HAFNARFIRÐI S:652917
<i>Pétur Bolli Jóhannesson</i>	