
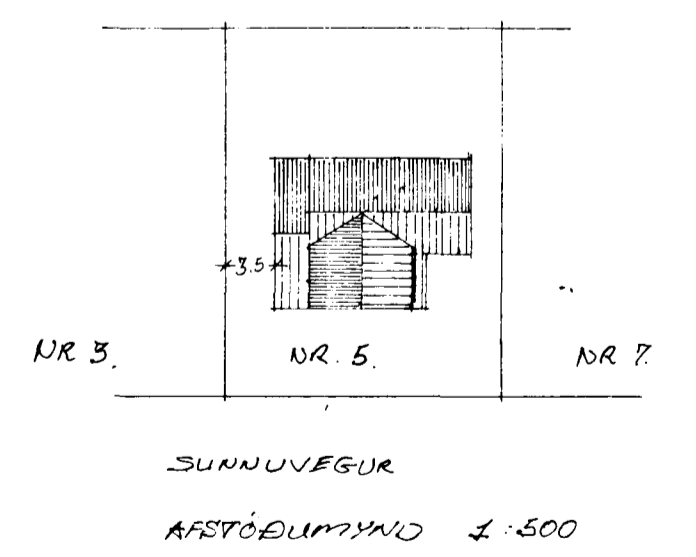
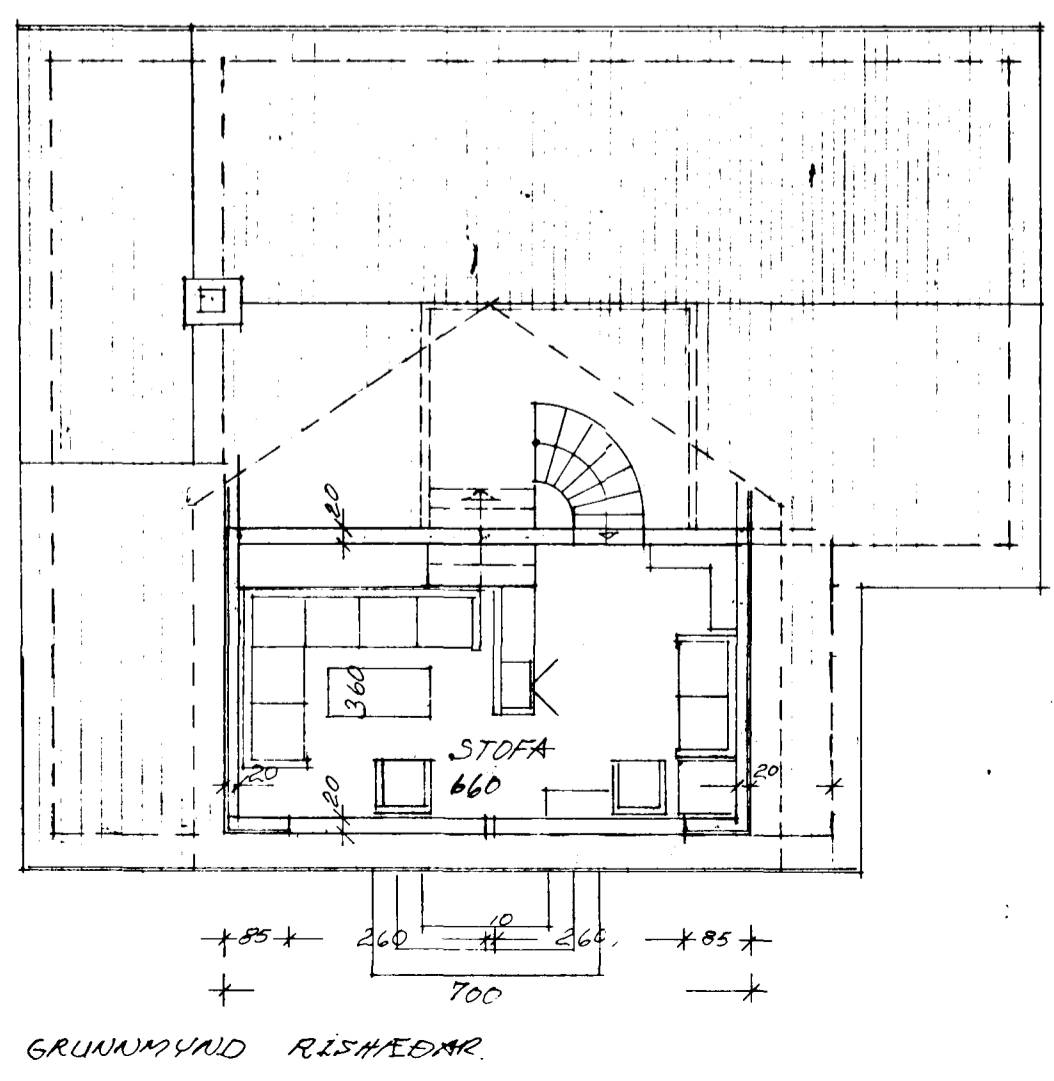
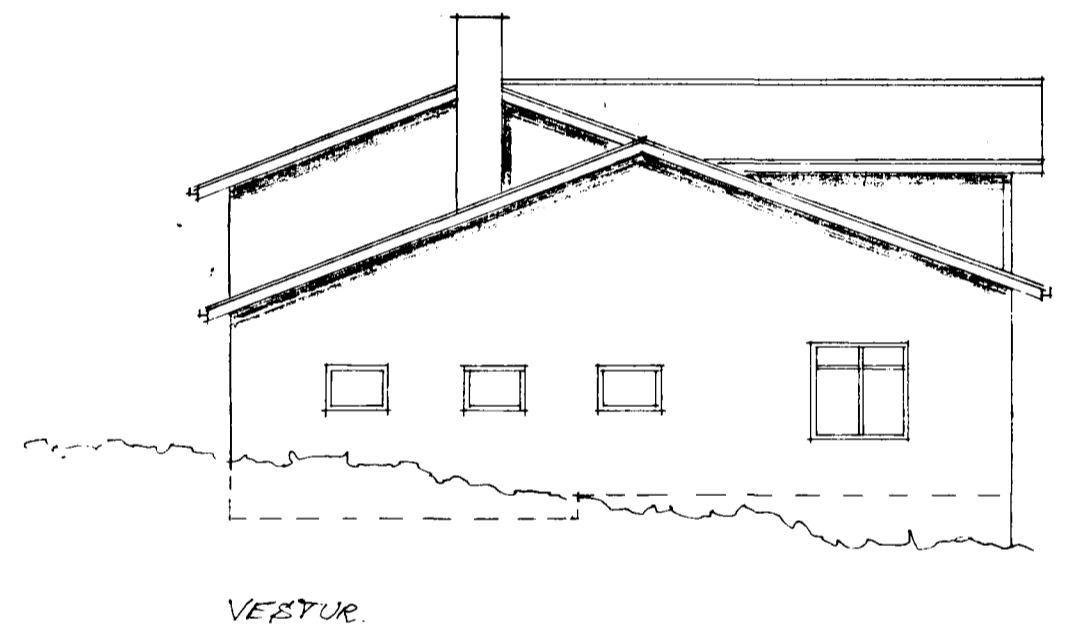
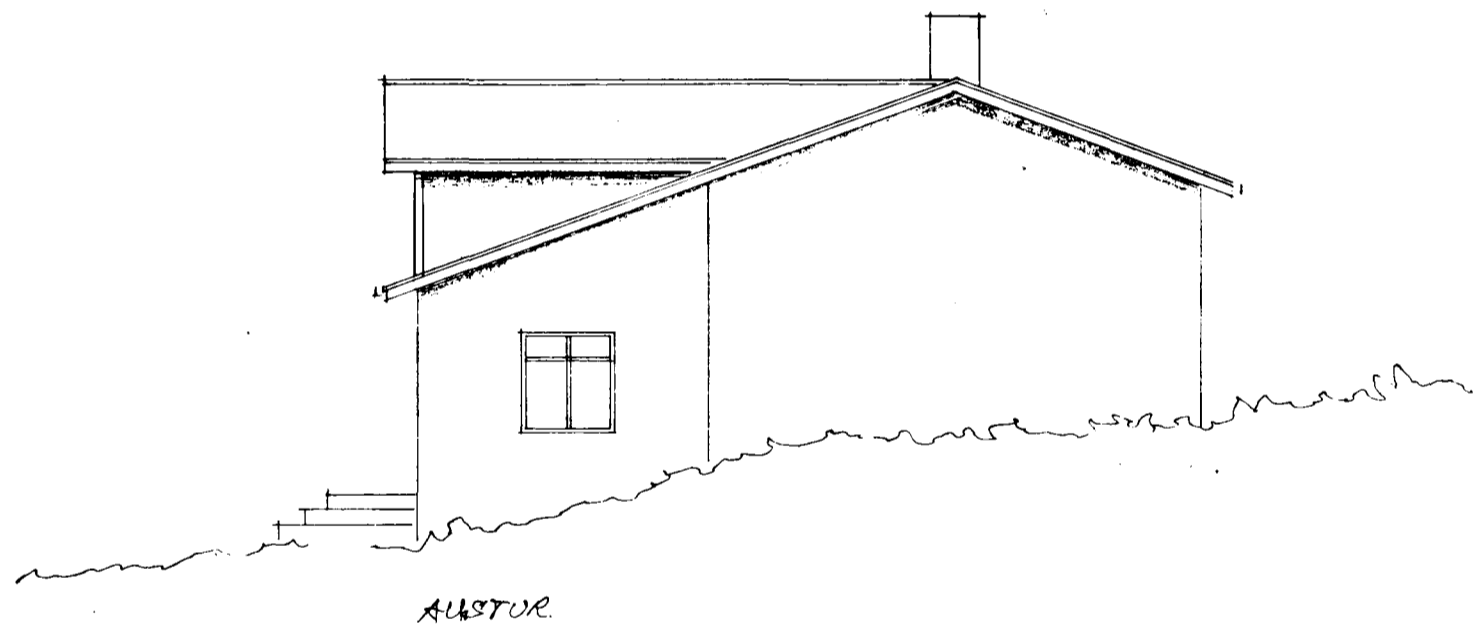
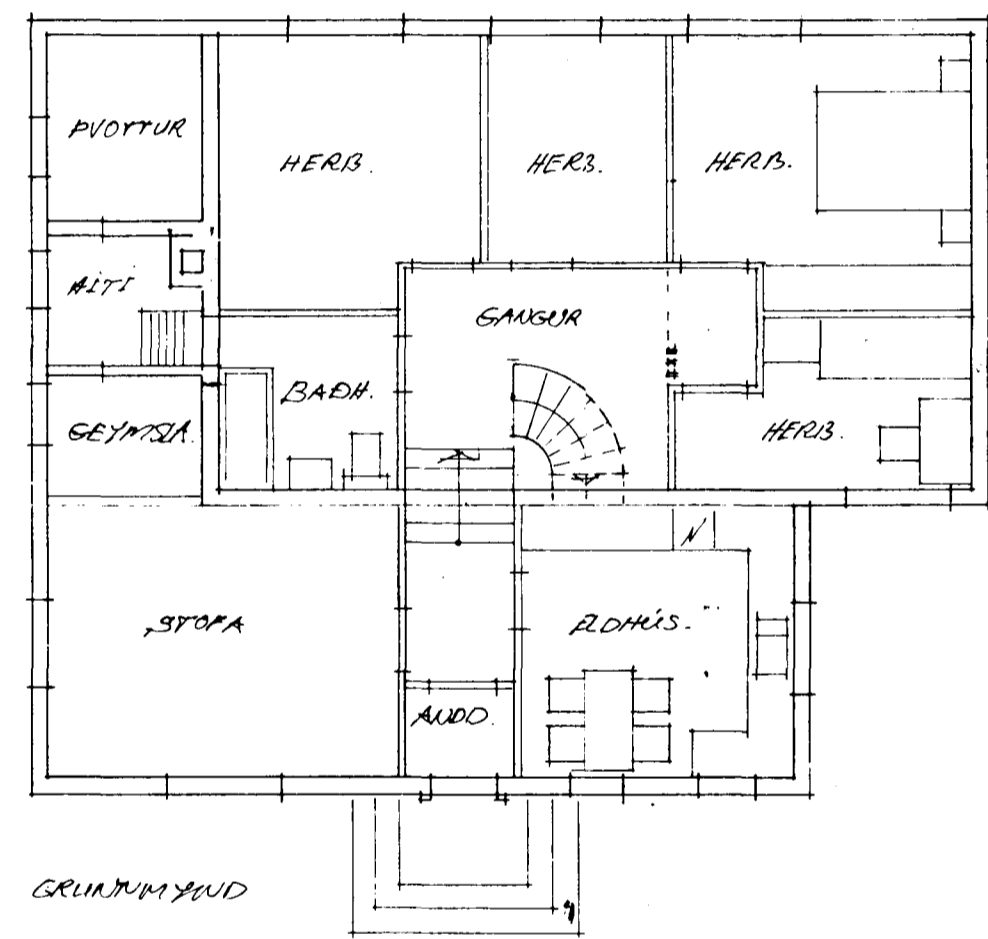
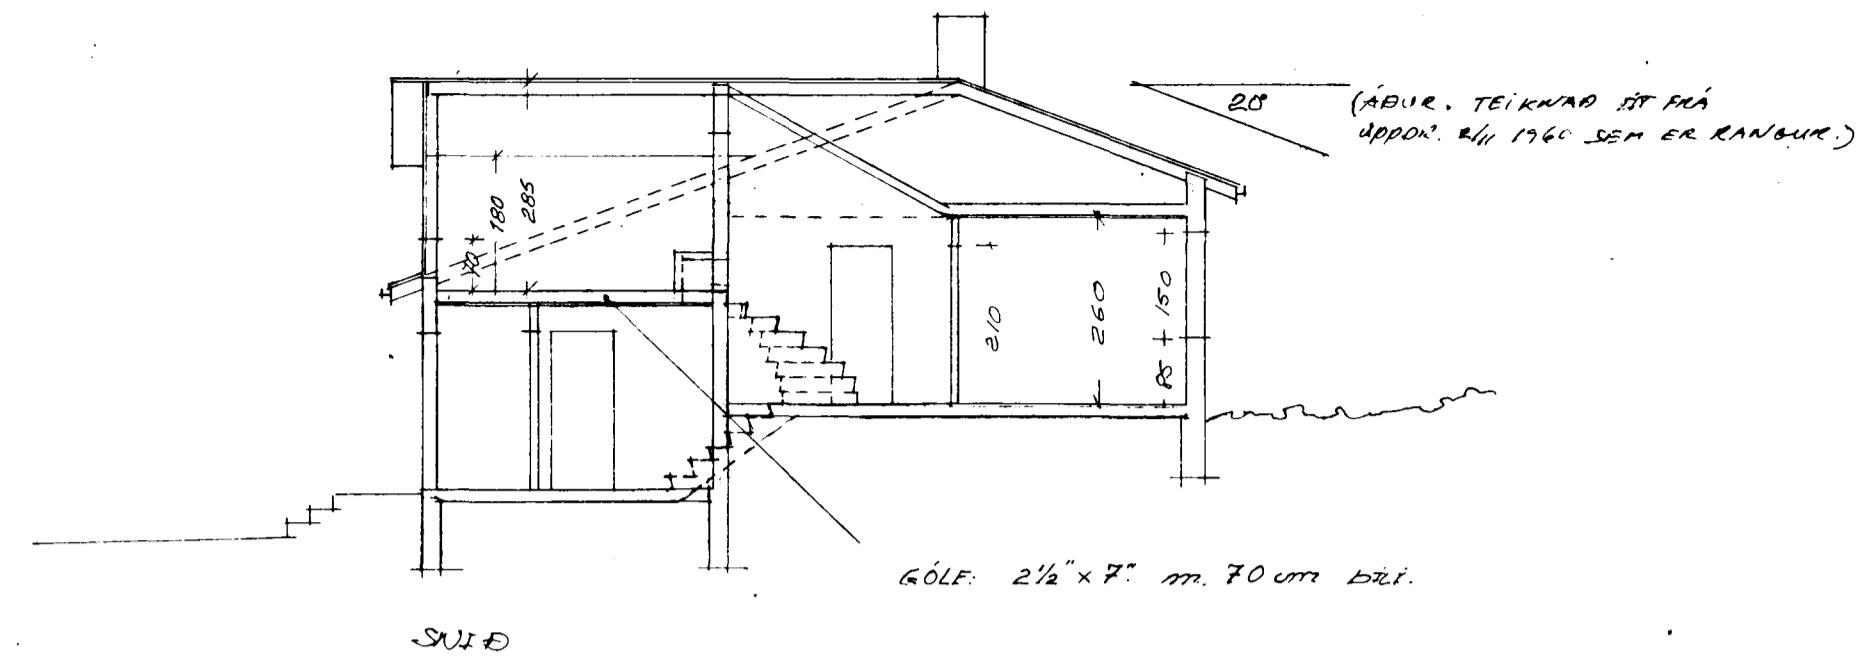


Samþykkt á fundi bygginga-  
nefndar þ. 20/8 1980.  
BYGGINGAFULLTRÚNN  
I HAFNARFIRDI  
Th. Einar Sigurðsson

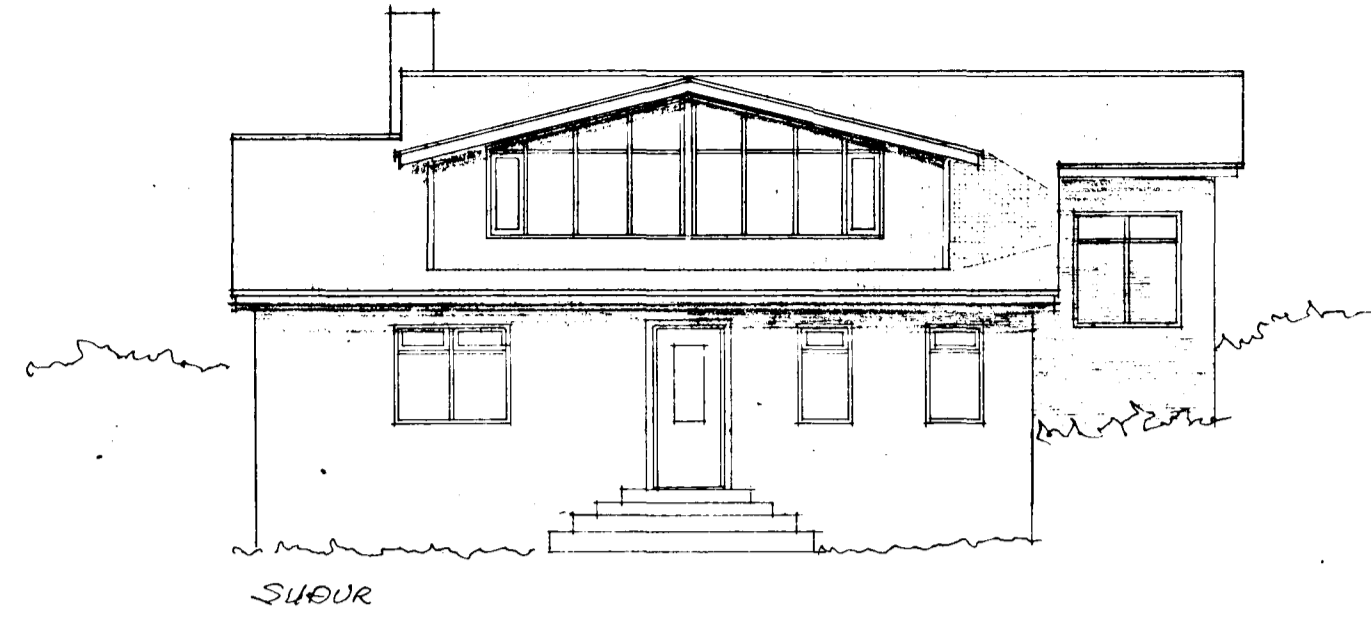

BREYTT 19. AGÚST 1980.  
SUNNUEGUR S. HAFNARFIRÐI  
BREYTING.  
TEIKNAD: HELGI K. PÁLSSON  
MÆLIKVARÐI: 1:100  
HAFNARFJÖRÐUR I JÚLÍ 1980.  
YFIRFRÍÐ: *[Signature]*