Samþykkt á fundi byggingar-
nefndar þ. 8/5 1974
BYGGINGARFULLTRÚINN
Í HAFNARFIRÐI
F. Sigurðsson

Breytt þanf hæðarkóta.
Ath. þanf tengigryfju

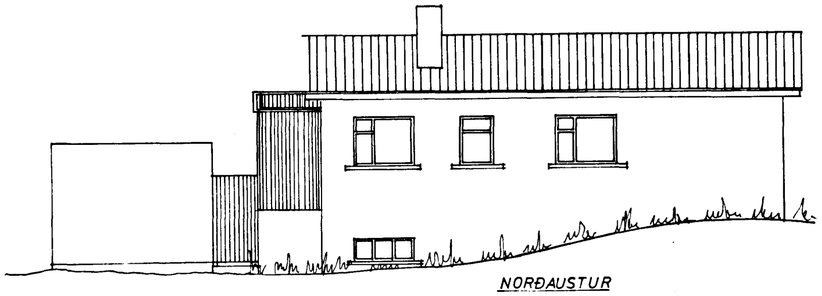

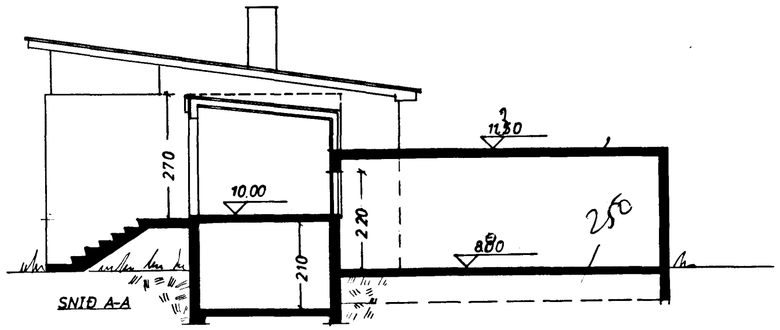

SNEIÐING SUÐAUSTUR

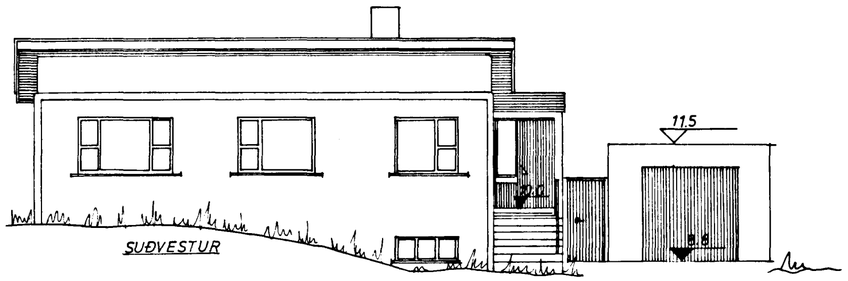

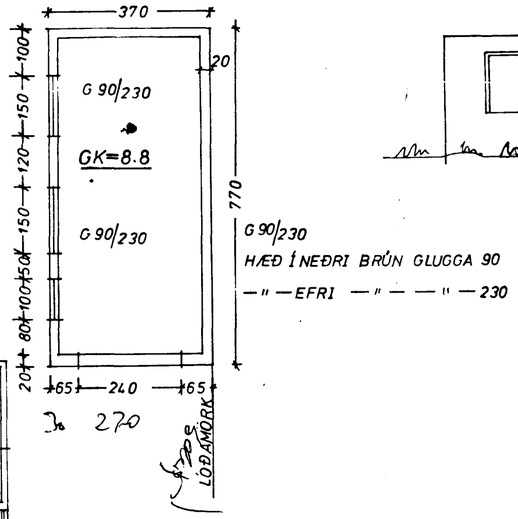

G 90/230
HÆÐ Í NEÐRI BRÚN GLUGGA 90
—"—EFRI —"— —"— 230

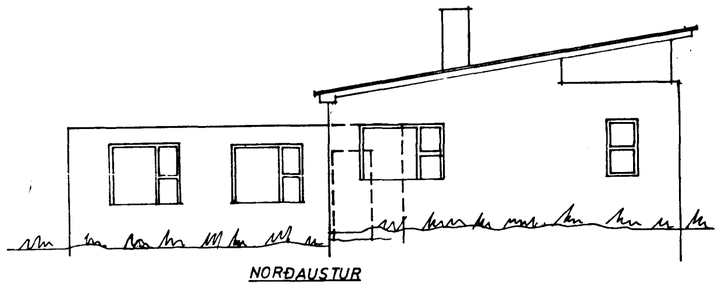

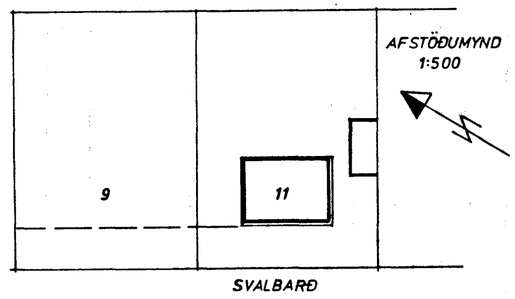

GRUNNMYND 1:100

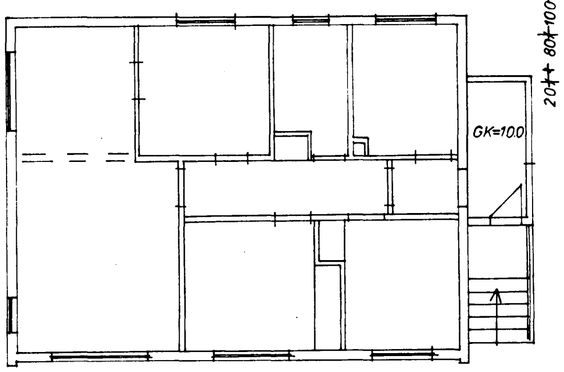

7,7 × 3,7 = 28,5 m² × 2,6 = 74,0 m³

SVALBARÐ NR 11. HAFNARFIRÐI

ÚTLITSMYND

1. BREYTING

FRÆÐIÞJÓNUSTA
GUÐMUNDAR ÓSKARSSONAR
RÁÐGEFANDI VERKFRÆÐINGAR
SKIPHOLTI 15 - SÍMI 15945 - 16745

REYKJAVÍK maí 1974
TEIKN. EIKN
ATM. SAMÞ.

KVARÐI
VERK | BL. NR. | BR.