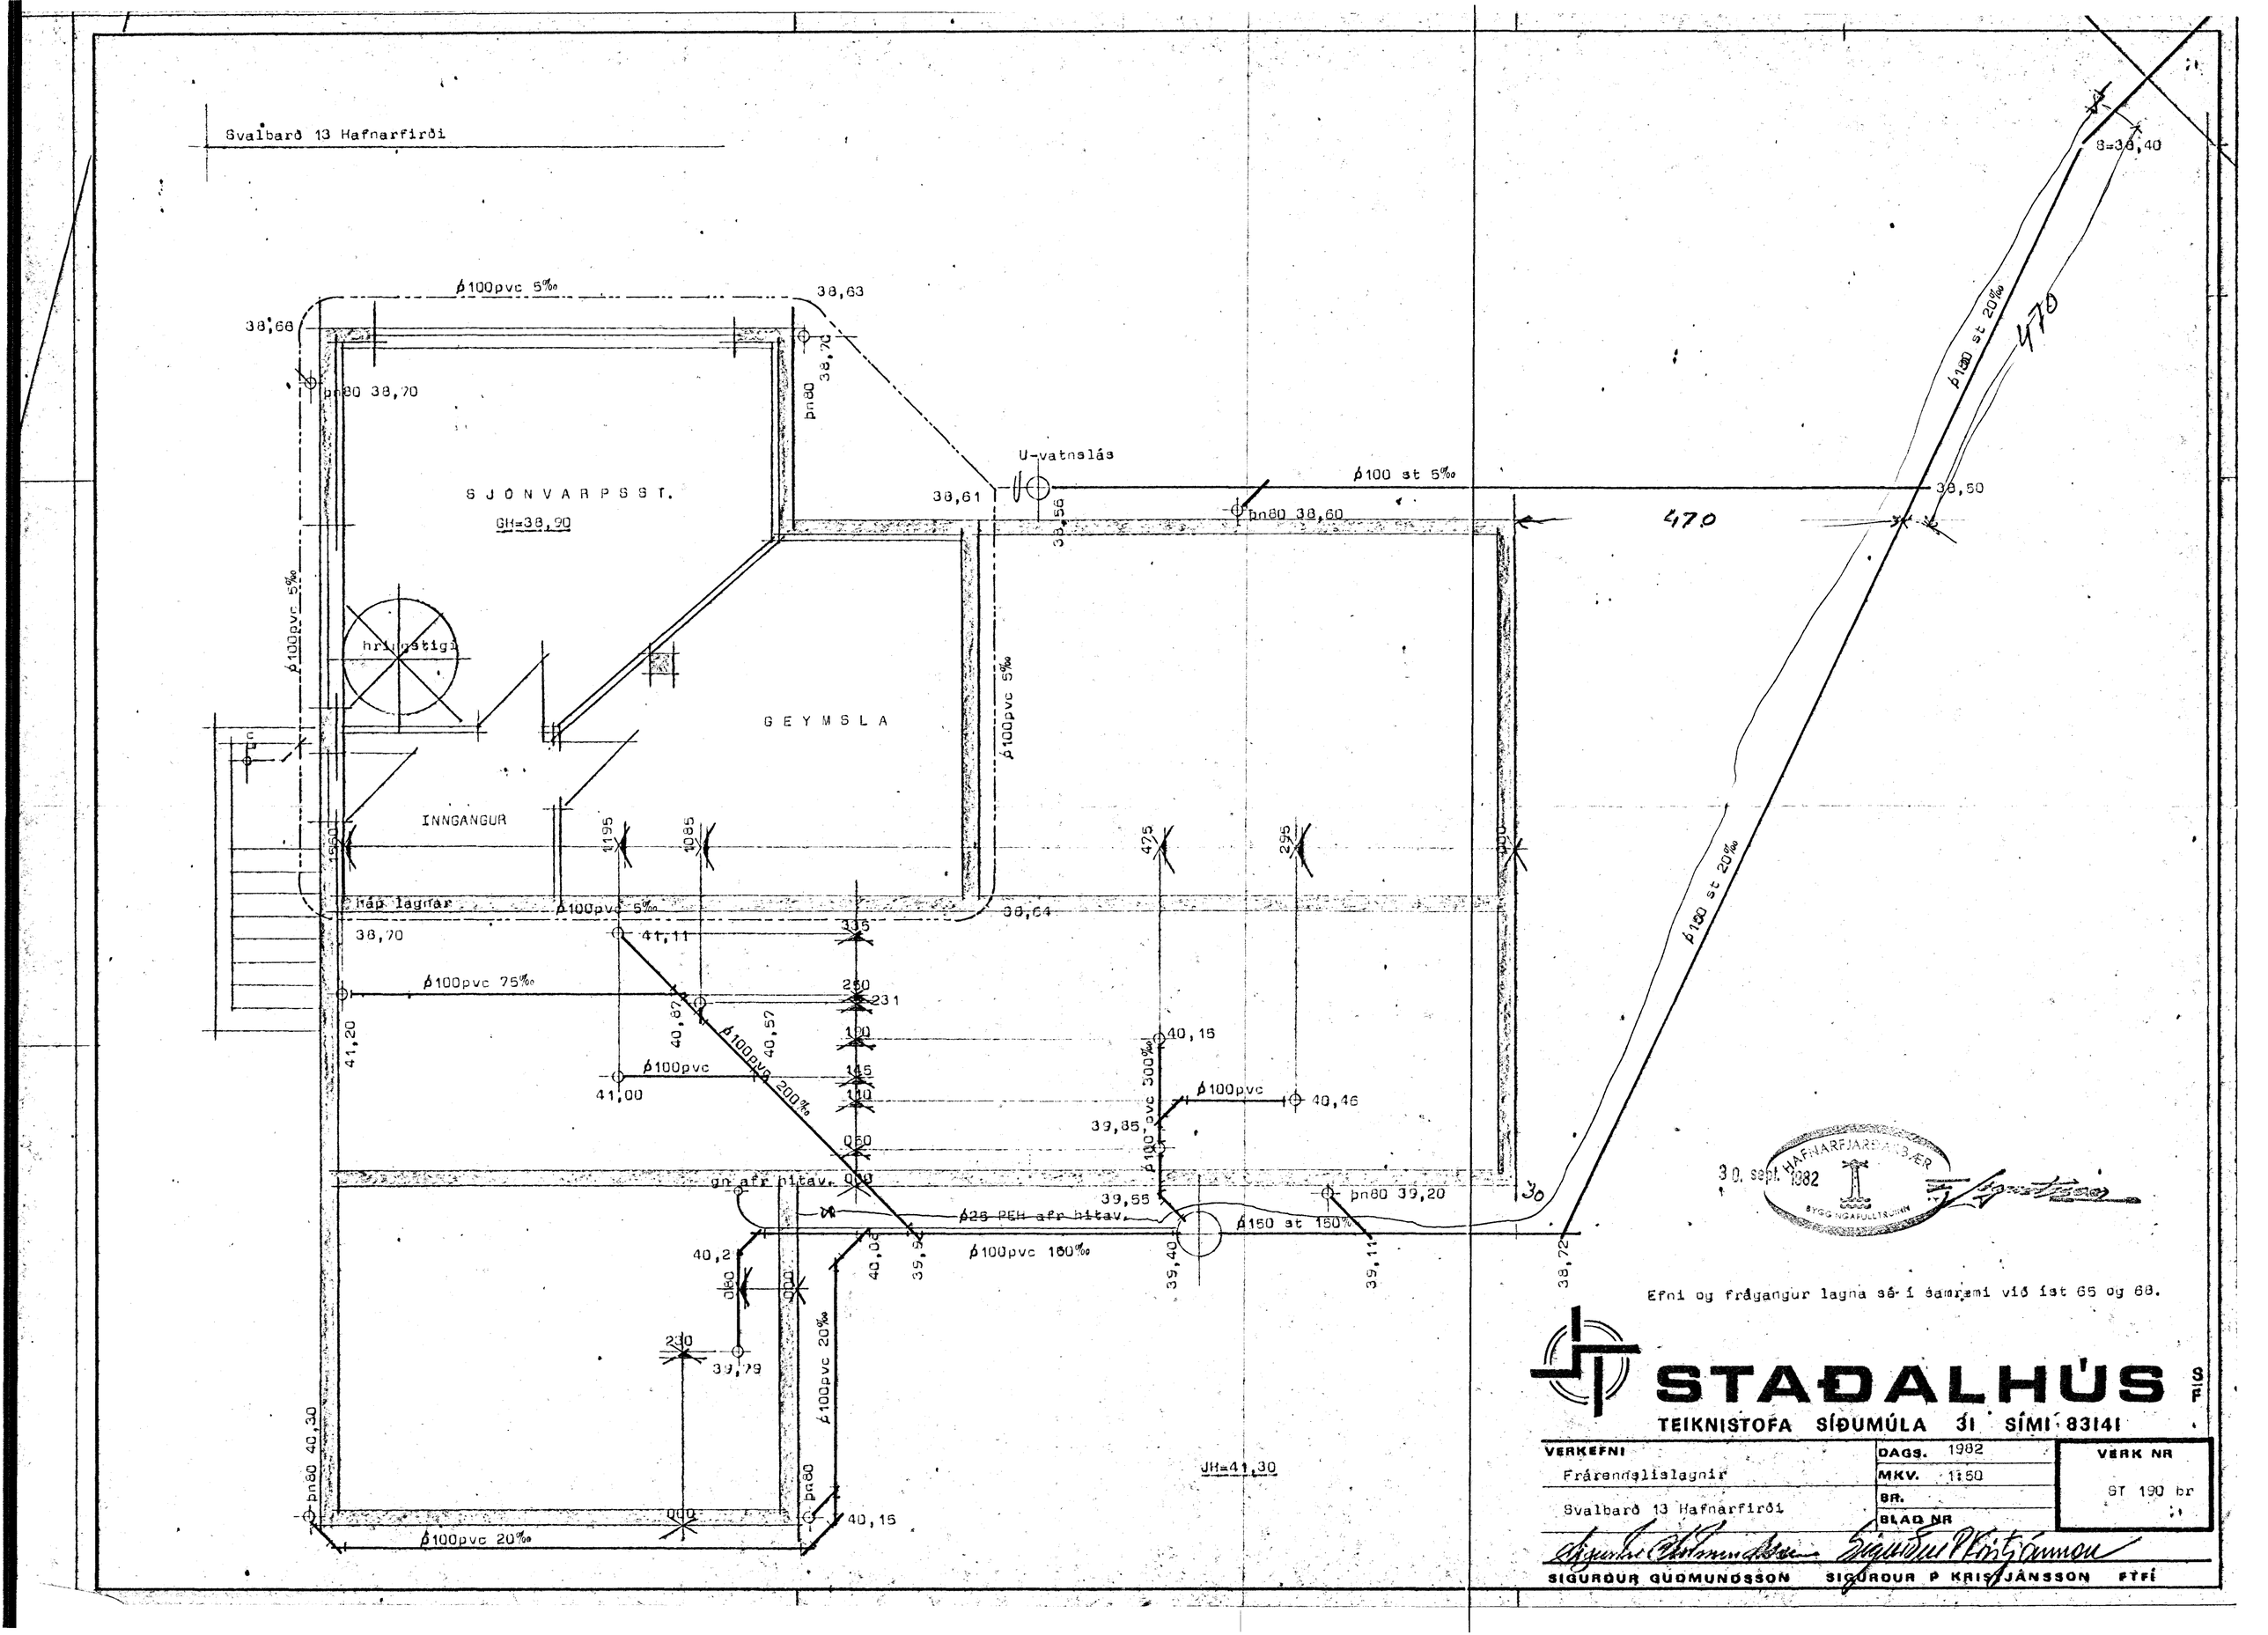
Svalbarð 13 Hafnarfirði
ø100pvc 5‰
38,66
38,63
pn80 38,70
pn80 38,70
SJÓNVARPSST.
GH=38,90
U-vatnslás
38,61
38,56
ø100 st 5‰
pn80 38,60
38,50
470
470
ø100pvc 5‰
hringstigi
GEYMSLA
ø100pvc 5‰
INNGANGUR
1560
1195
1085
475
295
ø100pvc 5‰
38,64
38,70
41,11
335
ø100pvc 75‰
250
231
41,20
40,87
40,57
ø100pvc 200‰
190
ø100pvc
41,00
145
110
050
000
40,15
ø100pvc 300‰
ø100pvc
40,46
39,85
gn afr hitav.
39,55
pn80 39,20
ø25 PEH afr hitav.
ø150 st 150‰
ø100pvc 150‰
40,2
40,08
39,92
39,40
39,11
38,72
ø100pvc 20‰
230
39,79
pn80 40,30
pn80
40,15
ø100pvc 20‰
JH=41,30
ø150 st 20‰
ø150 st 20‰
S=38,40
30
30. sept. 1982
HAFNARFJARÐARKAÐÆR
BYGGINGAFULLTRÚINN
Efni og frágangur lagna sé í samræmi við íst 65 og 68.
STAÐALHÚS S/F
TEIKNISTOFA SÍÐUMÚLA 31 SÍMI 83141
VERKEFNI
Frárennslislagnir
Svalbarð 13 Hafnarfirði
DAGS. 1982
MKV. 1:50
BR.
BLAÐ NR
VERK NR
ST 190 br
SIGURÐUR GUÐMUNDSSON
SIGURÐUR P KRISTJÁNSSON FTFÍ