SVALBARÐ 14. HAFNARFIRÐI.

Samþykkt á fundi byggingafulltrúa
Hafnarfjarðar þ. 18/6 1987
BYGGINGAFULLTRÚINN
Í HAFNARFIRÐI
Eigandi að húseigninni Svalbarði 12
Sættir sig að öllu leiti við
tiltekna staðsetningu bílskúrs
og þakrúnu gangs hans
Ríkharð Oddsson
7444-8001

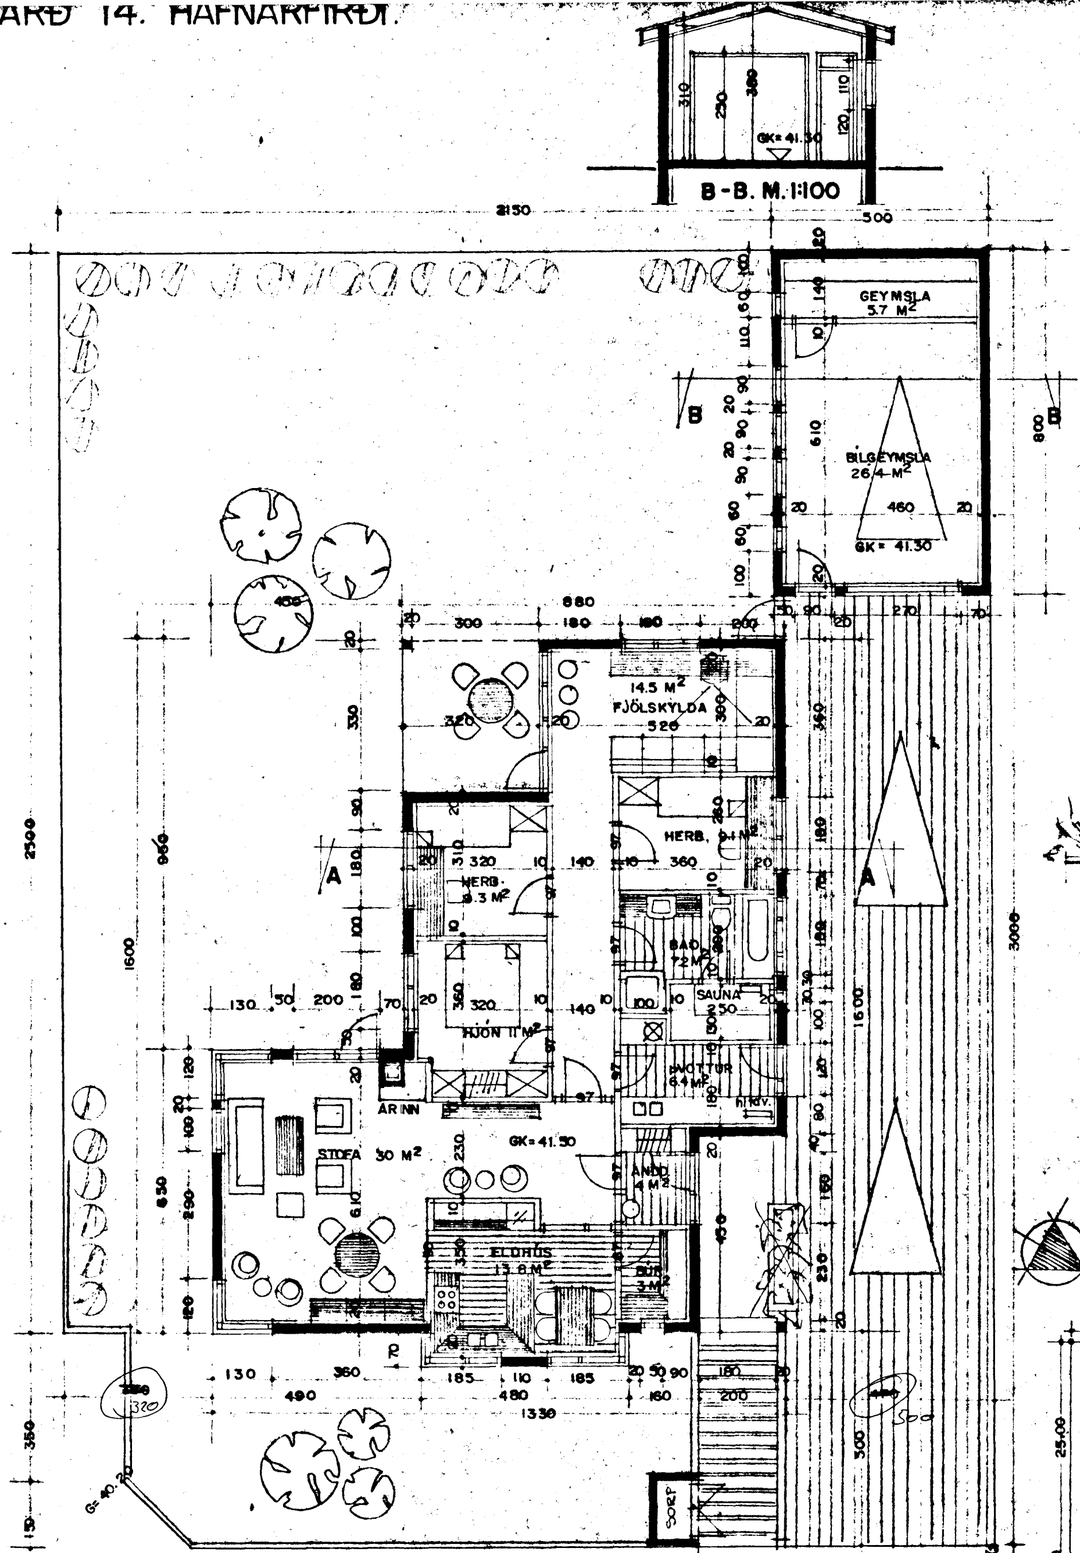

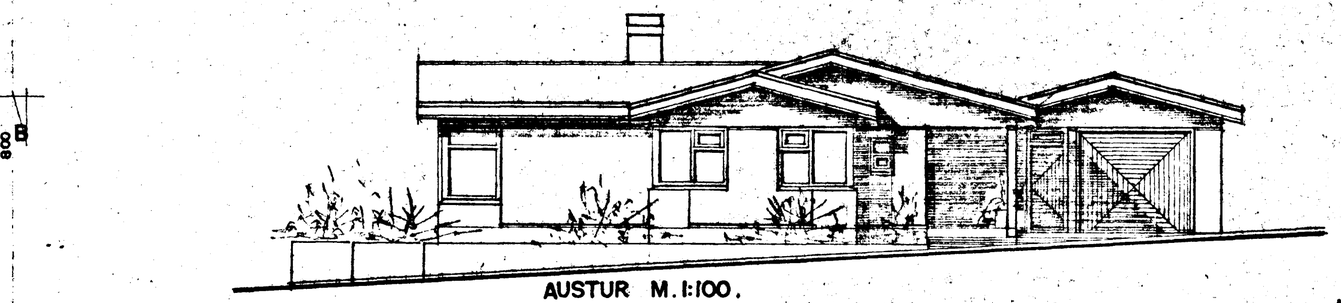

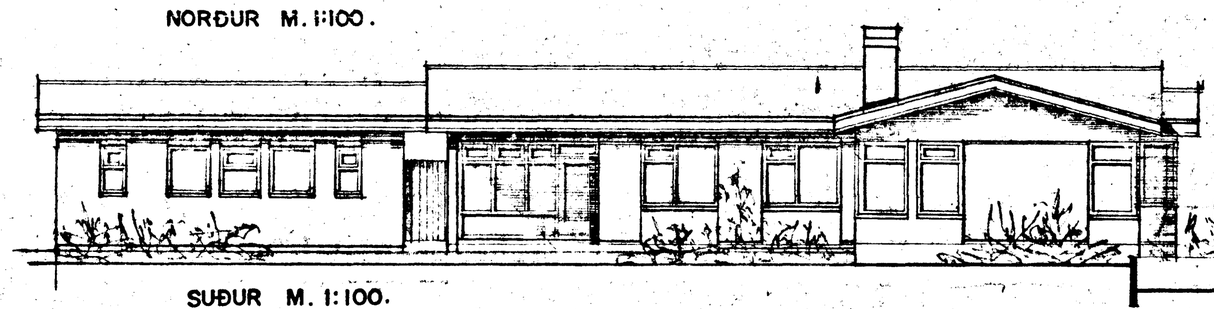

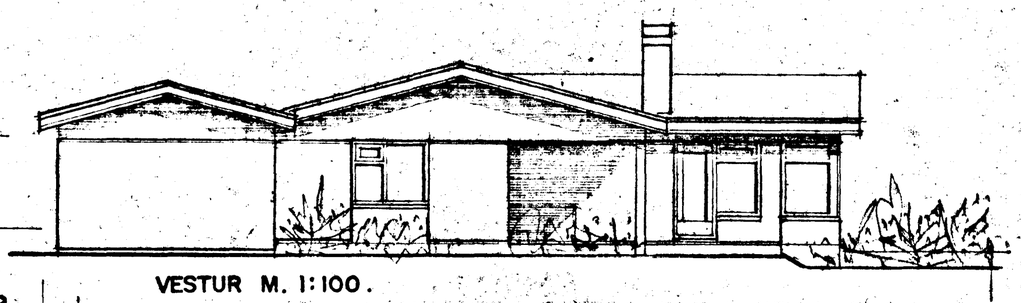

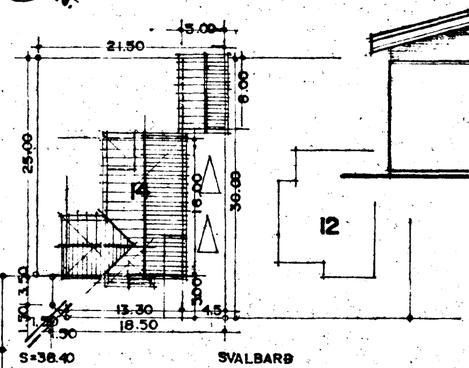

SKÝRINGAR:
HÚSIÐ ER STAÐSTEYPT Á HEFÐBUNDIN HÁTT MEÐ STÁLKLÆDDU ÞAKI.
KÓLNUNARTÖLUR EINSTAKRA BYGGINGAHLUTA SÉ Í SAMRÆMI VIÐ ÍST.66.

STÆRÐIR:
FLATARMÁL ÍBÚÐAR= 153.2 M2 BÍLGEYMSLU= 40 M2 SAMTALS 193.2 M2 BR.
HEILDARRÚMMÁL HÚSS MEÐ BÍLGEYMSLU= 667 M3 BR.
FLATARMÁL LÓÐAR ER 636.4 M2.

TEIKNAÐ Í JÚNÍ 1987. SIGURÐUR ÞORVARÐARSON BYGGINGAFRÆÐINGUR BFÍ. STRANDGÖTU 11 220 HAFNARFIRÐI. SÍMI 651510. T. 1/1. Sigurður Þorvarðarson