


Samþykkt á fundi byggingar-
nefndar þ. 17.11.1988

BYGGINGAFULLTRÚINN
I HAFNAFIRÐI

Ástíð sjá lokun

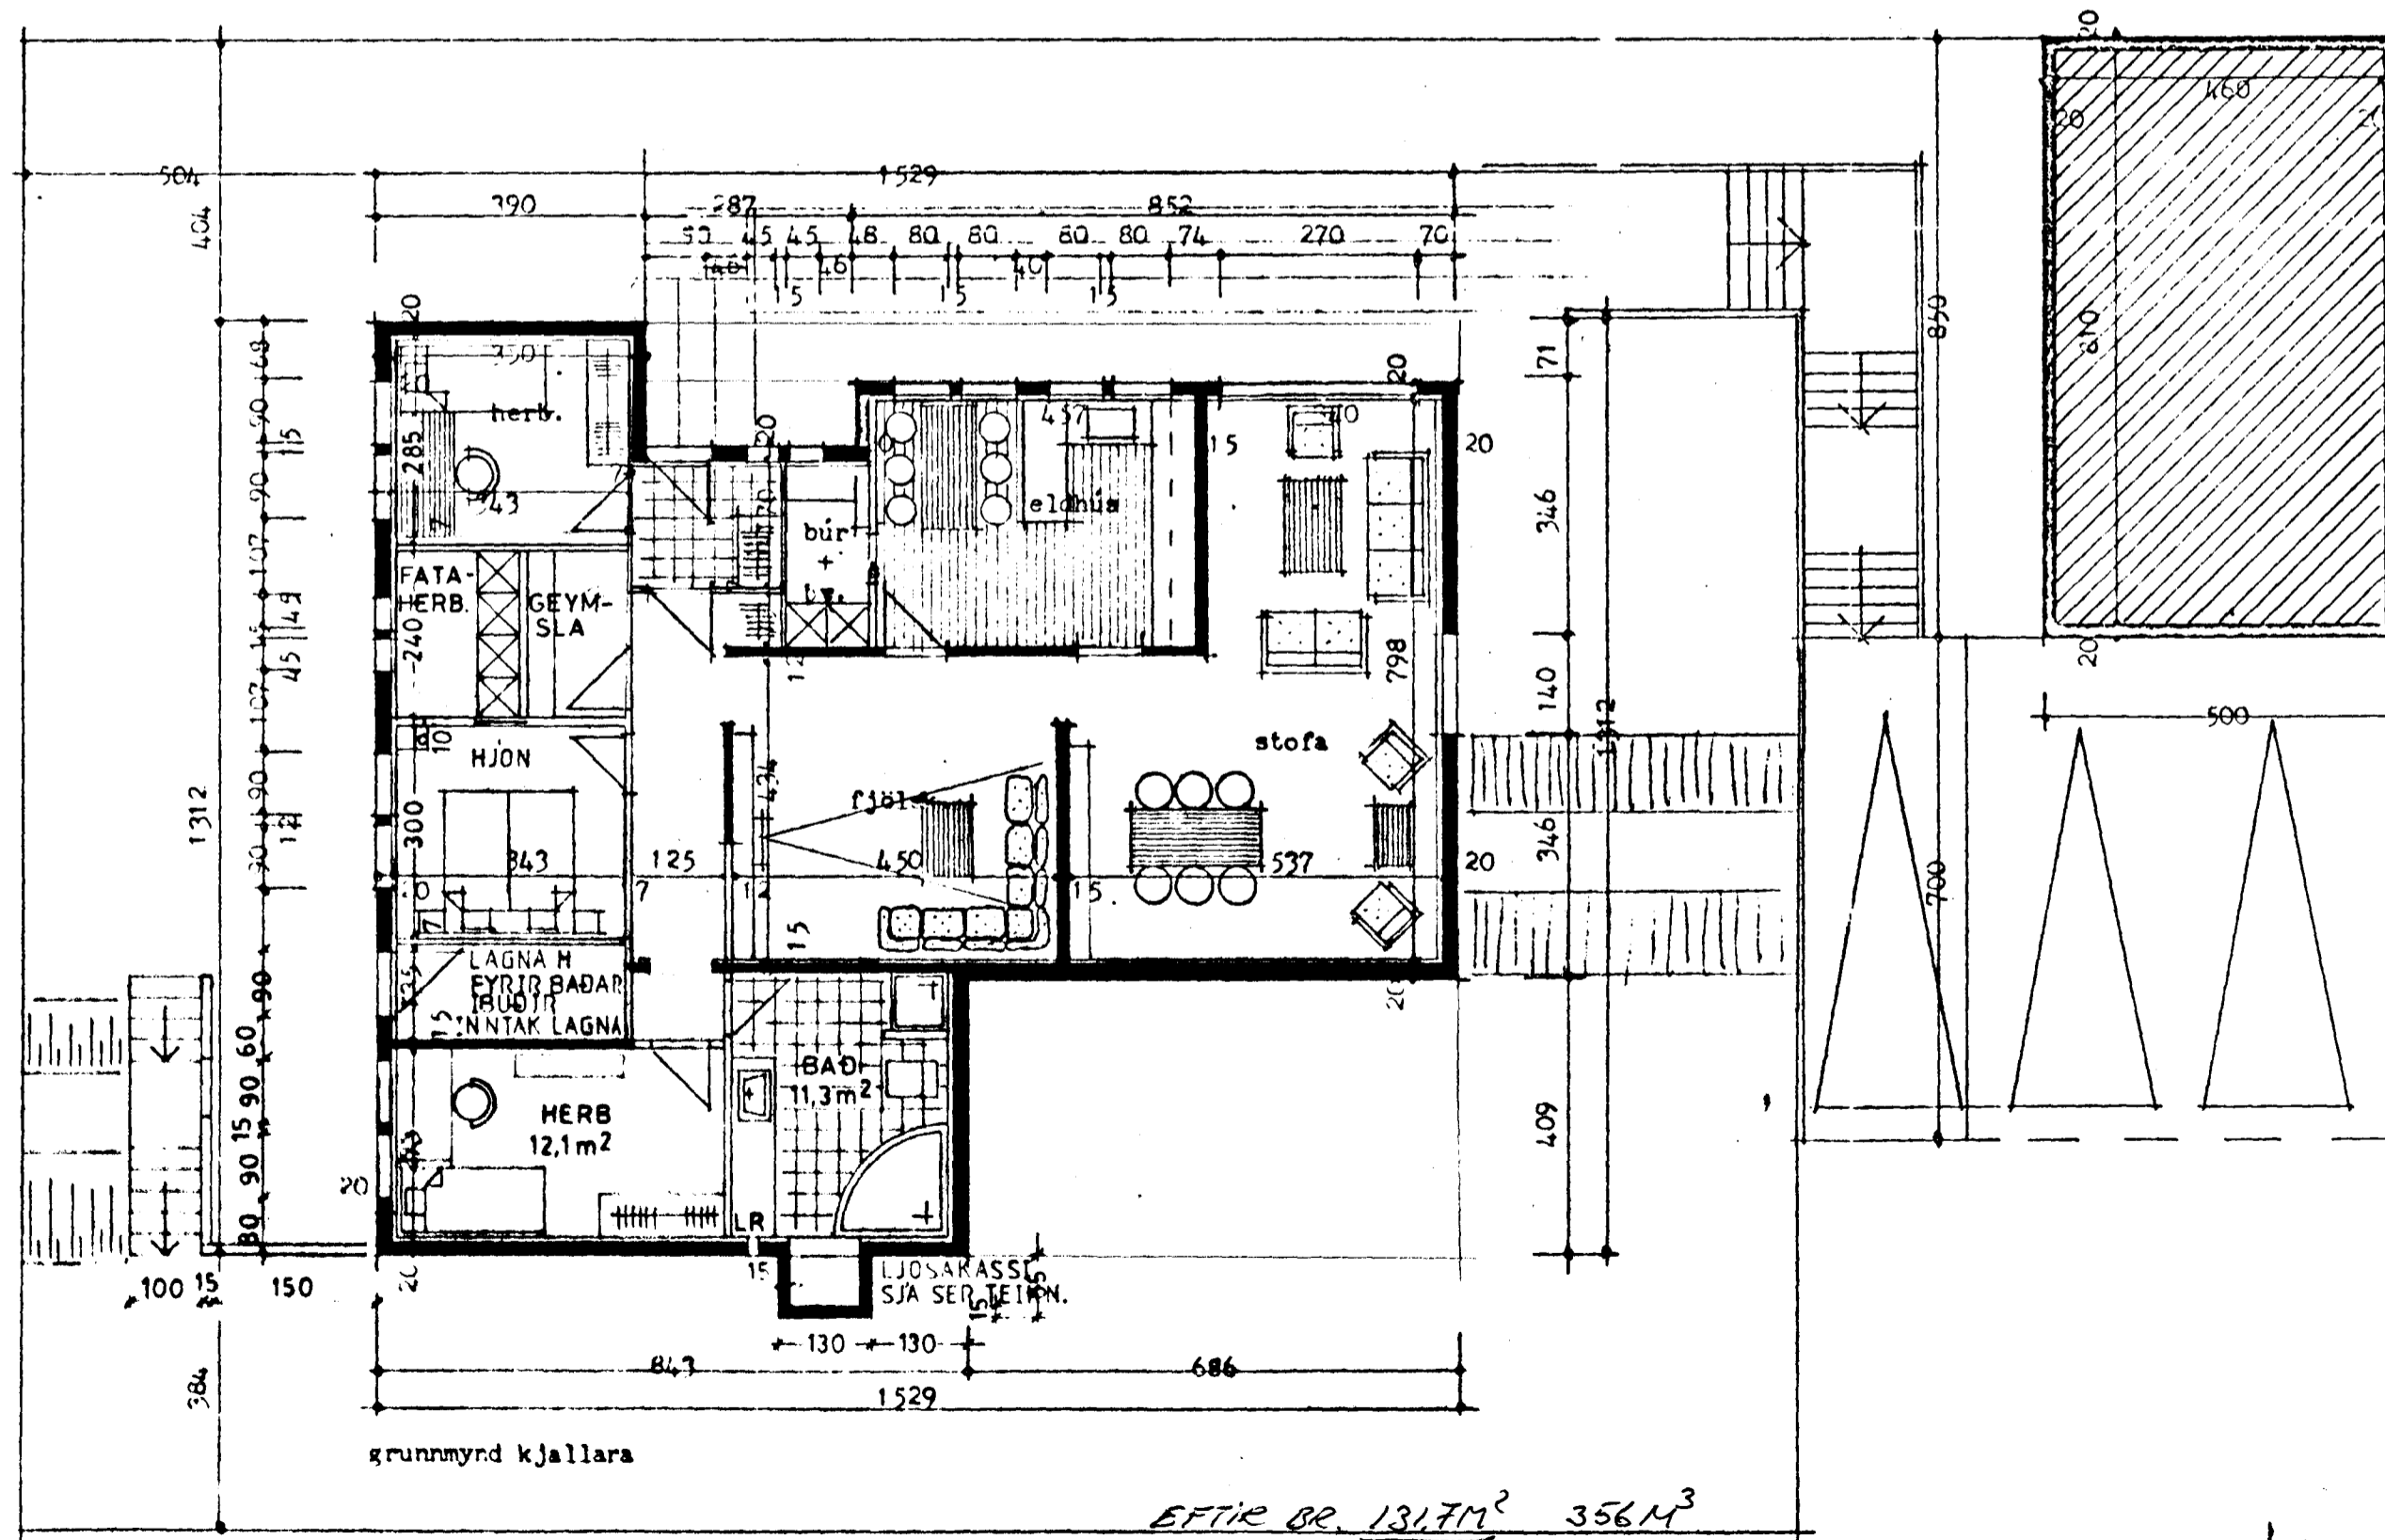

a) BREYTT 4.11.88 F.F.



Teiknað upp eftir teikningu Kjartans Sveinssonar og breytt í feb. 1988.

Ágúst Þóðsson B.F.

BREYTT SEPT '88 F.F.
KVARDI TEIKNISTOFA

Pihl Pummemon.