


Úr Gildi

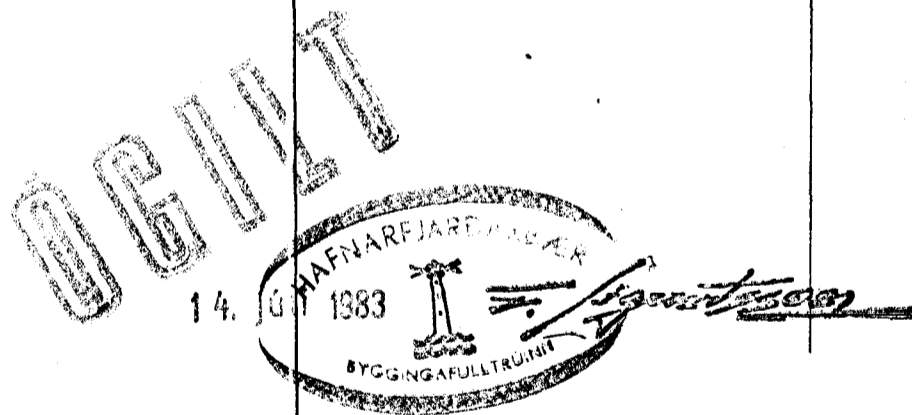

AFSTÖÐUMYND 1:500

- SKÓLPLÖGN
- JARÐVL. ÓPÖKKUÐ
- REGNVL. PÖKKUÐ
- REGN + JARÐVL. HÁLFPK

Efni og frágangur lagna fylgi öllu reglum og venjum um holræsa og vatnslagnir í Hafnarfirði

Breyting júní '83:  
Lögnum breytt vagna úppfyllt rými í kjallara BBS

Benedikt B. Sigurdsson vektfr.		
Svalbard nr. 15. Hafnarfj.		
M.	1:50	Frærennislagnir
D.	mai '83	AFStöðumynd.
Nr.	bl.	Bun. B. Sigurdsson

Samtenging barnna

