

Ofnaskrá


Nr	Staður	Mesta	
		Áfrkást kcal/h	Hað Lengd
1	Geymsla	340	60 60
2	Hjón	857	60 140
3	Bað	609	60 100
4	Herb	1180	60 140
5	Anddyr	490	60 50
6	Eldhús	1484	60 160
7	Stofa	2200	60 240
8	—	1040	60 120
9	Tjólst	990	60 140

Skýringar

Efni: Hiti, svarð, vaðn, golv - stöðvir DIN. 2440
 Einangrun: Nala skal víðurkenda einangrunni hitila þá er
 og vaða, kalt vaðn skal veðja með síulappa með
 ysti úlveggir.
 Einangruni innveggi skal nota misselstan úða
 samst. á rör
 Skolprór skulu einangruð með 1 stönu.
 Ofnar: Ofnir, Danfoss og stöðvir TA
 Malagr. þýst, jafnari og stöðvir Danfoss úða
 oryggistaki, einstærmiðstaki og hita- og þýstmalas.
 Efni: Hiti, svarð, vaðn, golv - stöðvir DIN. 2440.

Breytt samkv. byggingar. teikn
 samb 17. 11 '88

Ath. Áður en ofnepöntun er staðfest skal yfirfara
 ofnepöntun á byggingastað
 Ofnar skulu vera víðurkendir af Iðnsk. stofnun

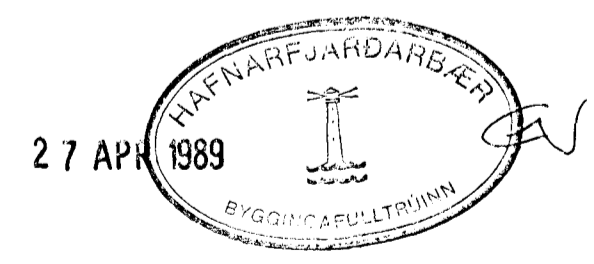

Breytingar			RAGNAR G. GUNNARSSON TÆKNIFR. MTFÍ	
Nr	Dags	Nafn	VESTURBERGI 26 - SÍMI 73703	
1.	3/4 '88	RH	SVALBARÐ 15.	
			Rúmmyndir hita og vaðns	
			Ofnaskrá Neðri Hað	