Samþykkt á fundi byggingar-
nefndar þ. 10/6 1981
BYGGINGAFULLTRÚINN
Í HAFNARFIRÐI

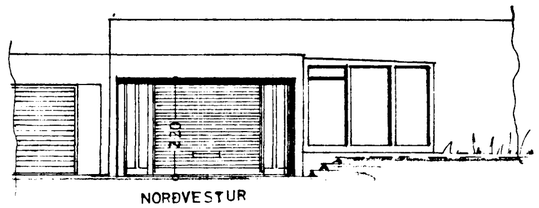

NORÐVESTUR

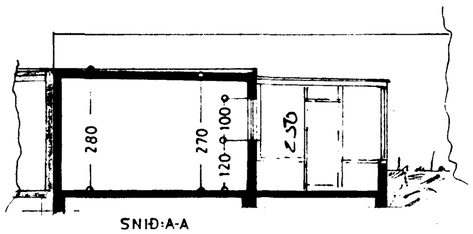

SNIÐ:A-A

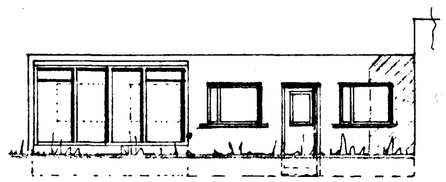

SUÐVESTUR

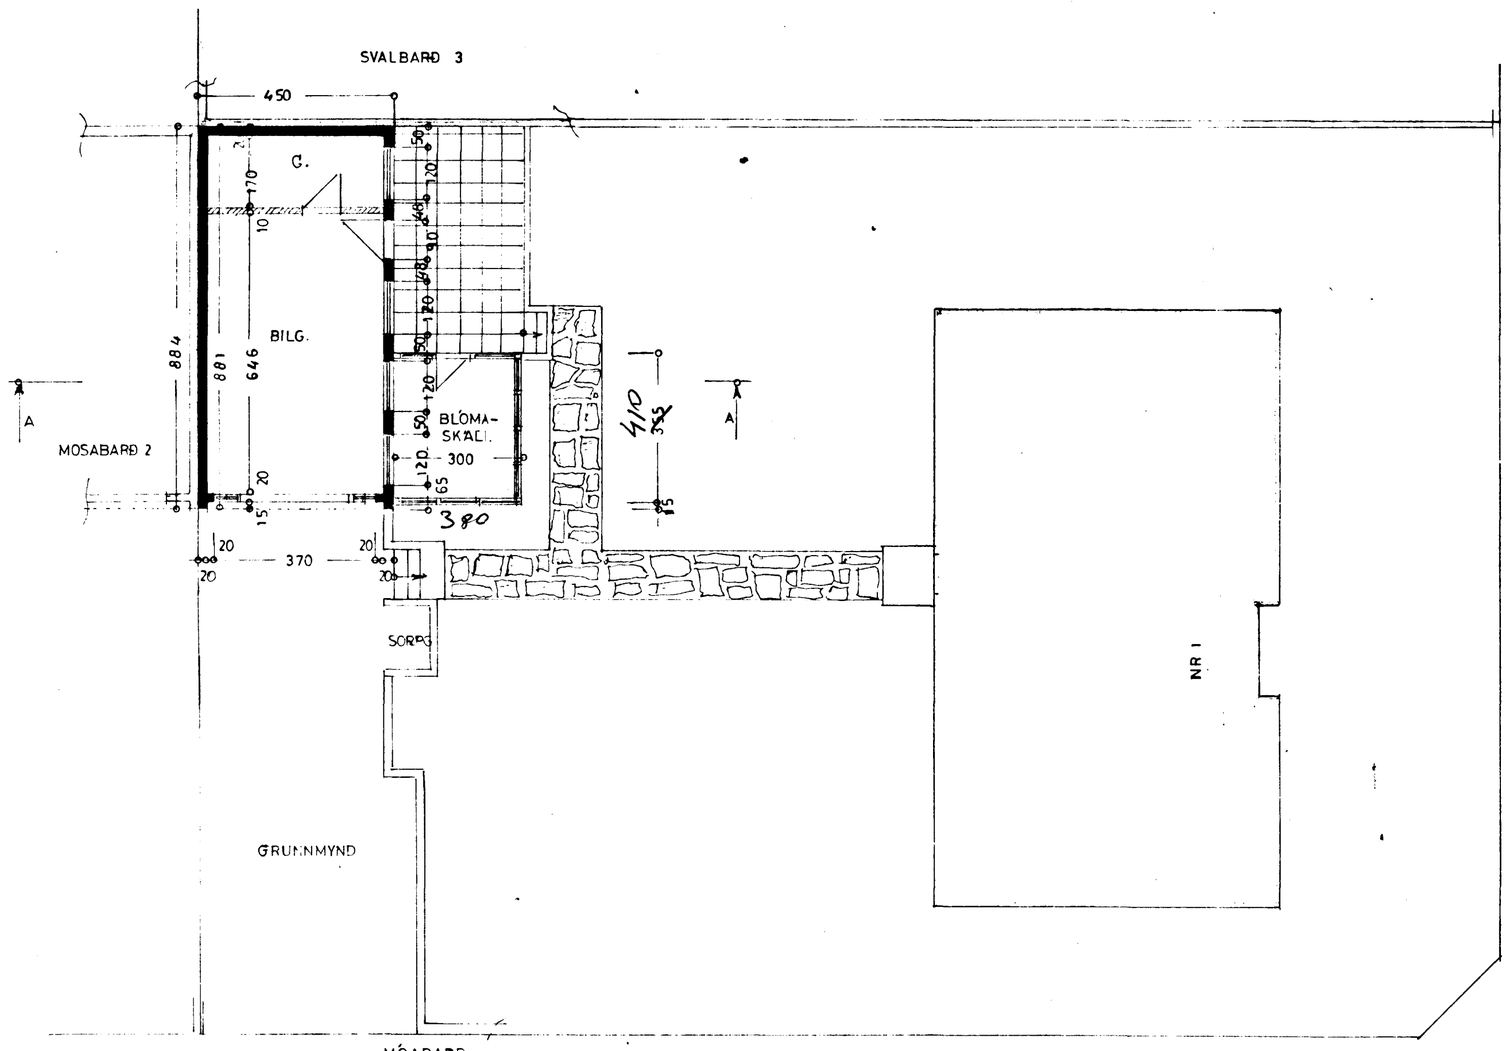

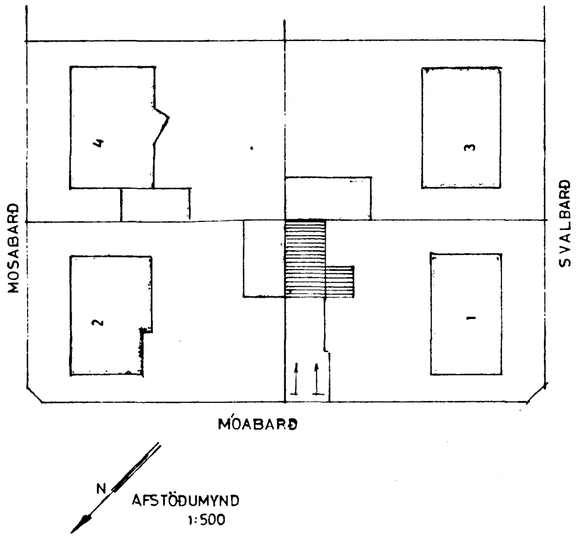

AFSTÖÐUMYND
1:500

STÆRÐ:

BÍLG. 39,0 m², 109,0 m³

BLÓMAS. ~~10,7 m² 28,0 m³~~
15,6 39 m³

SVALBARÐ NR 1

BÍLGEYMSLA BLÓMASKÁLI

ÚTLIT GRUNNMYND SNIÐ	}	1:100
AFSTÖÐUMYND		1:500

Hafnarfirði í ágúst 1981
E. Sigurðsson